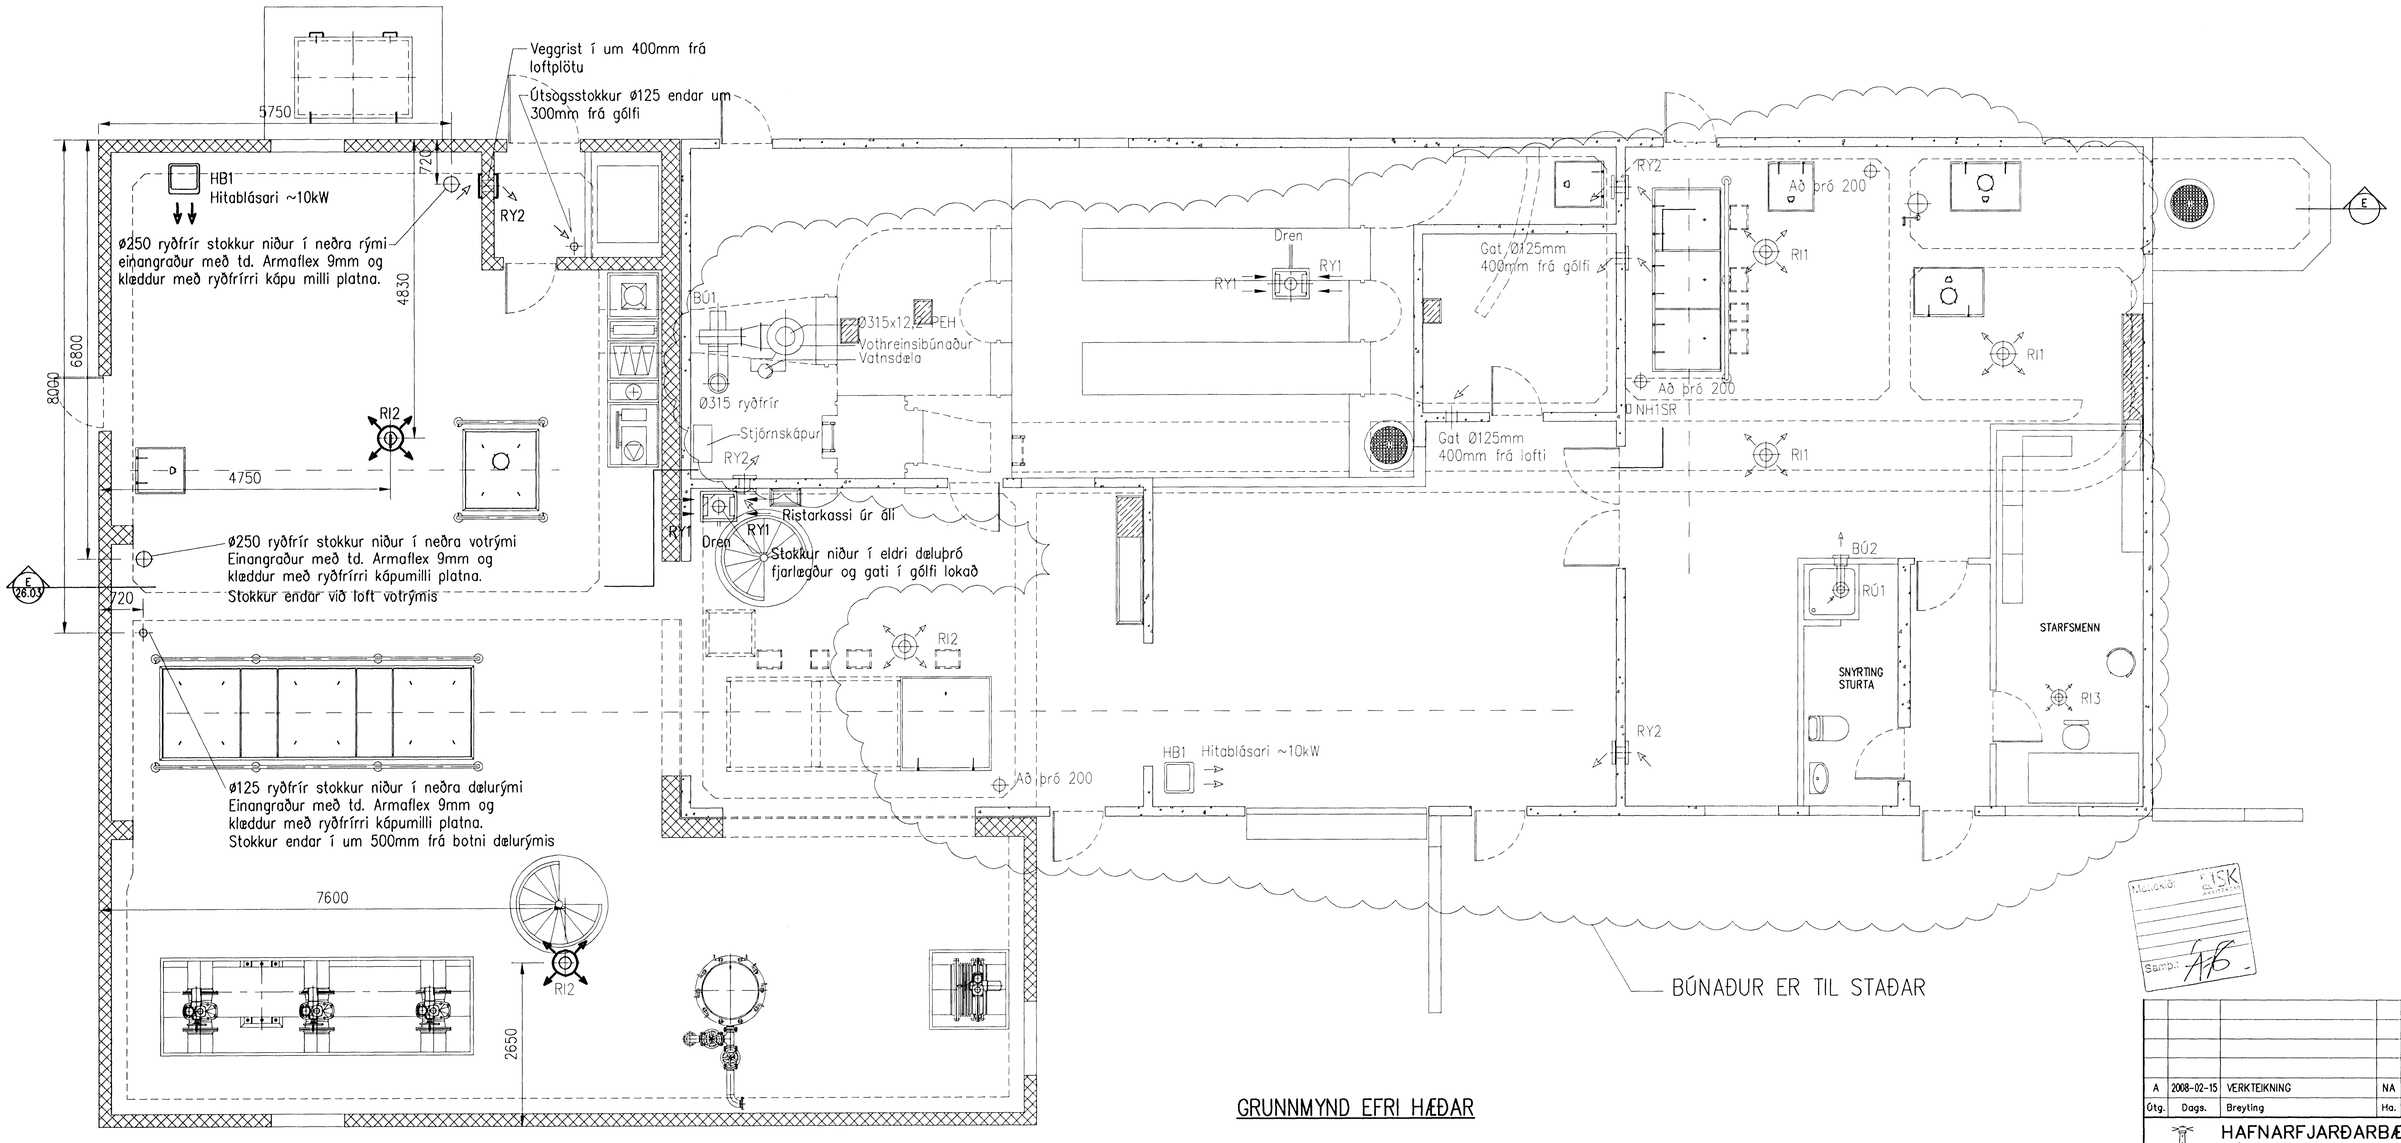

GRUNNMYND EFRI HÆÐAR

Kvarði 1:50

0 1000 2000 3000 4000 5000 mm

Sampykkt þann 09 APR 2008
Byggingarfulltrúinn í Hafnarfirði
F.h. Hrólfur S. Gunnlaugsson

Mellekið: ISK
Samþ.: AB

Útg.	Dags.	Breyting	Ha.	Yf.	Sþ.
A	2008-02-15	VERKTEIKNING	NA	KÞH	ÓE

HAFNARFJARÐARBÆR
FRÁVEITA HAFNARFJARÐAR
STRANDGÖTU 11
220 HAFNARFJÖRÐUR
SÍMI: 585 5685
FAX: 585 5639

DÆLUSTÖÐ, ÓSEYRARBRAUT
BREYTINGAR
LOFTRÆSING
GRUNNMYND EFRI HÆÐAR

VST Verkfræðistofa Sigurðar Thoroddsen hf.
Ármúla 4, 108 Reykjavík. – Kt: 611276-0289
Sími: 569 5000 – Fax: 569 5010 – Veffang: www.vst.is

Hannað:	Teiknað:	Yfirfarið:	Mkv:
NH	NH/ÁFV	KÞH	1:50

Samþykkt: Kt.: 2101117202

Tölvuskrá: K:\2003.02\07\08-Óseyri-Br\teikn\Loftræsing\26.01dwg
Bloðstærð: A1

Dags: OKT 2007
Nr: 2003.0207 26.01 A

© ÖLL AFNOT OG AFRITUN TEIKNINGA, AÐ HLUTA EÐA Í HEILD, ER HÁÐ SKRIFLEGU LEYFI HÖFUNDA