


HELLISGATA

NORDURBRAUT

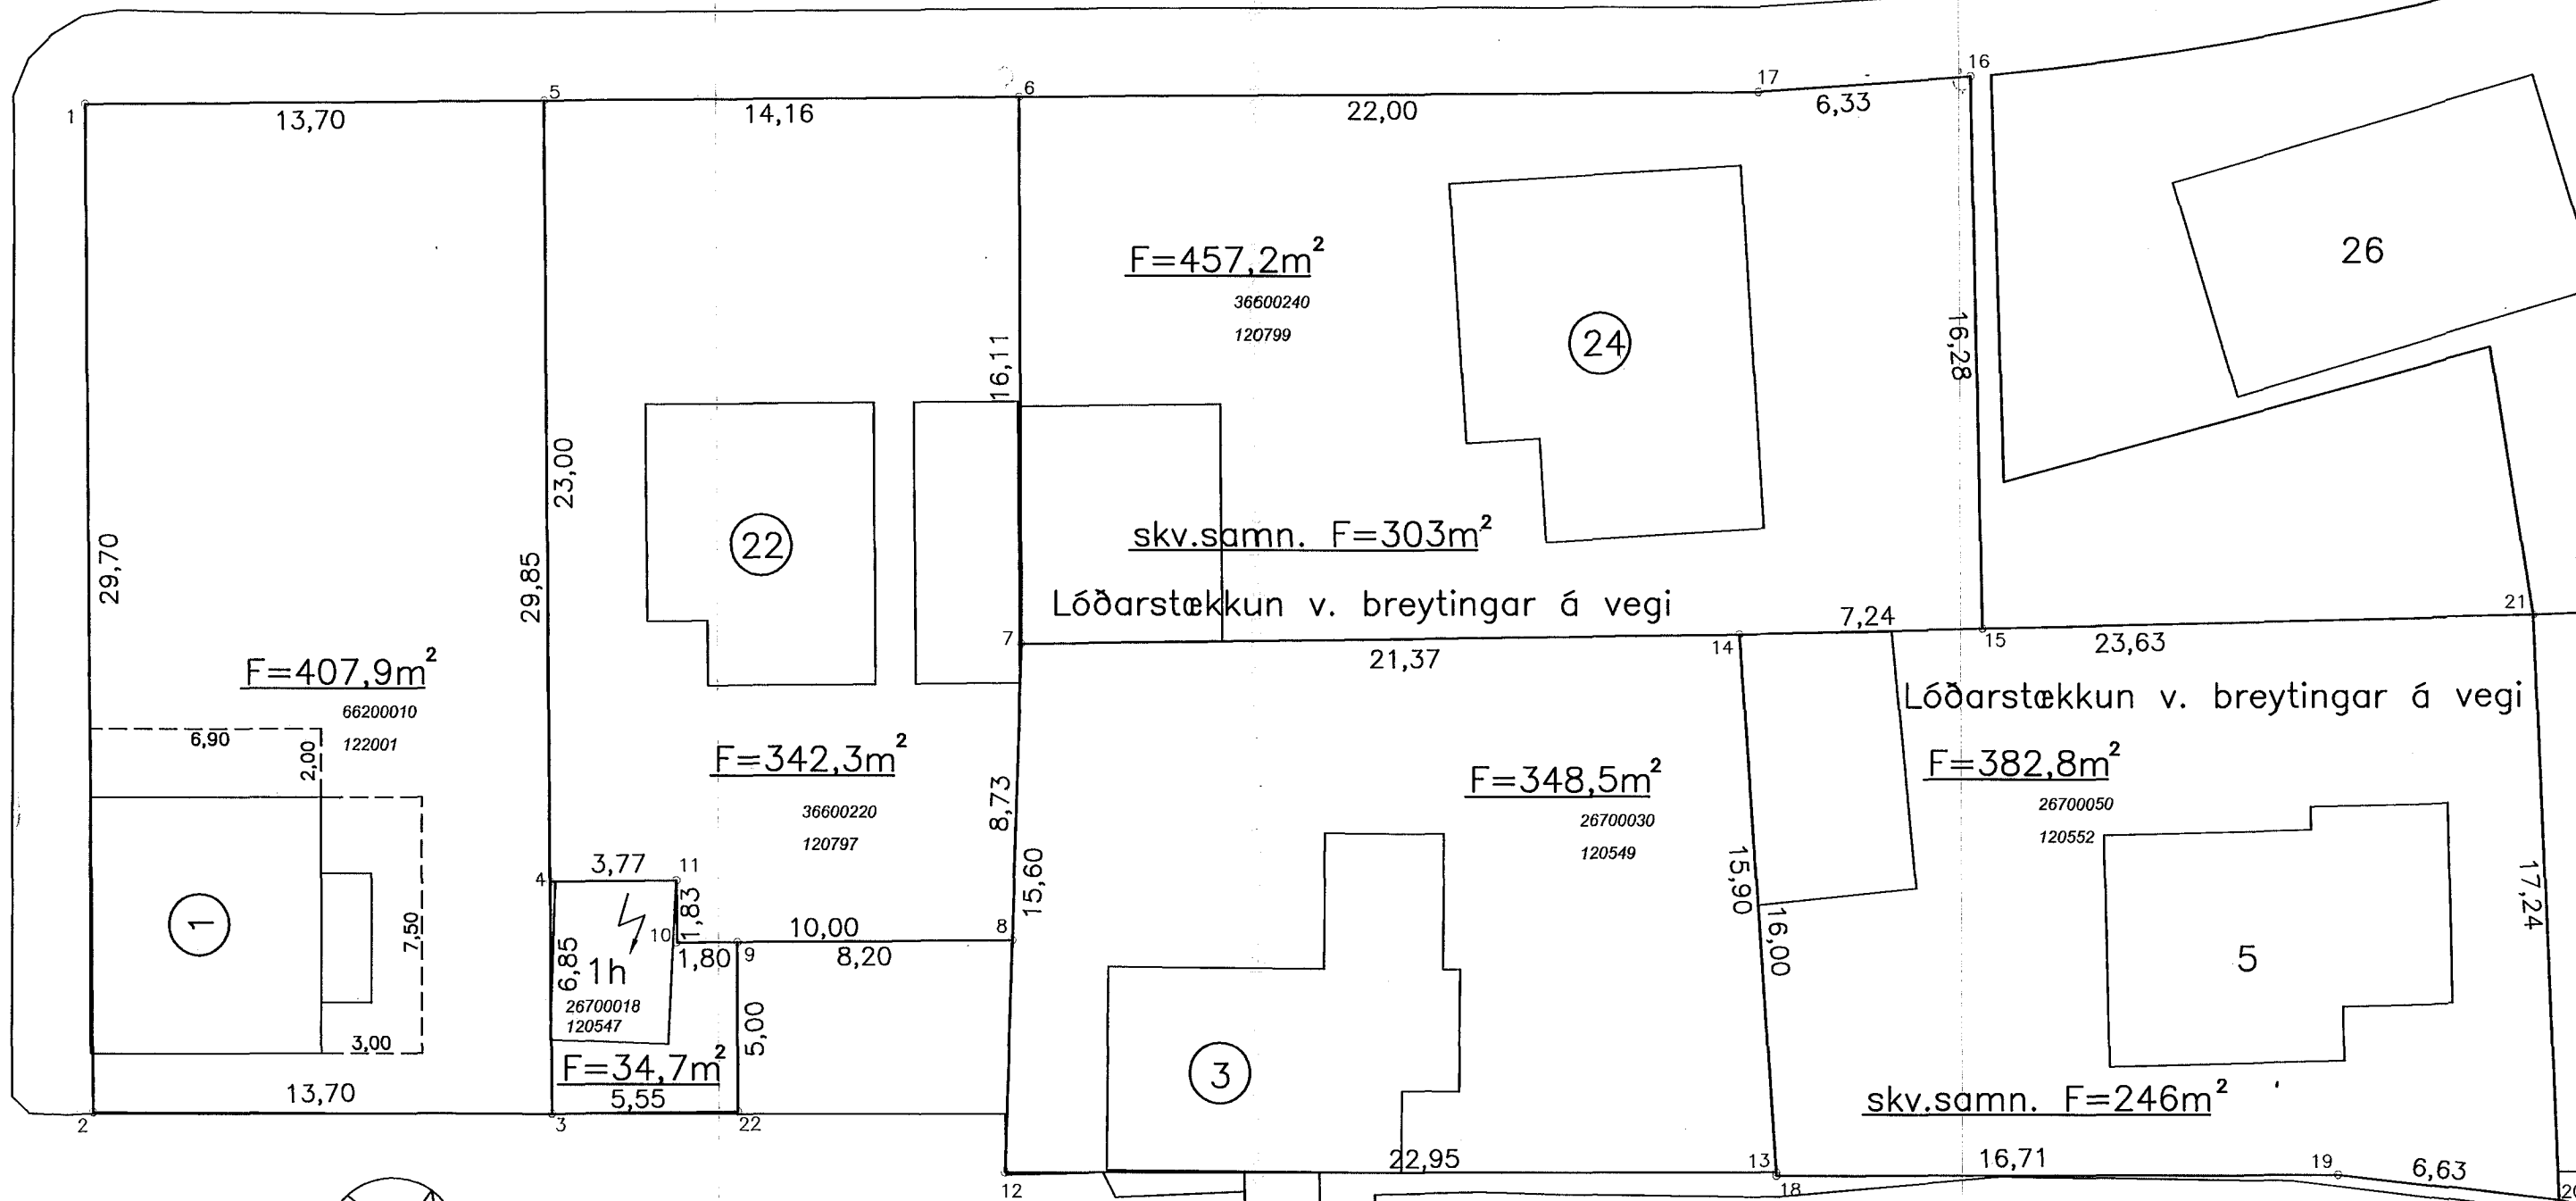


GARDAVEGUR

HNITASKRÁ:

x	y	
355507.708	399916.343	1
355531.544	399934.061	2
355523.492	399945.145	3
355517.995	399941.059	4
355499.535	399927.339	5
355491.088	399938.703	6
355504.055	399948.267	7
355511.254	399953.200	8
355516.143	399946.616	9
355517.226	399945.157	10
355515.749	399944.082	11
355516.924	399957.085	12
355503.357	399975.596	13
355491.204	399965.343	14
355486.796	399971.080	15
355473.870	399961.188	16
355477.963	399956.360	17
355503.433	399975.660	18
355493.531	399989.122	19
355490.245	399994.882	20
355476.806	399984.079	21
355520.165	399949.587	22

BREYTINGAR:

BREYTT LÓÐARSTÆRD, GARDAVEGUR 5 SKV. BÆJARSTJÓRN 20.11.1979
 BREYTT LÓÐARSTÆRD, HELLISGATA 22 SKV. BÆJARSTJÓRN 26.6.1986
 BREYTT LÓÐARSTÆRD, GARDAVEGUR 3 SKV. BÆJARSTJÓRN 30.4.1996
 NORÐURBRAUT 1, BREYTT DEILISKPL. SAMÞ. SKIPUL.-BYGG.FULLTR. 29.12.2010, ÖDLADIST
 GILDI 3.2.2011, NÝIR BYGGINGARREITIR VID NV OG SV HLIÐAR NÓVERANDI HÓSS

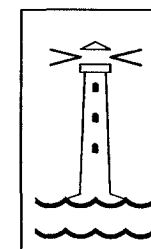

TEIKNING NR. 153,074	DAGS	NAFN	YFIRF
LÓÐABLAÐ	Mælt:	04.'96	IR
	Hannað:	06.'98	SH
	Teiknað:	06.'98	EJ
GARDAVEGUR 1-5 HELLISGATA 22-24 NORÐURBRAUT 1			Mælikv 1:200
BÆJARVERKFRÆÐINGURINN I HAFNARFIRÐI			Samþ

SKÝRINGAR:

- BYGGINGAREITUR
- ÚTLÍNUR BYGGINGA
- KVÖÐ UM TVÖ BÍLASTÆÐI INNAN LÓÐAR
- F FLATARMÁL LÓÐAR
- 7 NÚMER LÓÐAR
- s10 HORNPUNKTAR LÓÐA
- 10000010 ÞJÓDSKRÁRNÚMER
- 180351 LANDNÚMER
- (23,221,1) STGR.NÚMER AÐLIGGJANDI LÓÐABLAÐA

