



Bygginguflutur Harnaflötur
Alfreit Sami
17 FEB 2008
VSB

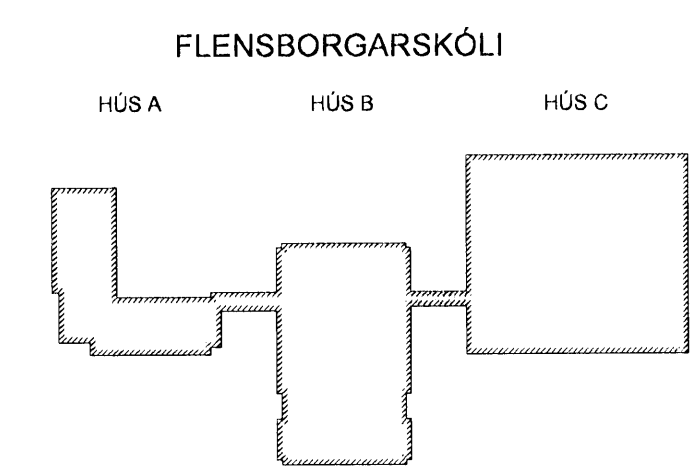

B 29.01.08 Breyting á gólfhitatengingum tengbygginga KMJ / SÁS
A 30.09.05 GÓLFHITI TEKIN ÚT INNFÖRN SETTUR INN KMJ / SÁS
Útg. Dags. Skýring Hannað/Virfard

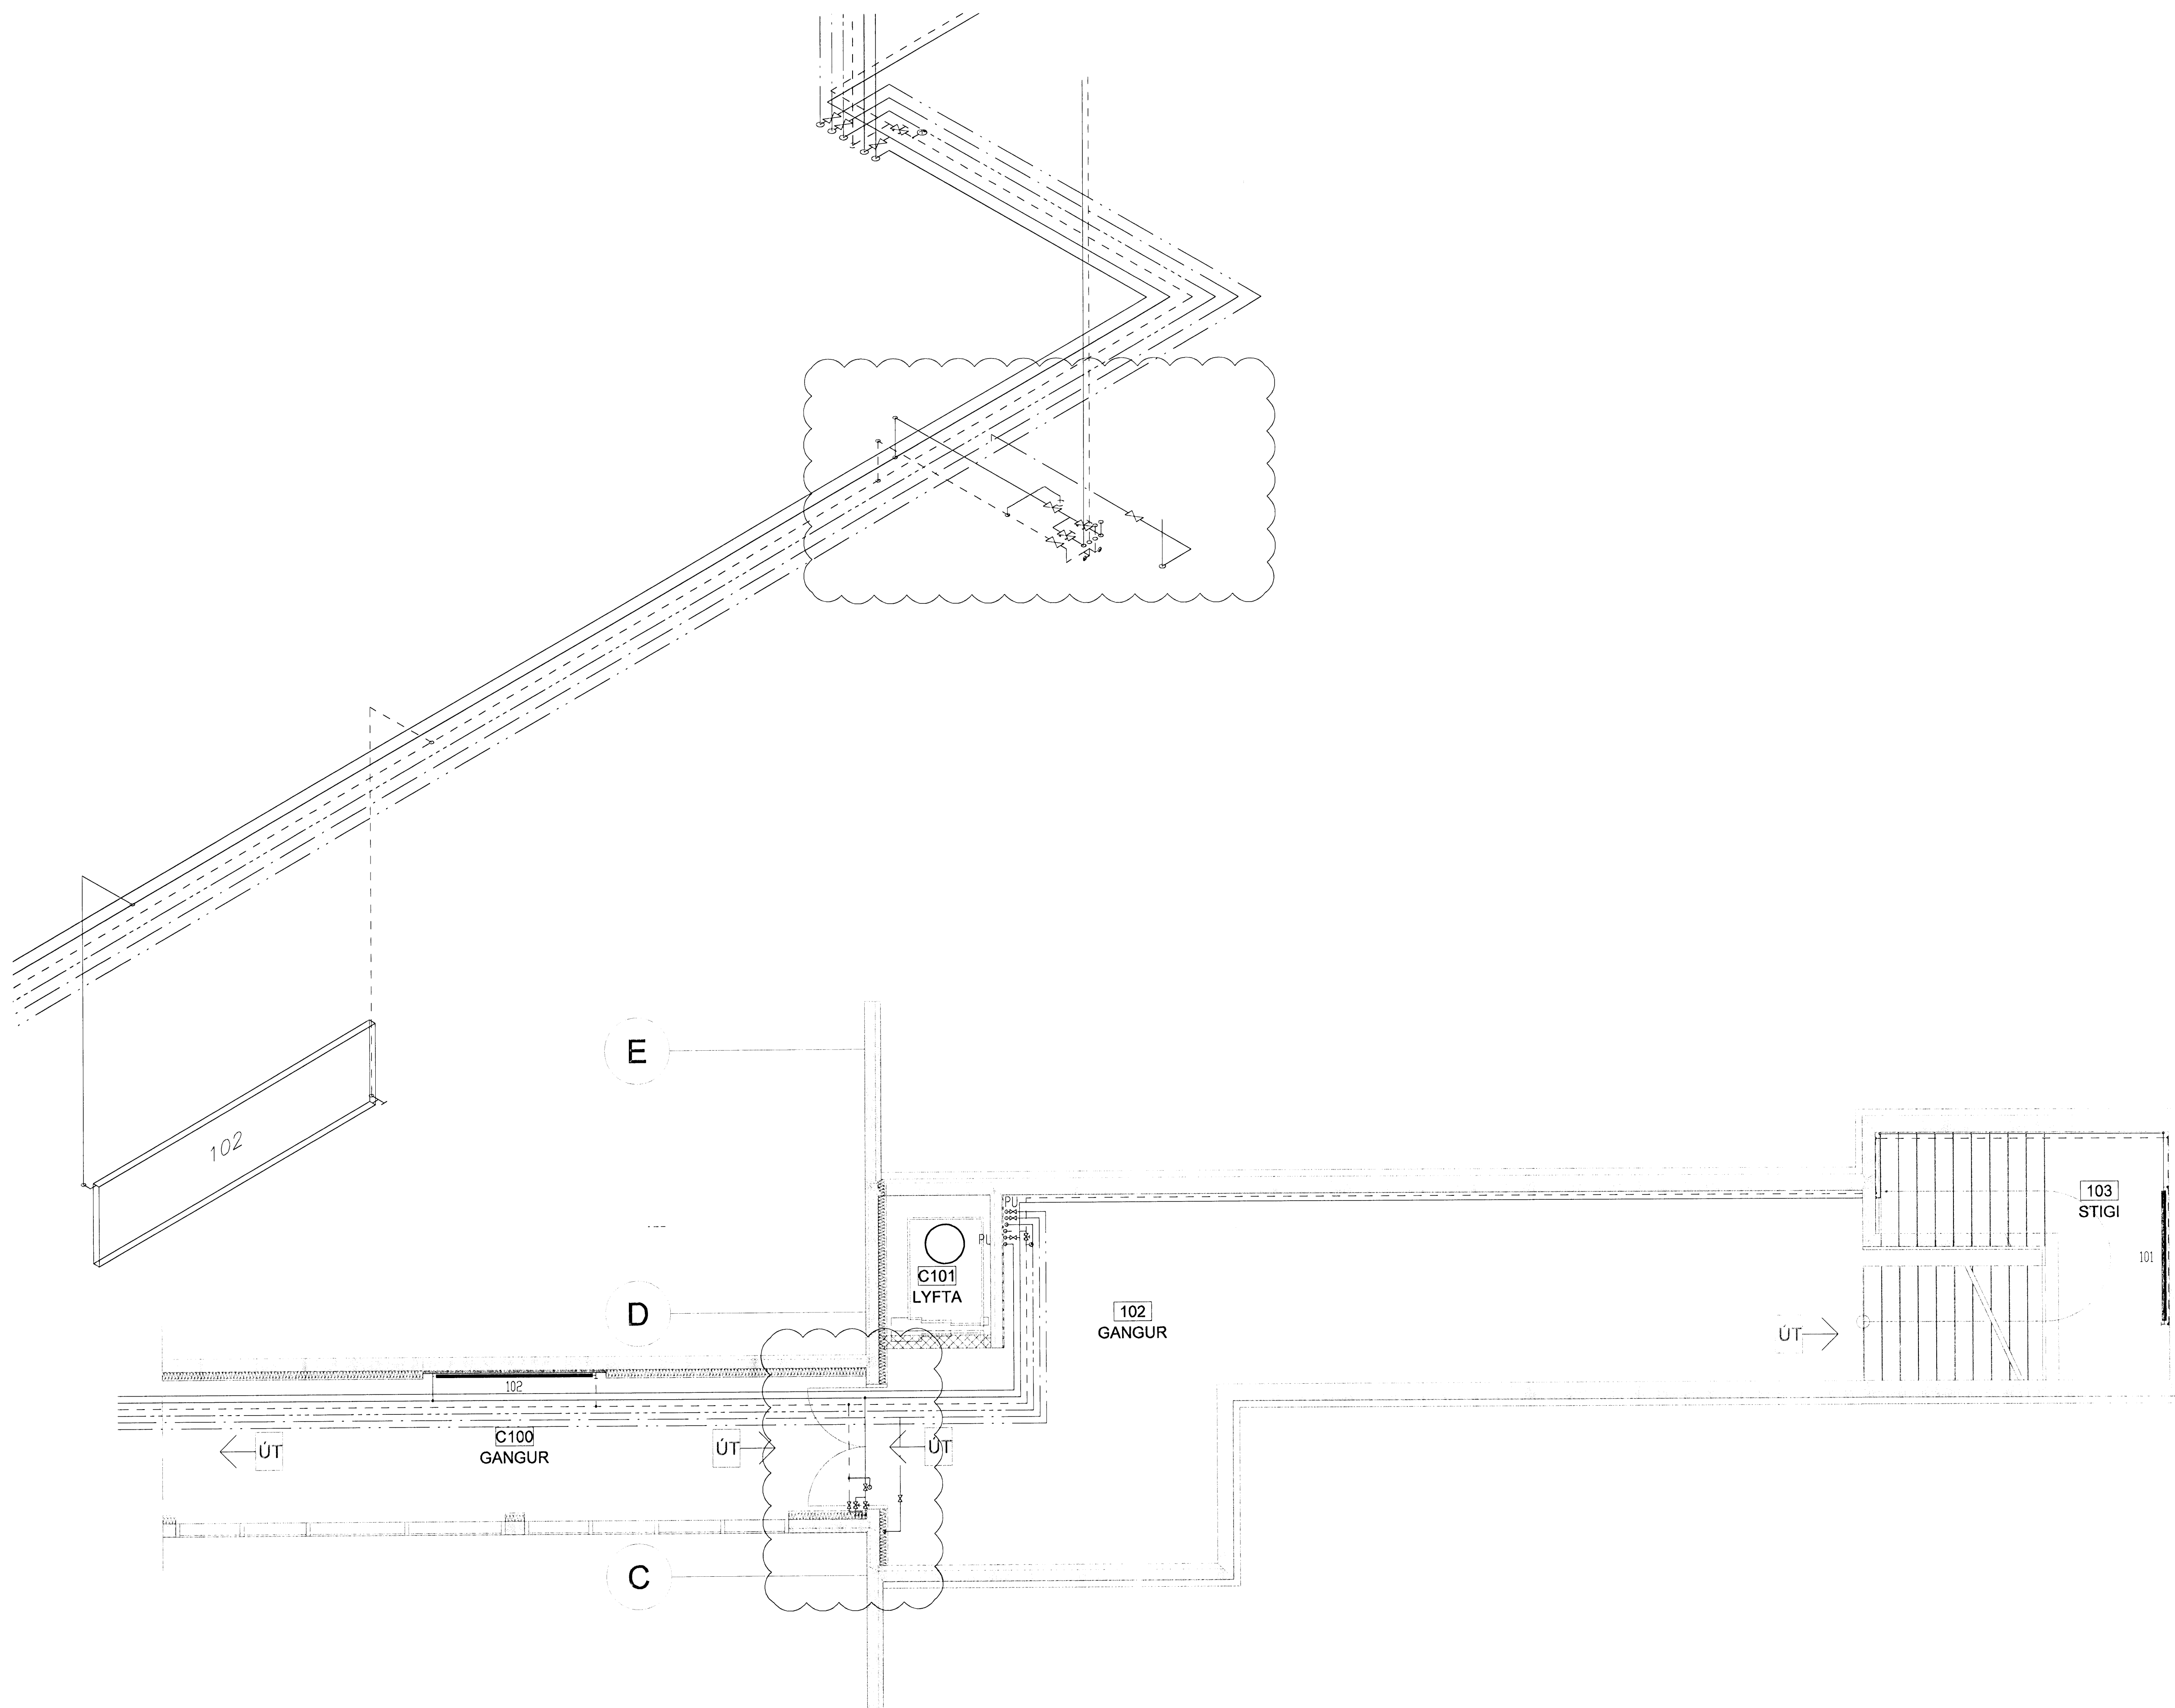

VERKFRÆÐISTOFA
BÆJARHRAUNI 20 - 220 HAFNARFJÖRÐUR KENNIT. 710796-2899

Áritun séðhönnuðar
SVEINN ÁKI SVERRISSON KT 230895 5809
Verkefni
BREKKUGATA 19
HAFNARFJÖRÐUR

Verkefni
LAGNIR
UMFERÐAGANGUR HITA & HEINLÆTISLAGNIR
GRUNNMÝND 1. HÆÐ

Hannað	Teknað	Yfirfarið	Kvartí	Síða
KMJ	KMJ	SÁS	1:50 / 1:20 A1	-
Dags	Verkefni	Tekning	Útgáfa	
09.06.2005	04836	C-P1-G 11	A	

ARKITEKTASTOFA
Sólunni 1, 103 Reykjavík
OG
Kt. 1020235-4629

V:\2004\4836\Project\4836\Sheets\A04836 C-P1-G 11.dwg