


Björn Gústafsson  
 12 FEB 2008  
 VSB

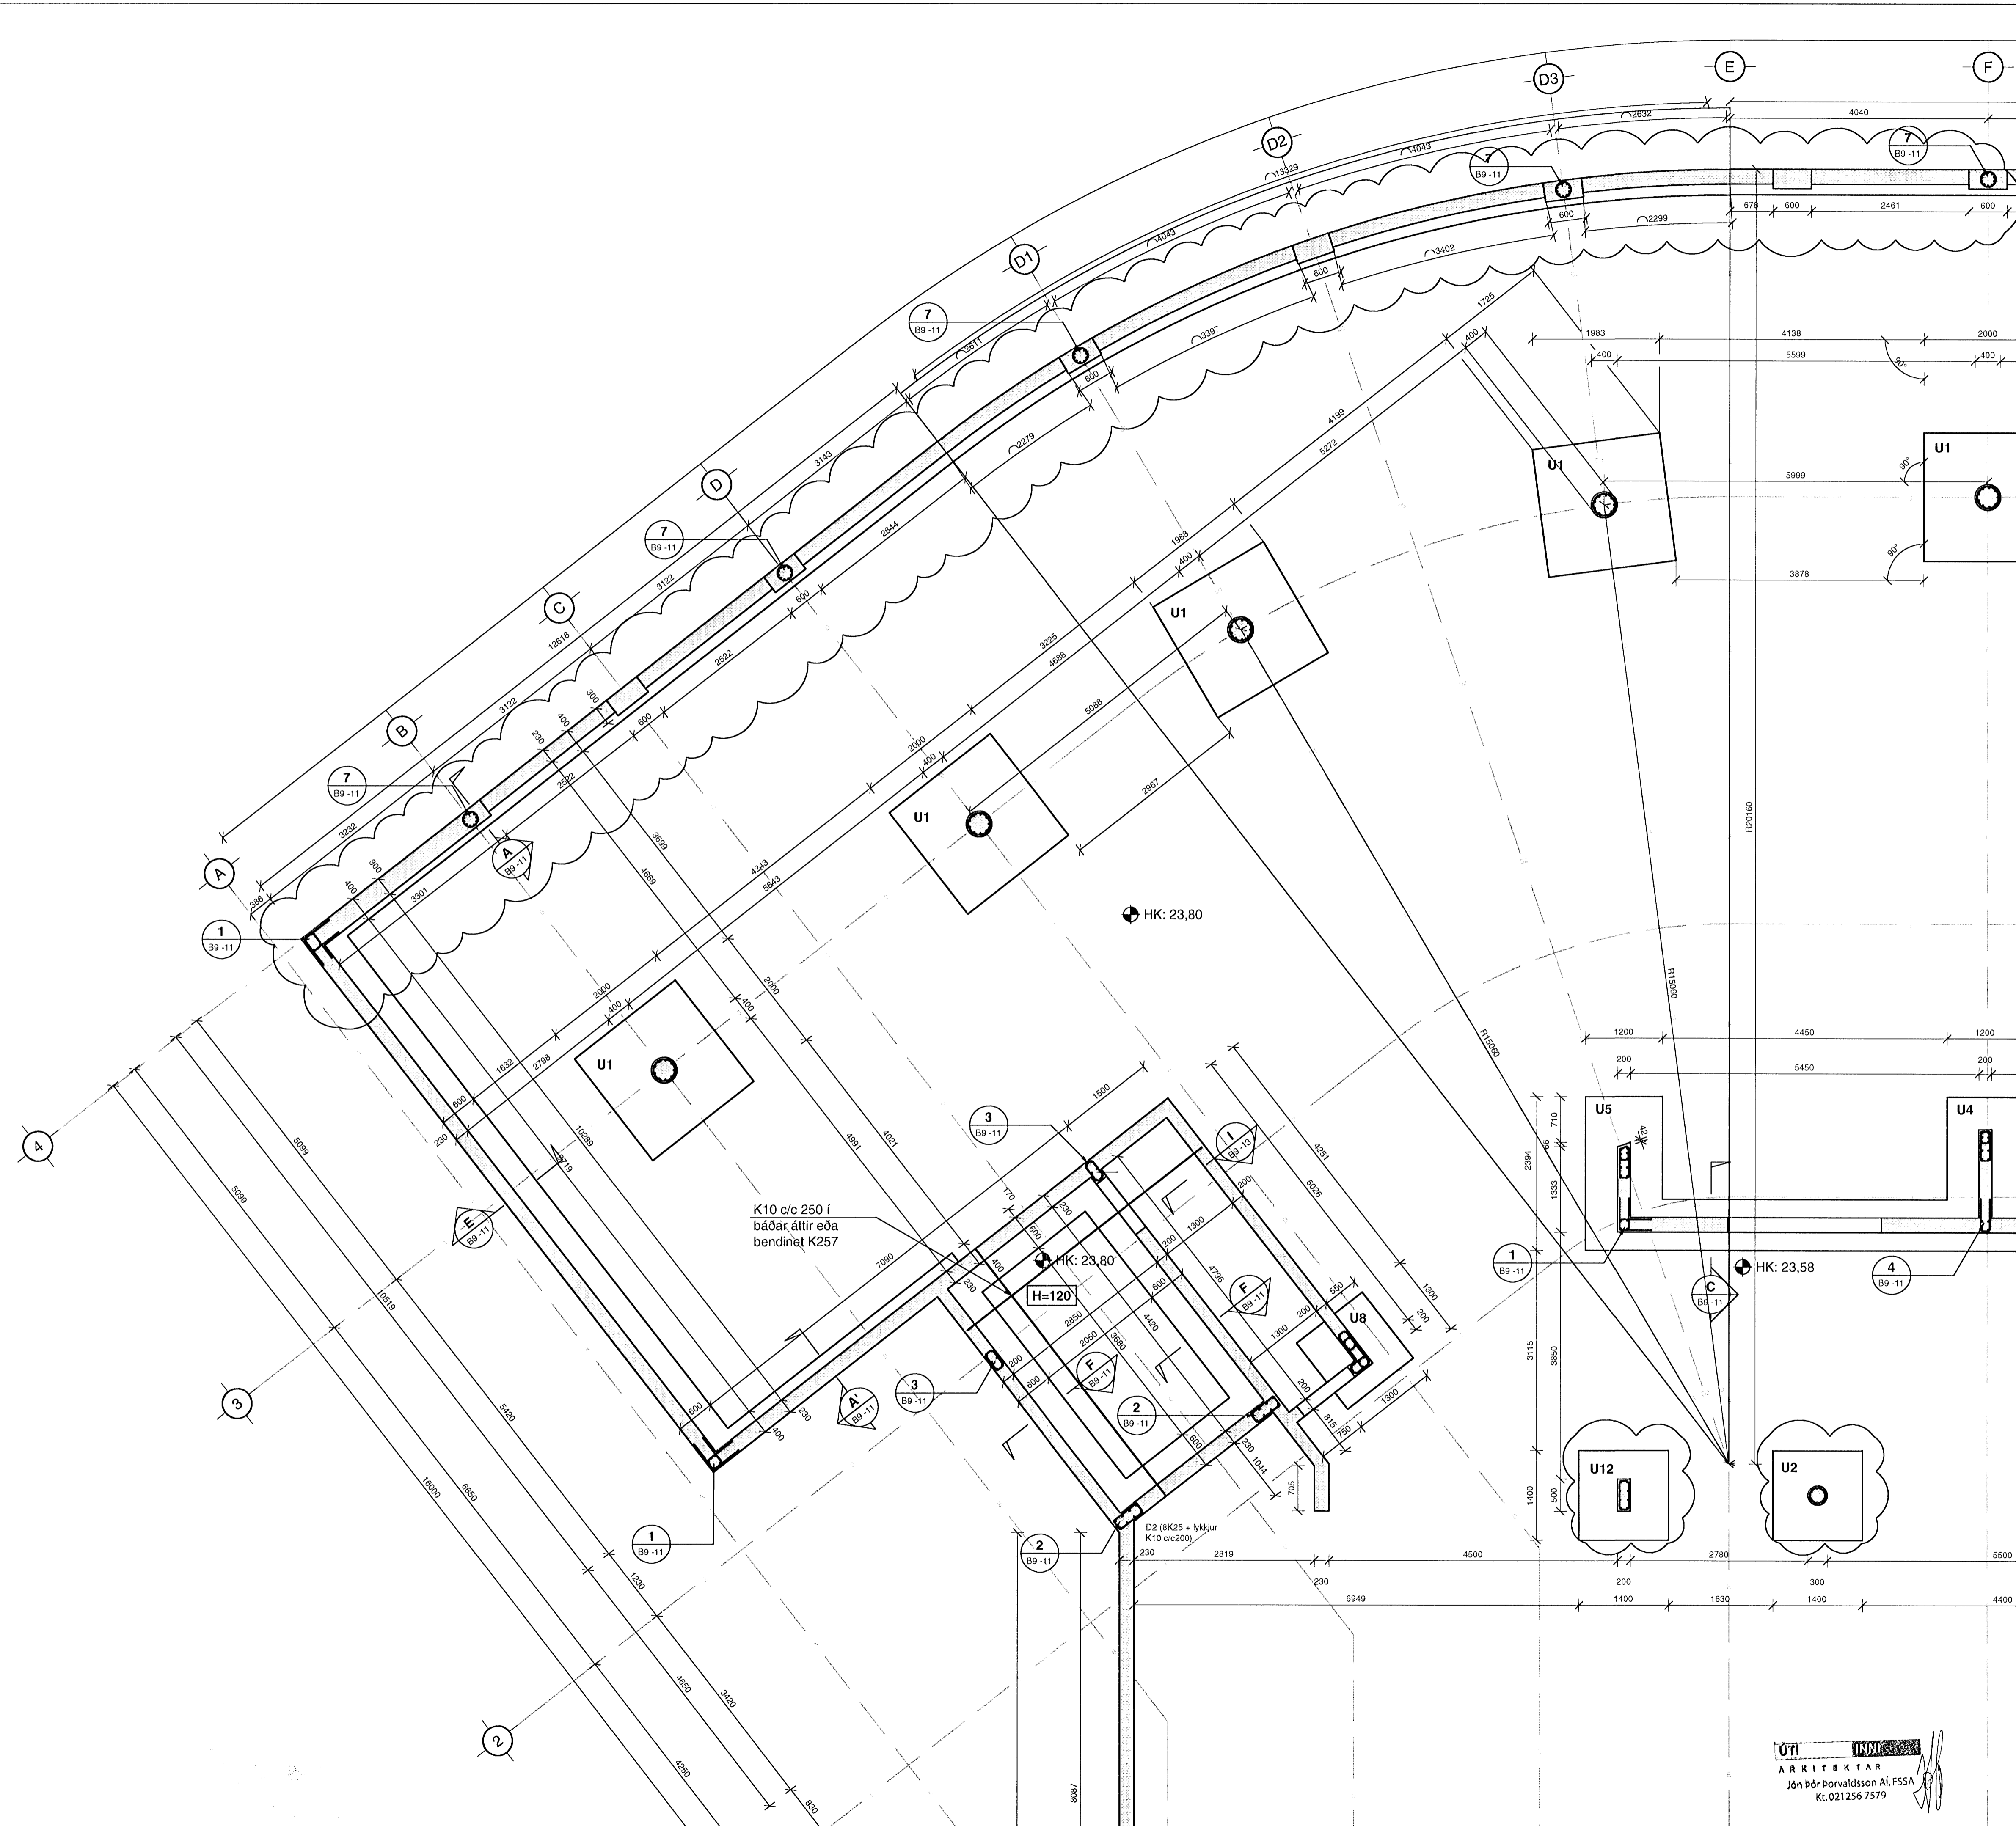


**SKÝRINGAR**

Undirstöður standa þjappaðri fyllingu:  
 Mesta álag á fyllingu = 0,5 MN/m<sup>2</sup>

Fjarlægja skal allan lífrænan jarðveg.

Undir botnplötu skal fylla með malarfyllingu og þjappa þannig að þjöppun verði samræmig við 98% standard proktor.

Skyggð svæði tákna veggj fyrir ofan botnplötu.

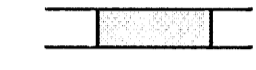

Málsetningar á hurðum og veggjum sjá teikningar arkitekts.


**BENDING:**

Bending botnplötu skal vera bendinet K 257 eða K10 c/c250 í báðar áttir.

Tengjám upp í veggj skulu standa minnst skeytilegnd upp úr undirstöðuklossa eða botnplötu, sjá nánar sniðmyndir.

Í alla veggenda og kringum op í 200mm vegg eða stærri komi 2 K16 bundinn í lykkjur nema annað sé tekið fram. Í alla veggenda og kringum op veggja minni en 200mm komi 2 K12 bundinn í lykkjur nema annað sé tekið fram.

Lykkjur K10 c/c 200 nema að annað sé tekið fram.

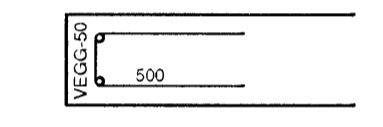

Kótar - Sjá teikningu arkitekts  
 HK - Steyptur gólfkóti

**EINANGRUN:**

Einangra skal undirstöður og botnplötur með 75mm einangrunarplasti með rúmpýng = 25kg/m<sup>3</sup>.  
 Einangrun á undirstöðum skal ná 500 mm niður fyrir botnplötu.

**TILVÍSANIR:**

Almennar skýringar: Sjá teikningu Nr. 07244-B0 000


Málsetningar á veggjum: Sjá teikningar arkitekts

Göt í undirstöðu veggjum: Sjá teikningar lagnahönnuða

U1 - U15: Sjá teikningar nr. 07244-B9 -11, -12 og -13

**BROTÞOLSFLOKKUR STEYPU C-25**

Sjá almennar skýringar teikn. nr. 07244-B0 000.

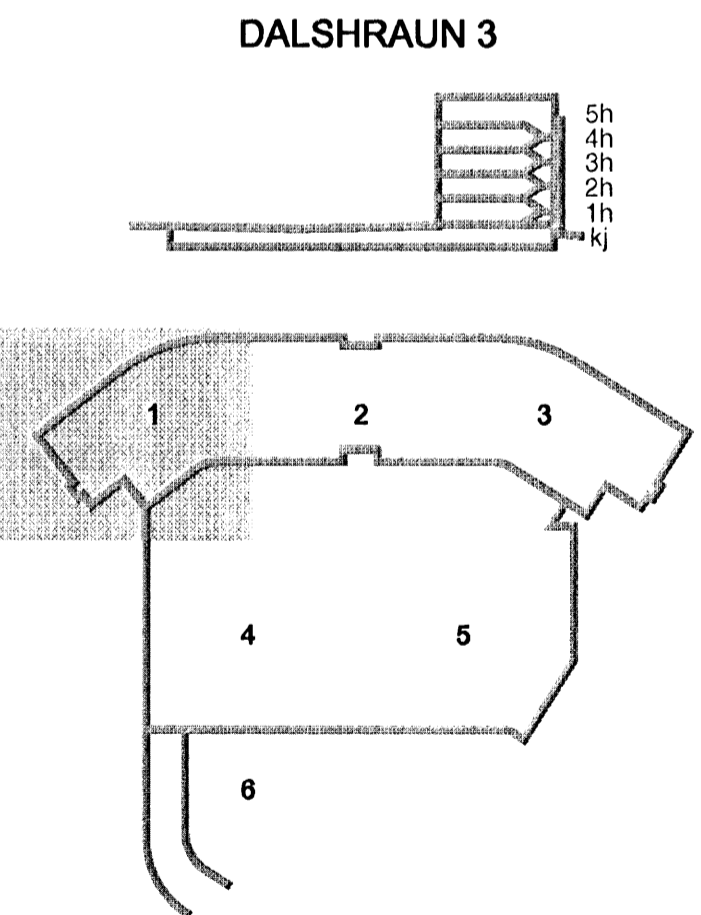

A\_30.01.08\_Veggybysktir á milli eula í línu 4, sjá sky  
 Útg. Dags. Skýring Sj/BG Hannad/Yfirfarð

**VSB**  
**VERKFRÆDISTOFA**

BÆJARHRAUN 20 • 220 HAFNARFJÖRDUR • KENNIT. 710796-2899  
 vsb@vsb.is • Sími 585 8600 • Fax 585 8610 • www.vsb.is

Áritun sérhönnuðar  
 Björn Gústafsson Kt: 180556 1889  

Verkefni  
**DALSHRAUN 3**  
**HAFNARFIRÐI**

Verkhlutur  
 Burðarvirki  
 Undirstöður  
 Grunnmynd 1

Hannað	Teiknað	Yfirfarð	Kvarði	Síða
SJ	SJ/JJR	BG	1:50	/ A1
Dags.	Verkefni	Teikning	Útgáfa	
16.01.2007	07244	B2-11	A	

ÚTÍ  
 ARKITEKTAR  
 Jón Þór Þorvaldsson A.F.S.S.A.  
 Kt. 021256 7579

V:\2007\07244\07244\_Dalshraun\_3\SH\vsb\07244\_B2\_Undirstöður.dwg