


Revis: Skjaliritað Hinnar VSB  
 Algeira þann  
 12. FEB 2008  
 VSB

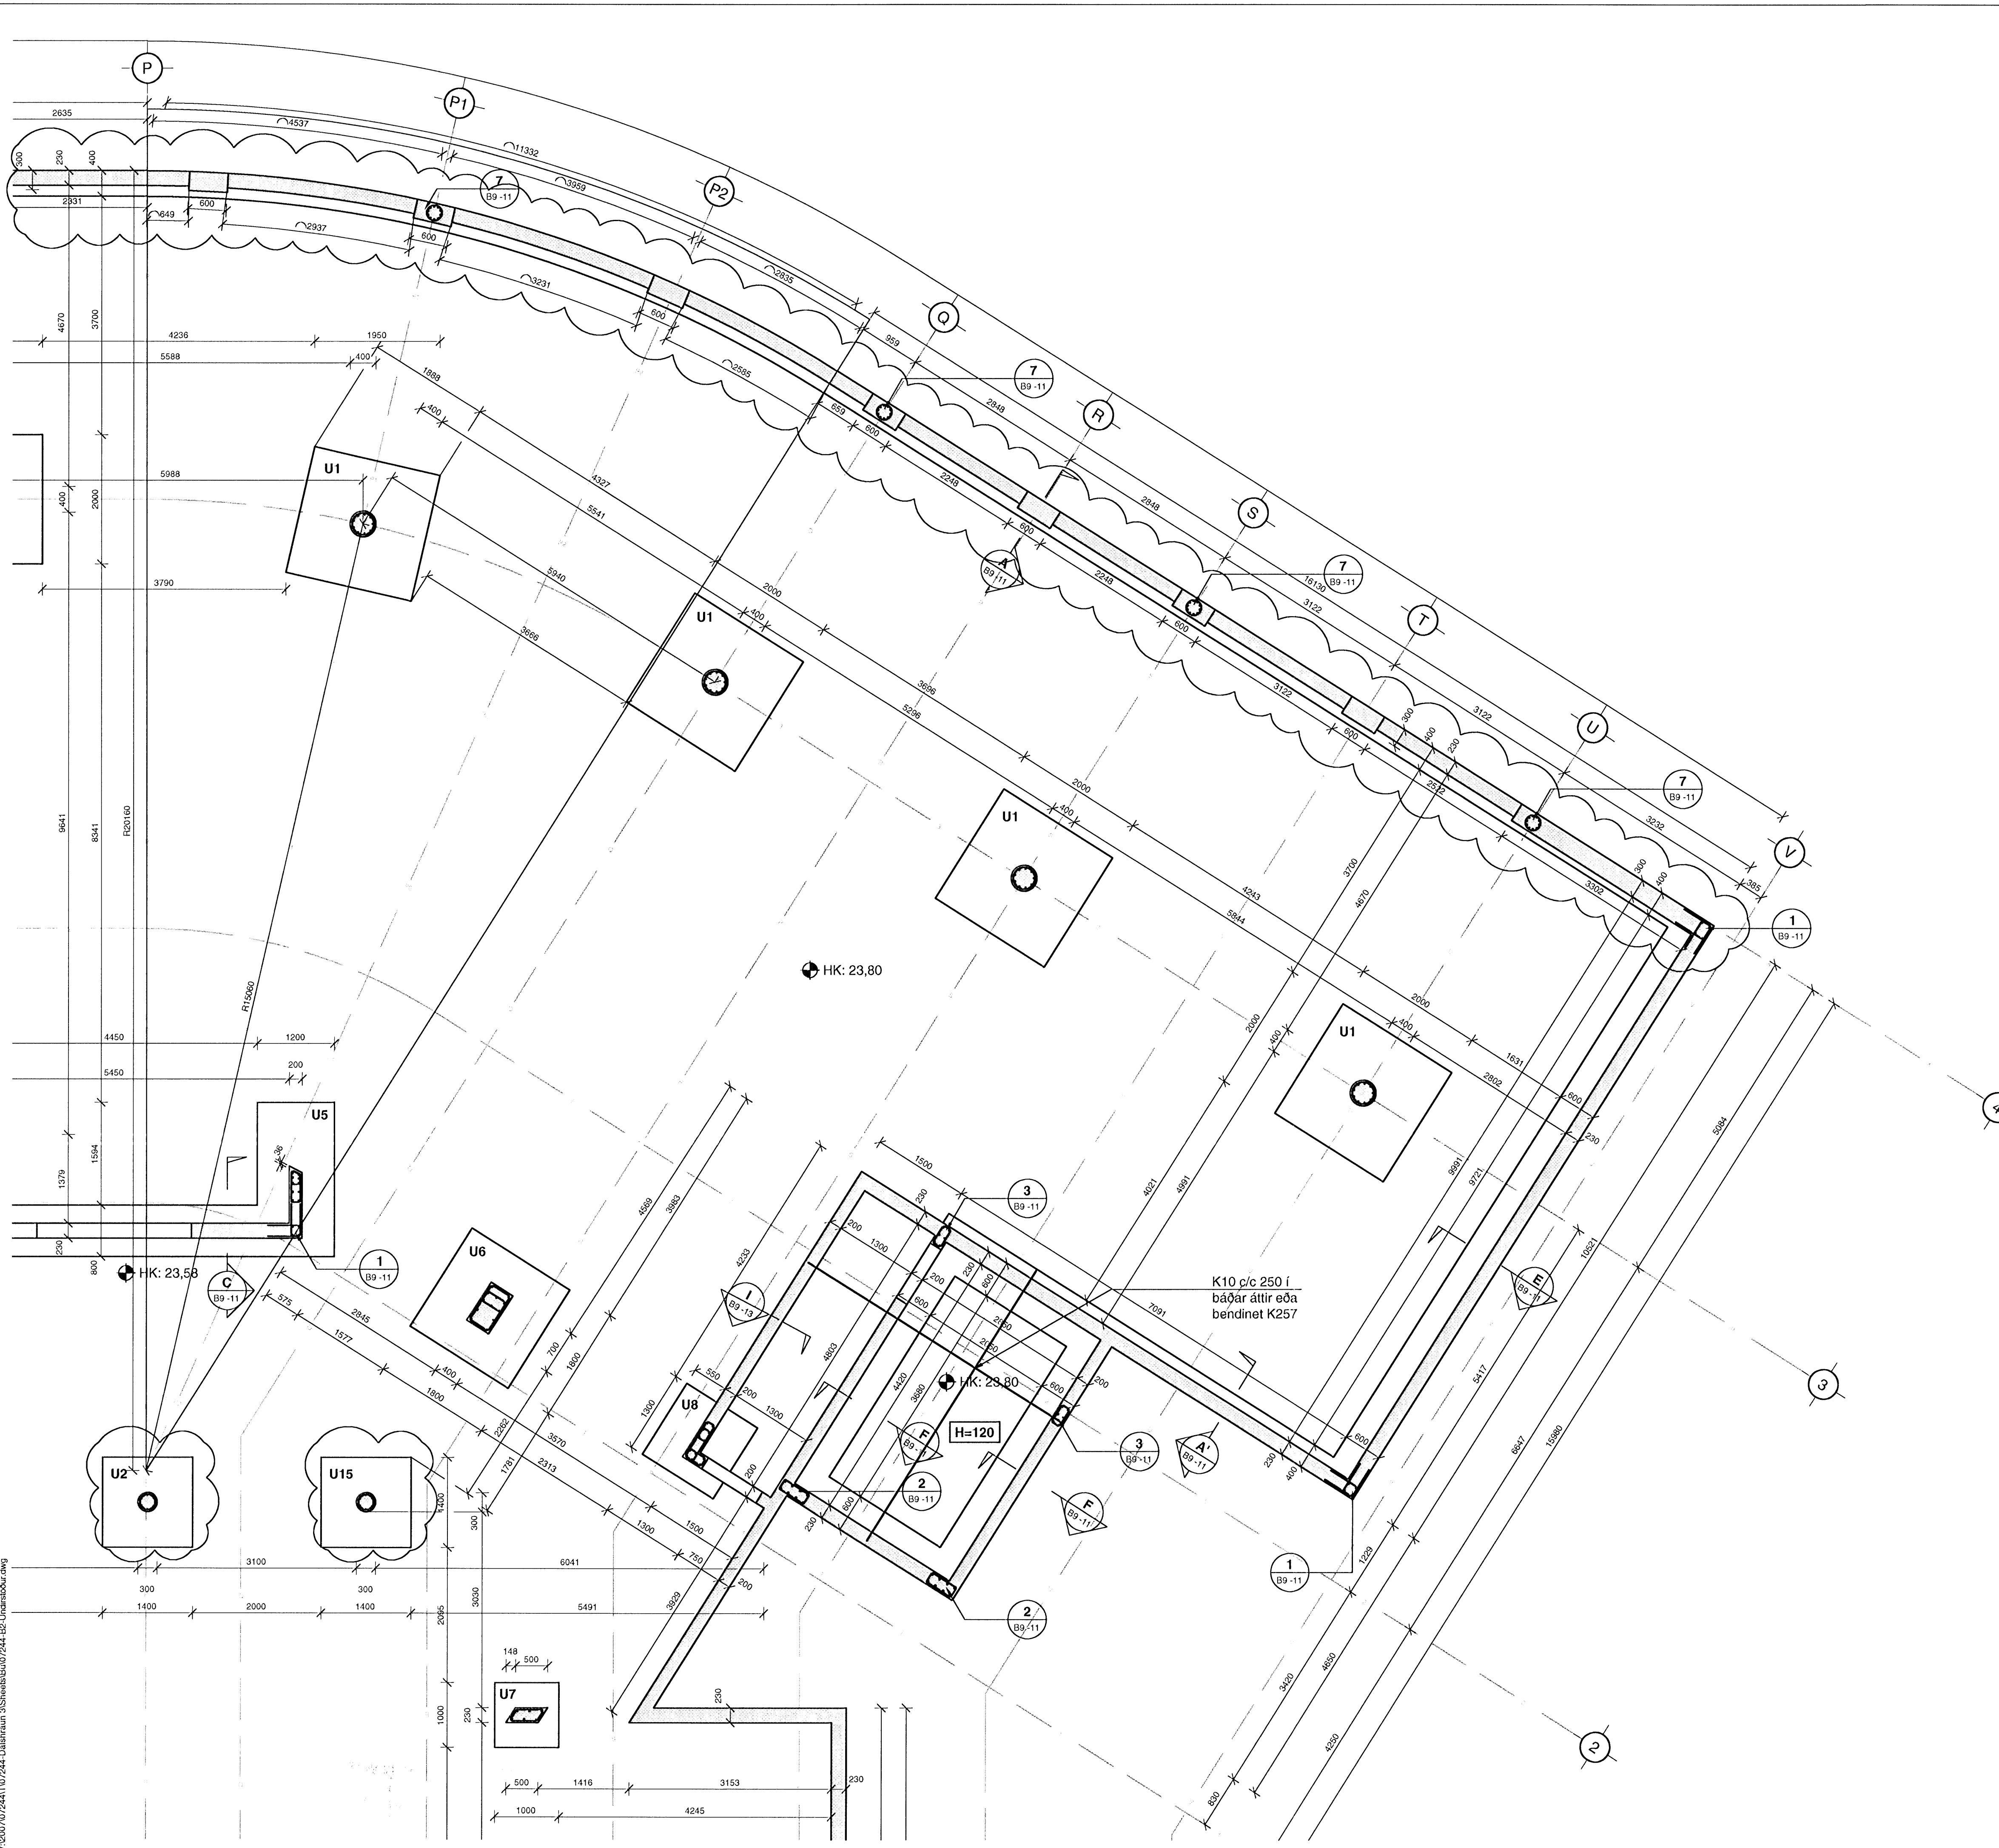

**SKÝRINGAR**

Undirstöður standa þjappaðri fyllingu:  
 Mesta álag á fyllingu = 0,5 MN/m<sup>2</sup>

Fjarlægja skal allan lífrænan jarðveg.

Undir botnplötu skal fylla með malarfyllingu og þjappa þannig að þjoppun verði samræmig við 98% standard proktor.

Skbyggð svæði tákna veggir fyrir ofan botnplötu.

Málsetningar á hurðum og veggjum sjá teikningar arkitekts.


**BENDING:**

Bending botnplötu skal vera bændinet K 257 eða K10 c/c250 í báðar áttir.

Tengjám upp í veggju skulu standa minnst skeytilengd upp úr undirstöðuklossa eða botnplötu, sjá nánar sniðmyndir.

Í alla veggenda og kringum op í 200mm vegg eða stærri komi 2 K16 bundinn í lykkjur nema annað sé tekið fram. Í alla veggenda og kringum op veggja minni en 200mm komi 2 K12 bundinn í lykkjur nema annað sé tekið fram.

Lykkjur K10 c/c 200 nema að annað sé tekið fram.

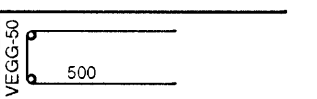

Kótar - Sjá teikningu arkitekts  
 HK - Steyptur gólfkóti

**EINANGRUN:**

Einangra skal undirstöður og botnplötur með 75mm einangrunarplasti með rúpmýgi = 25kg/m<sup>3</sup>.  
 Einangrun á undirstöðum skal ná 500 mm niður fyrir botnplötu.

**TILVÍSANIR:**

Almennar skýringar: Sjá teikningu Nr. 07244-B0 000

Málsetningar á veggjum: Sjá teikningar arkitekts



Göt í undirstöðu veggjum: Sjá teikningar lagnahönnuða

U1 - U15: Sjá teikningar nr. 07244-B9 -11, -12 og -13

**BROTPOLSFLOKKUR STEYPU C-25**

Sjá almennar skýringar teikn. nr. 07244-B0 000.

**DALSHRAUN 3**

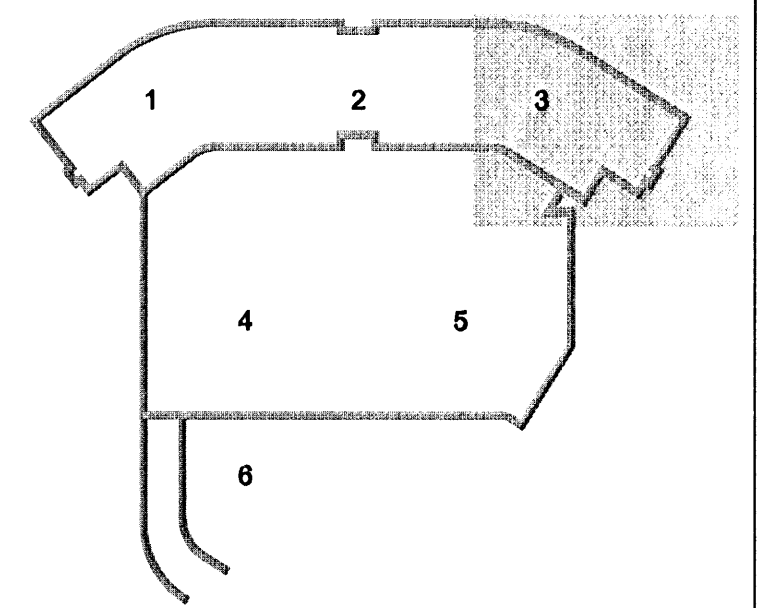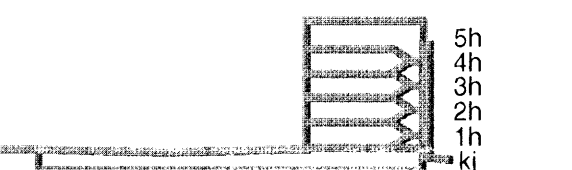

A 30.01.08 Veggbykkir á milli sula í línu 4 og breyttar undrst., sjá ský SJ/BG.  
 Útg. Dags. Skýring Hannad/Yfirfarad



**VERKFRÆÐISTOFA**

BÆJARHRAUN 20 • 220 HAFNARFJÖRÐUR • KENNIT. 710796-2899  
 vsb@vsb.is • Sími 585 8000 • Fax 585 8610 • www.vsb.is

Áritun sérhönnuðar  
 Björn Gústafsson Kt: 180550 4888  

Verkefni  
**DALSHRAUN 3**  
**HAFNARFIRÐI**

Verkefni  
 Burðarvirki  
 Undirstöður  
 Grunnmynd 3

Hannad  
 SJ Teiknað SJ/JJR Yfirfarad BG Kvarði 1:50 / A1 Síða -

Dags. 16.01.2007 Verkefni 07244 Teikning B2 -13 Útgáfa A

UTI  
 ARKITEKTAR  
 Jón Þór Þorvaldsson Al. FSSA  
 Kt. 021256 7579

V:\2007\07244\1\07244-Dalshraun 3\Sheets\B07244-B2-Undirstoer.dwg