


Búg: undirstöður þvæðingur  
 12 FEB 2008  
 VSB

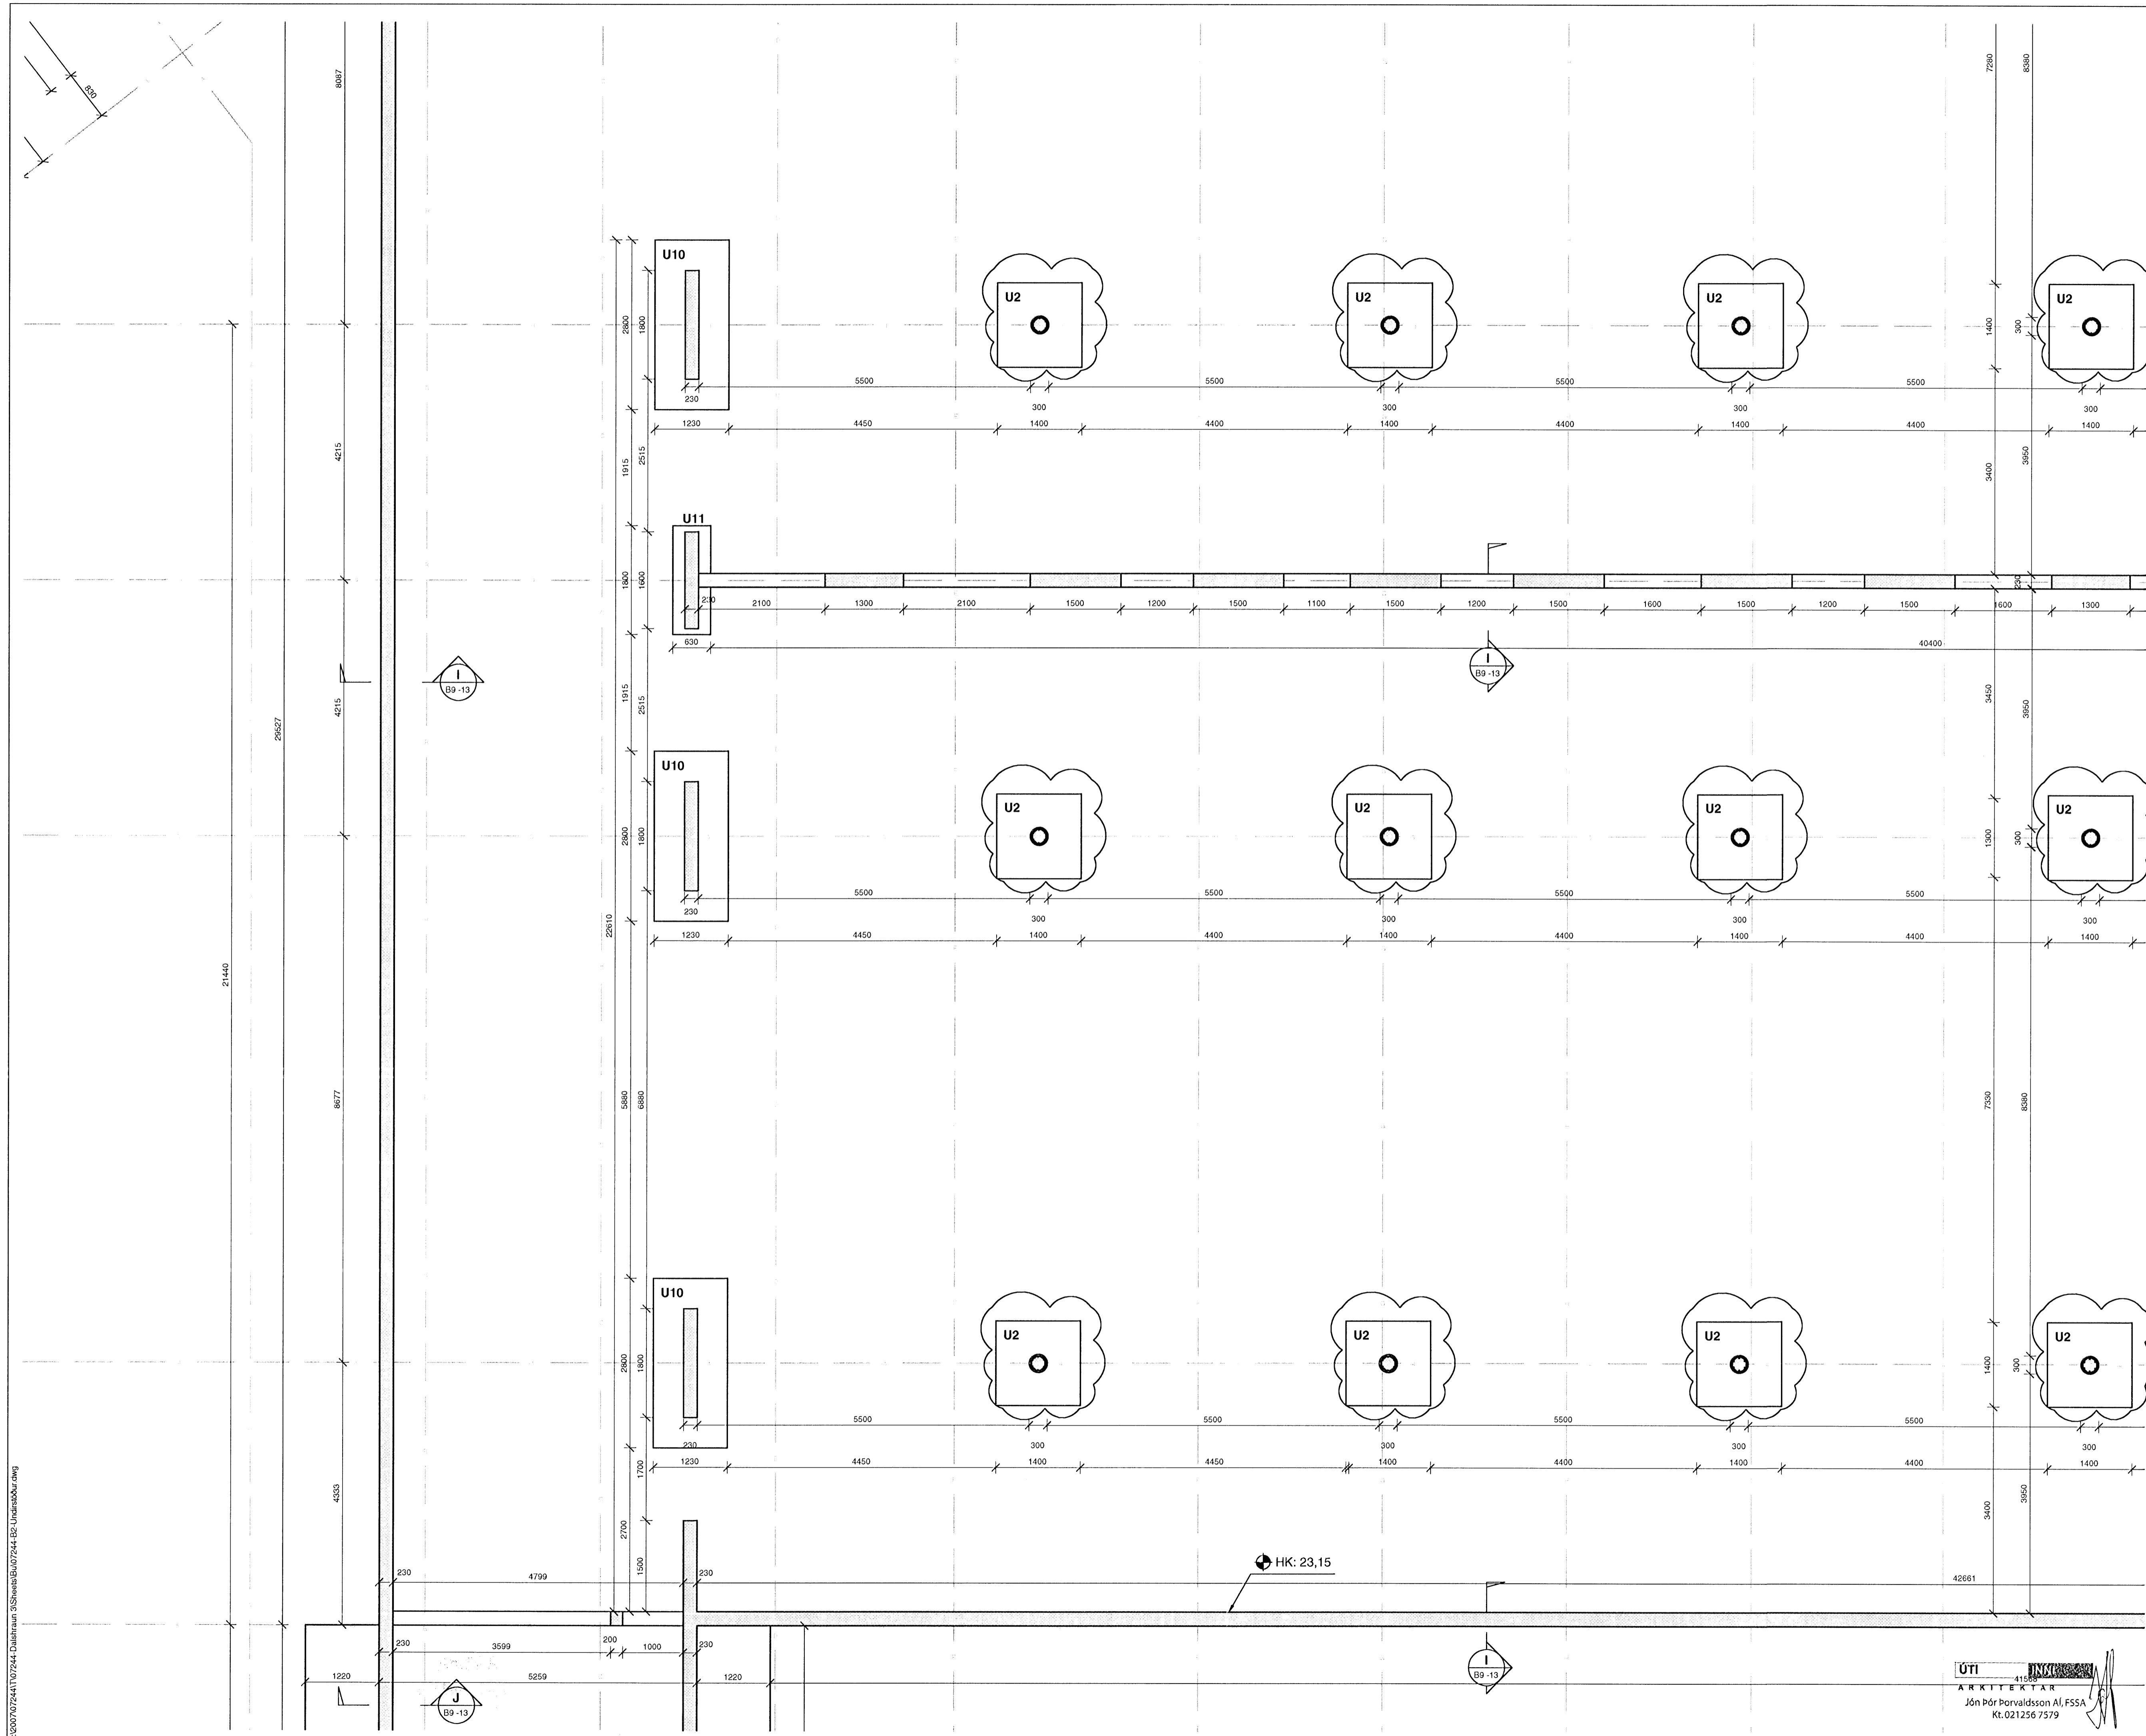

**SKÝRINGAR**  
 Undirstöður standa þjappaðri fyllingu:  
 Mesta álag á fyllingu = 0,5 MN/m<sup>2</sup>  
 Fjarlægja skal allan lífrænan jarðveg.  
 Undir botnplötu skal fylla með malarfyllingu og þjappa þannig að þjoppun verði samræmig við 98% standard proktor.

Skyggð svæði tákna veggj fyrir ofan botnplötu.  
 Málsetningar á hurðum og veggjum sjá teikningar arkitekts.

**BENDING:**  
 Bending botnplötu skal vera bendinet K 257 eða K10 c/c250 í báðar áttir.

Tengjárn upp í veggj skulu standa minnst skýtilengd upp úr undirstöklosa eða botnplötu, sjá nánar sniðmyndir.

Í alla veggenda og kringum op í 200mm vegg eða stærri komi 2 K16 bundinn í lykkjur nema annað sé tekið fram. Í alla veggenda og kringum op veggja minni en 200mm komi 2 K12 bundinn í lykkjur nema annað sé tekið fram.

Lykkjur K10 c/c 200 nema að annað sé tekið fram.





Kótar - Sjá teikningu arkitekts  
 HK - Steyptur gólfkoti

**EINANGRUN:**  
 Einangra skal undirstöður og botnplötu með 75mm einangrunarplasti með rúmpýng = 25kg/m<sup>3</sup>.  
 Einangrun á undirstöðum skal ná 500 mm niður fyrir botnplötu.

**TILVÍSANIR:**  
 Almennar skýringar: Sjá teikningu Nr. 07244-B0 000  
 Málsetningar á veggjum: Sjá teikningar arkitekts

Göt í undirstöðu veggjum: Sjá teikningar lagnahönnuða

U1 - U15: Sjá teikningar nr. 07244-B9 -11, -12 og -13  
**BROTÞOLFLOKKUR STEYPU C-25**  
 Sjá almennar skýringar teikn. nr. 07244-B0 000.

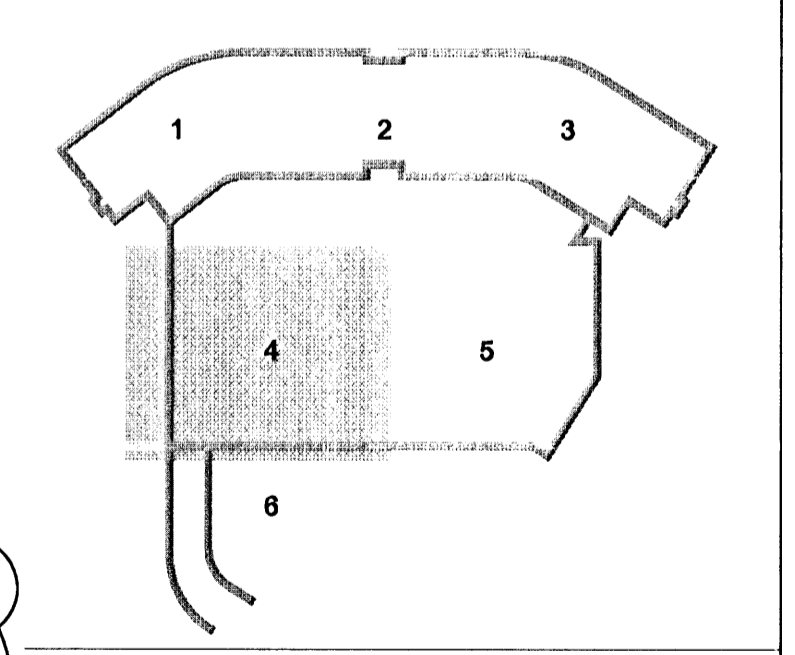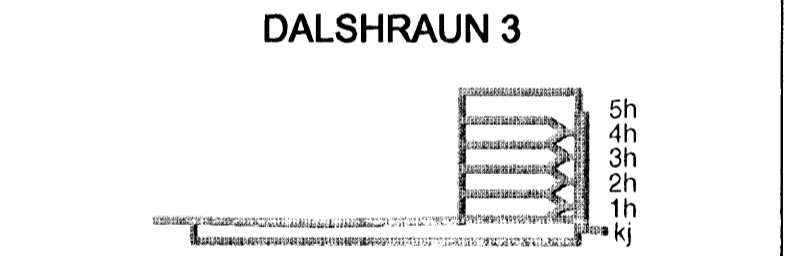

A 30.01.08 Breyttar undirstöður, sjá sky  
 Útg. Dags. Skýring Hannas/Yfirfarð SJ/BG

**VSB**  
**VERKFRÆÐISTOFA**  
 BÆJARHRAUN 20 • 220 HAFNARFJÖRDUR • KENNIT. 710766-2899  
 vsb@vsb.is • Sími 585 8600 • Fax 585 8610 • www.vsb.is

Ártun sérhönnuðar  
 Björn Gústafsson Kt: 180550-1888  
 Verkefni:  
**DALSHRAUN 3**  
**HAFNARFIRÐI**

Verkefni:  
 Burðarvirki  
 Undirstöður  
 Grunnmynd 4

Hannaf	Teiknað	Yfirfarð	Kvarði	Síða
SJ	SJ/JJR	BG	1:50	/ A1
Dags:	16.01.2007	Verkefni	07244	Teikning
			B2-14	Útgáfa
				A

V:\0007\07244\07244-Dalshraun\_3\ShedB\07244-B2-Undirstöður.dwg