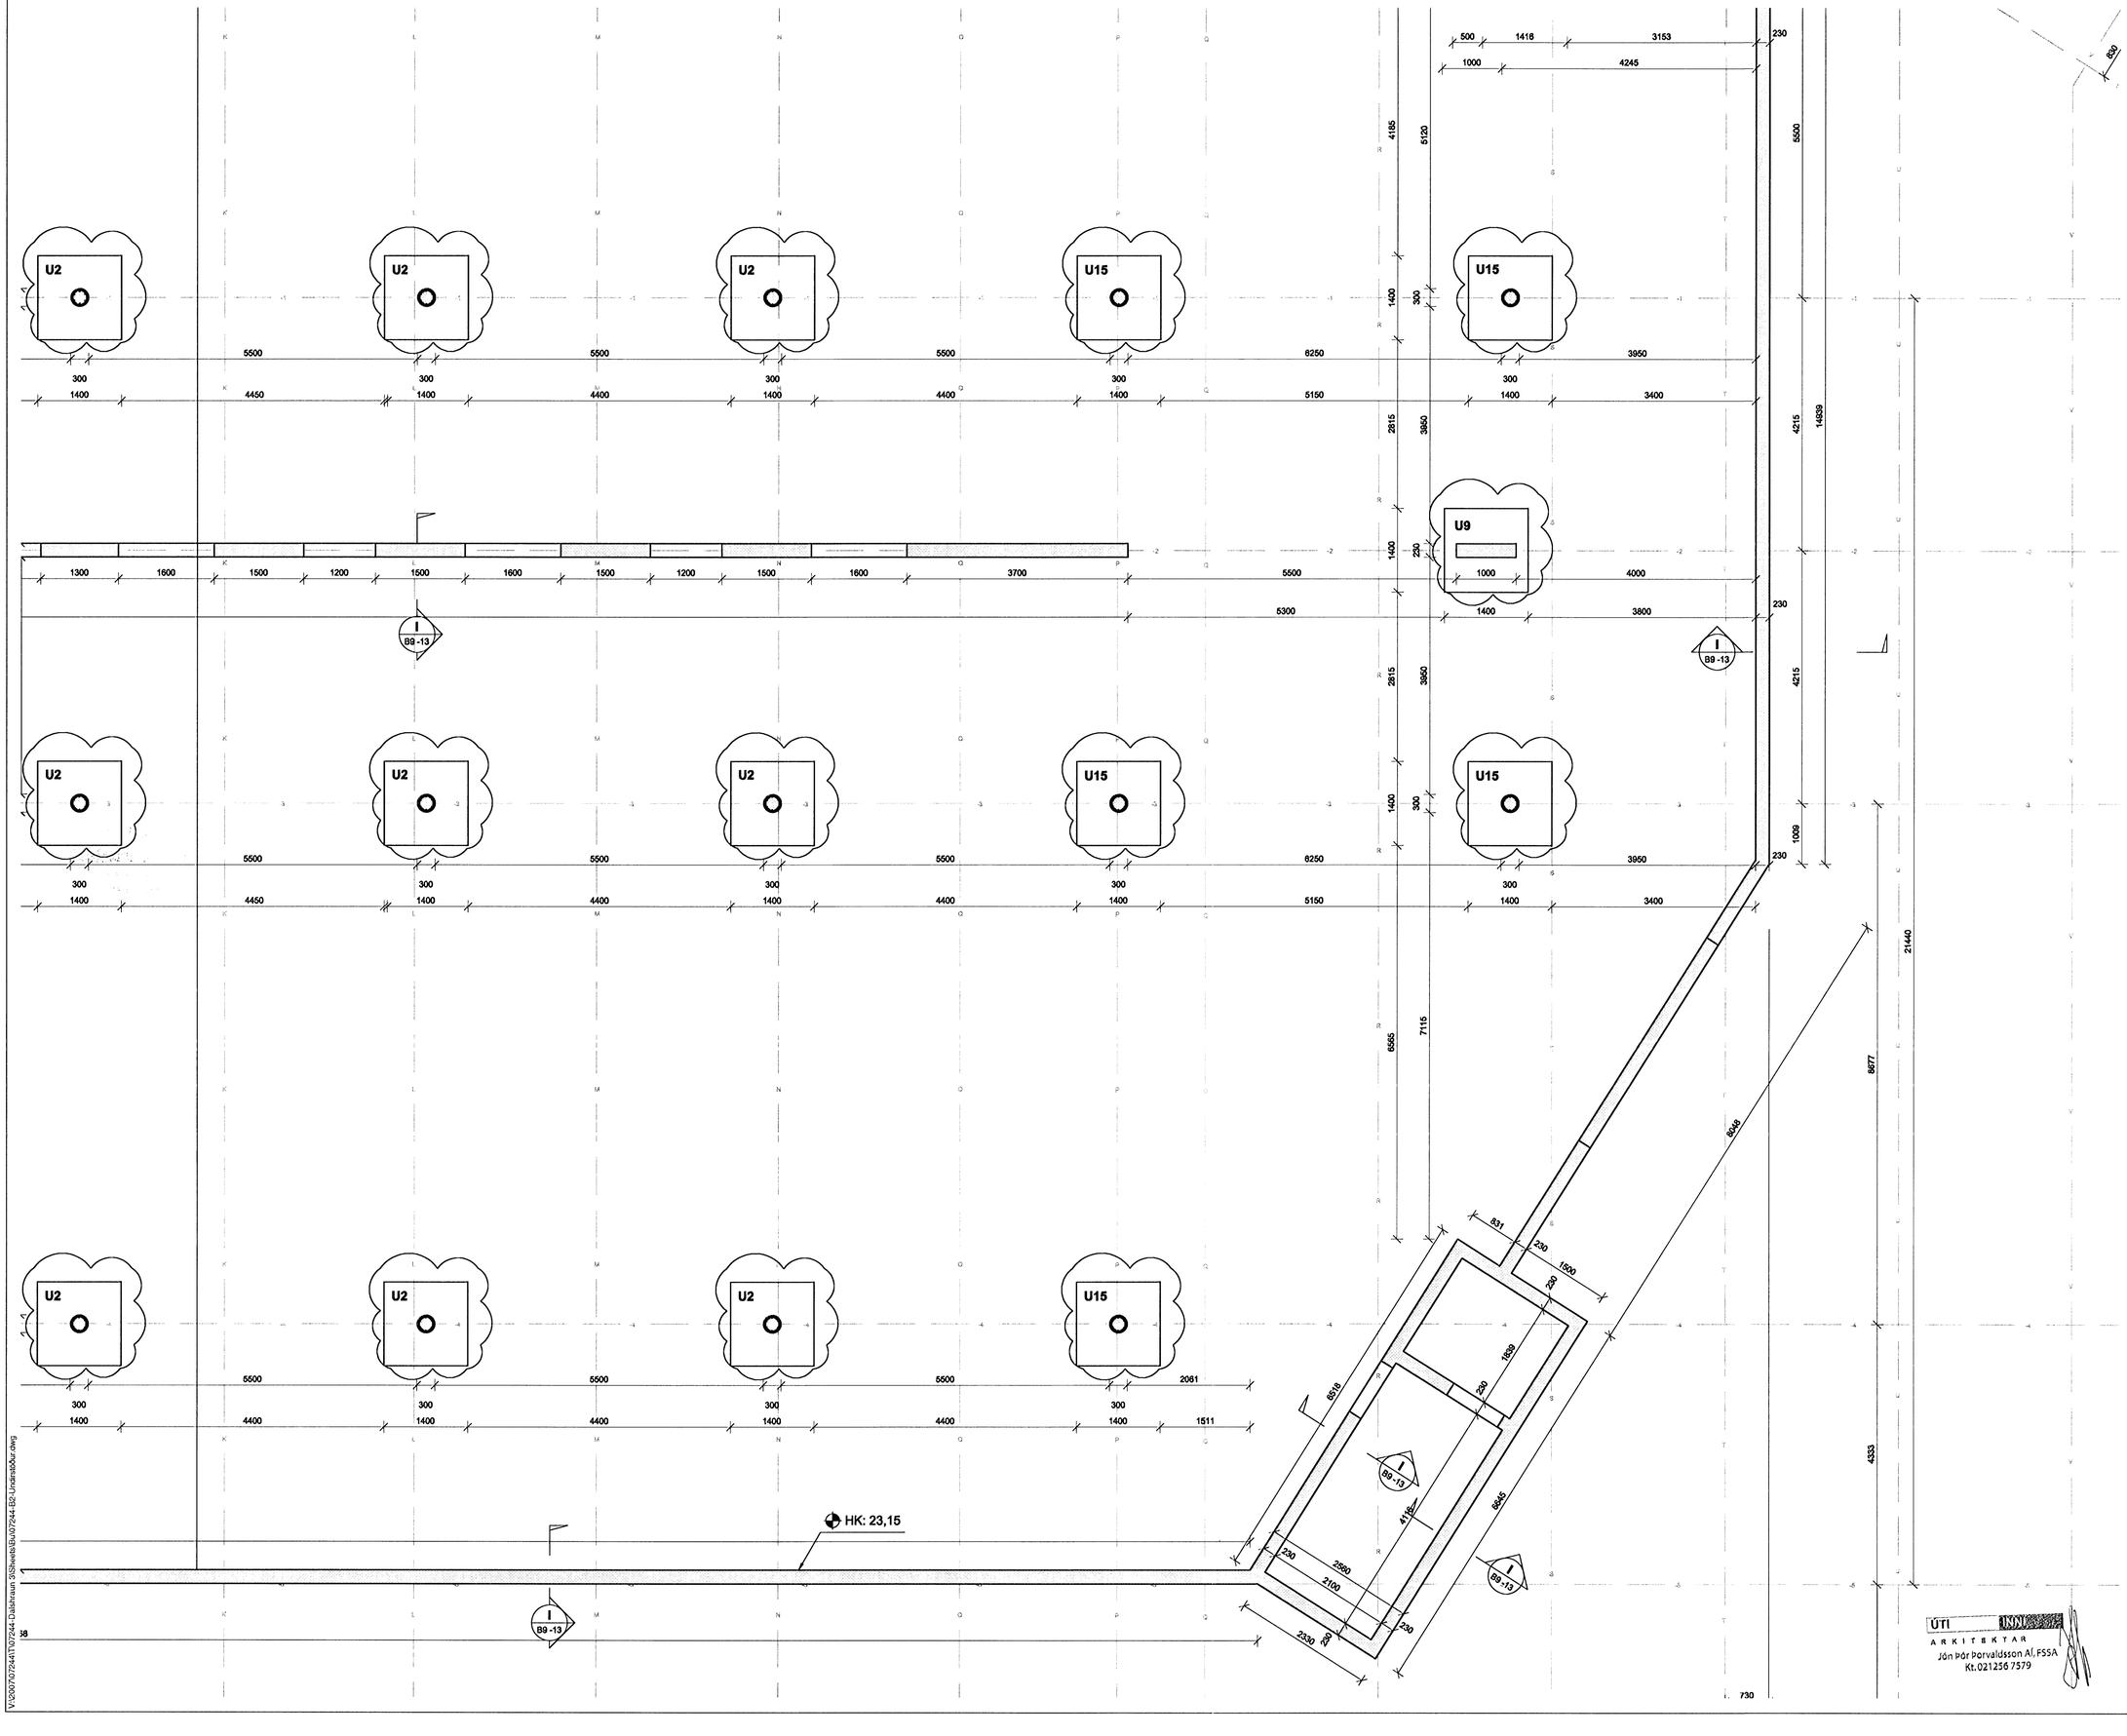

Byggingarfulltrúinn Hafnarfjarðar
Afgreitt plan
12 FEB 2008

SKÝRINGAR

Undirstöður standa þjappaðri fyllingu:
Mesta álag á fyllingu = 0,5 MN/m²

Fjarlægja skal allan lífrænan jarðveg.

Undir botnplötu skal fylla með malarfyllingu og þjappa þannig að þjöppun verði samærileg við 98% standard proktor.

Skyggð svæði tákna veggi fyrir ofan botnplötu.

Málsetningar á hurðum og veggjum sjá teikningar arkitekts.

BENDING:

Bending botnplötu skal vera bendinet K 257 eða K10 c/c250 í báðar áttir.

Tengijárn upp í veggi skulu standa minnst skeytilengd upp úr undirstöðuklossa eða botnplötu, sjá nánar sniðmyndir.

Í alla veggenda og kringum op í 200mm vegg eða stærri komi 2 K16 bundinn í lykkjur nema annað sé tekið fram.
Í alla veggenda og kringum op veggja minni en 200mm komi 2 K12 bundinn í lykkjur nema annað sé tekið fram.

Lykkjur K10 c/c 200 nema að annað sé tekið fram.

VEGG-50
500

Kótar - Sjá teikningu arkitekts
HK - Steyptur gólfkóti

EINANGRUN:

Einangra skal undurstöður og botnplötur með 75mm einangrunarplasti með rúmþyng = 25kg/m³.
Einangrun á undirstöðum skal ná 500 mm niður fyrir botnplötu.

TILVÍSANIR:

Almennar skýringar: Sjá teikningu Nr. 07244-B0 000

Málsetningar á veggjum: Sjá teikningar arkitekts

Göt í undirstöðu veggjum: Sjá teikningar lagnahönnuða

U1 - U15: Sjá teikningar nr. 07244-B9 -11, -12 og -13

BROTÞOLSFLOKKUR STEYPU C-25

Sjá almennar skýringar teikn. nr. 07244-B0 000.

DALSHRAUN 3

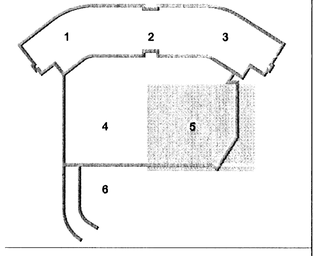

A	30.01.08	Breyttar undirstöður, sjá ský	SJ/BG
Útg.	Dags.	Skýring	Hannað/Yfirfarið

VSB
VERKFRÆÐISTOFA

BÆJARHRAUN 20 • 220 HAFNARFJÖRÐUR • KENNIT. 710796-2899
vsb@vsb.is • Sími 585 8600 • Fax 585 8610 • www.vsb.is

Áritun sérhönnuðar
Björn Gústafsson Kt: 180550-4889

Verkheiti
DALSHRAUN 3
HAFNARFIRÐI

Verkhluti
Burðarvirki
Undirstöður
Grunnmynd 5

Hannað	Teiknað	Yfirfarið	Kvarði		Síða
SJ	SJ/JJR	BG	1:50	/ A1	-
Dags.		Verkefni	Teikning		Útgáfa
16.01.2007		07244	B2 -15		A

V:\2007\07244\T\07244-Dalshraun 3\Sheets\Bu\07244-B2-Undirstöður.dwg