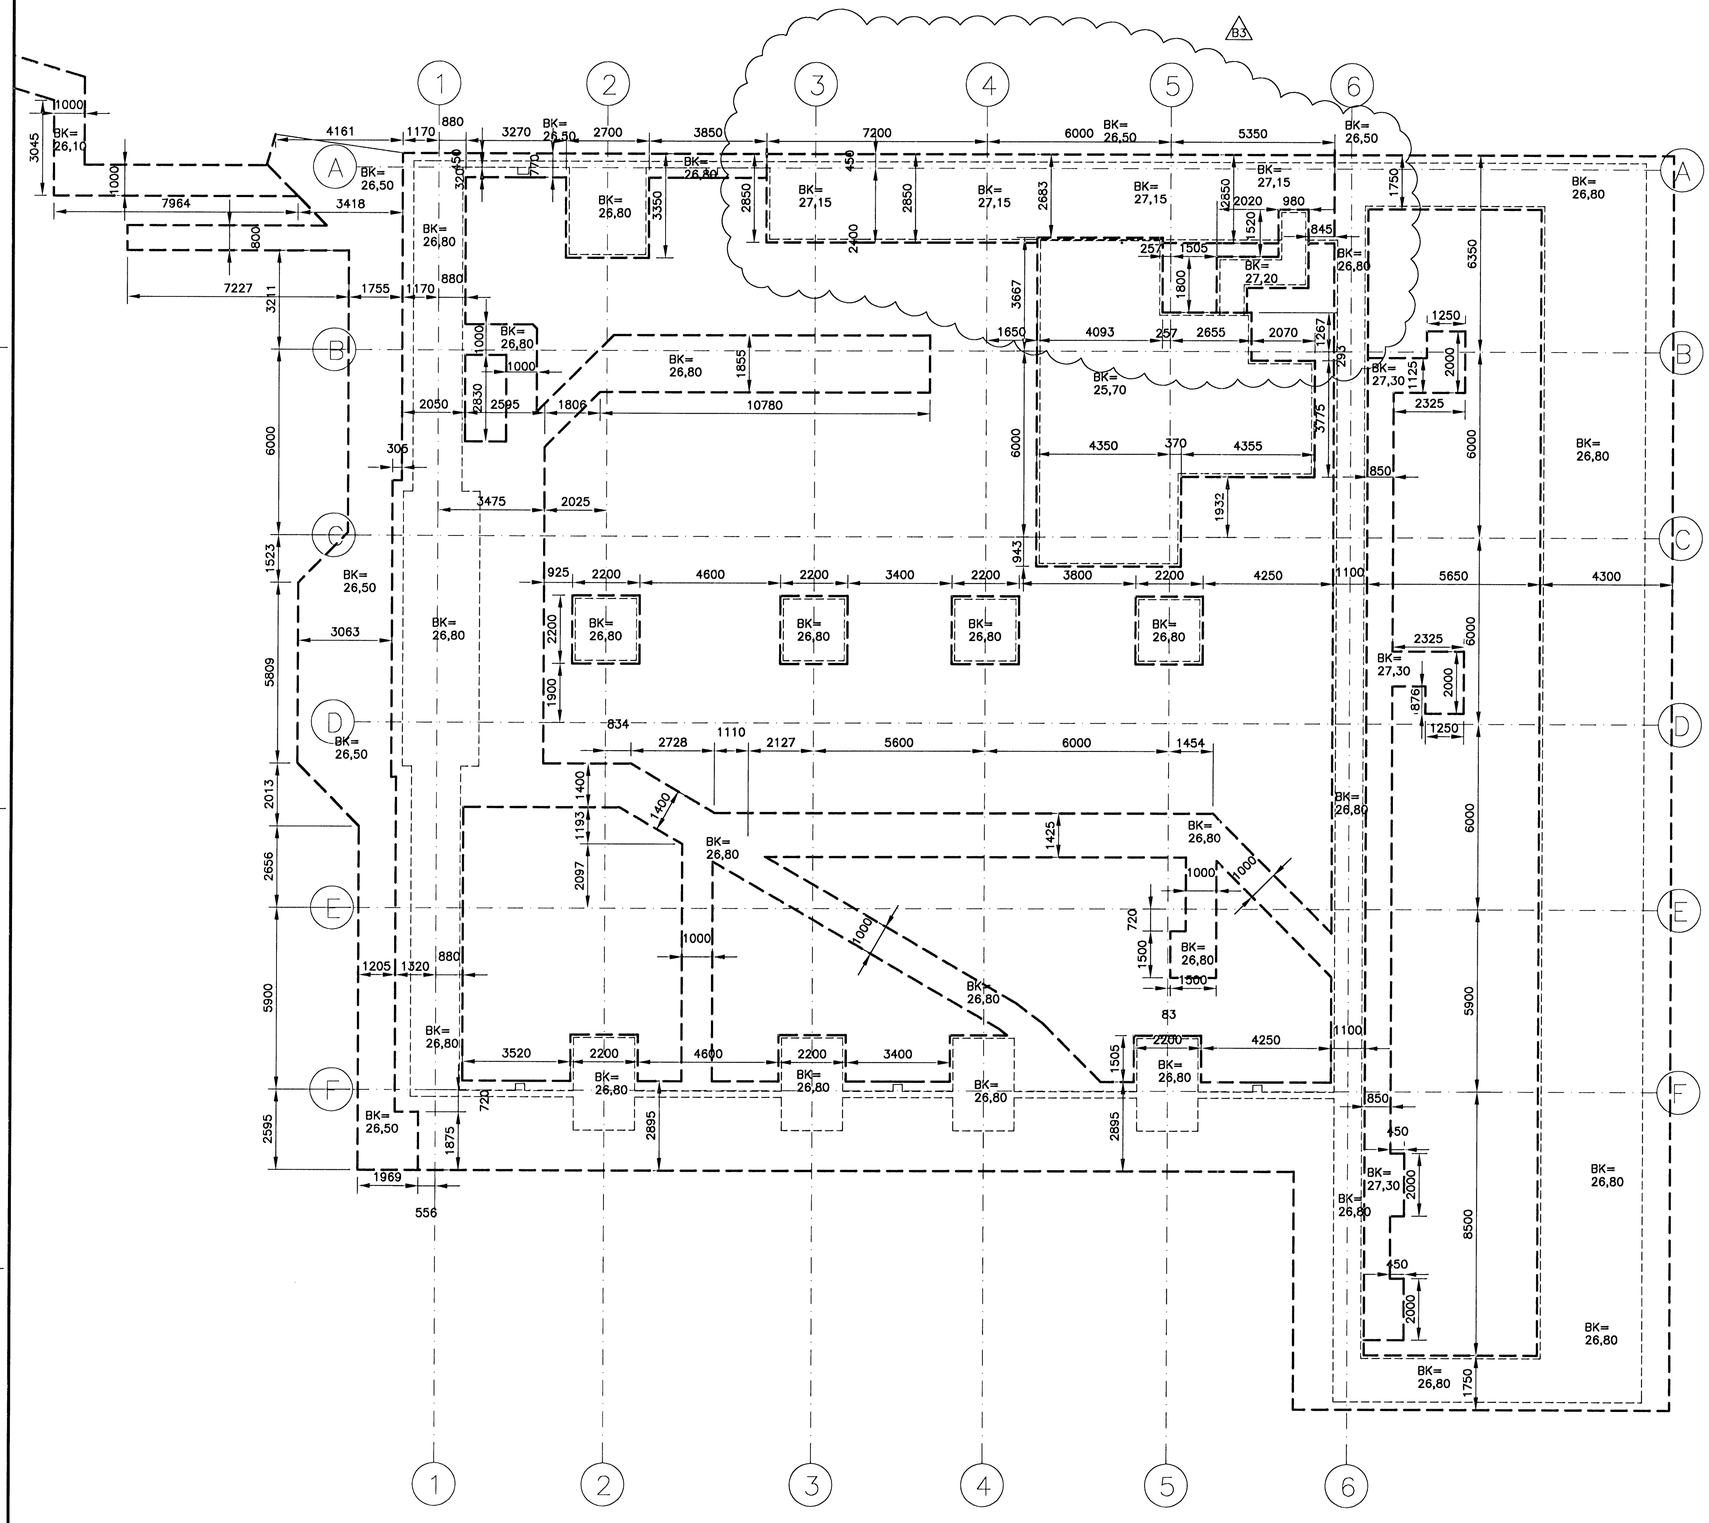

GRUNNMYND
MKV. 1

Byggingafulltrúi Hafnarfjarðar
Afgreitt þann
11 FEB 2008
VÞÓ

ÚTGÁFUFERILL

NÚMER:	DAGS:	SKÝRINGAR:	HANNAÐ:
B1	11.01.2008	BYGGINGATEIKNING	JGG
B2	21.01.2008	NÝJAR UNDIRSTÖÐUR	JGG
B3	30.01.2008	NÝJAR UNDIRSTÖÐUR	JGG

DAGS. UNDIRSKRIFTAR: NAFN OG KT. SAMREMMINGARHÖNNUÐAR: SIGURÐUR ÞORVARÐARSON 280845-3109

UNDIRSKRIFT SAMREMMINGARHÖNNUÐAR:

SKÝRINGAR Á TÁKNUM:

ÖLL MÁL ERU Í METRUM
HÆÐIR ERU Í METRUM YFIR SJÓ Í STAÐBUNDNU HÆÐARKERFI SVÆÐISINS

0,00 — TÁKNAR HÆÐ 0,00 Á SNIÐUM

0,00 — TÁKNAR HÆÐ 0,00 Á LÍNU

1 / 0,2 — TÁKNAR HALLA Á GRAFTRARMÖRKUM EÐA FYLLINGU SÝND Á SNIÐUM.

H203 — TÁKNAR HNITAPUNKT.

HNITASKRÁR:

HNIT ERU TÁKNUÐ MEÐ BÓKSTAF OG HLAUPANDI NÚMERI, T.D.: L03

HNIT ERU Í ISN HNITAKERFI

MÖRK KLAPPARSKERINGAR =

GRAFTRARMÖRK =

ÓHREYFT YFIRBORÐ LANDS =

BK MERKIR GRAFTRARBOTN UNDIR UNDIRSTÖÐUM
GK MERKIR GRAFTRARBOTN UNDIR PLÖTUM OG PLÖNUM
SB MERKIR GRAFTRARBOTN Í LAGNASKURÐUM

MKV 1

0 2000 4000 6000 8000 10000

1:100 (Í A1) mm

ÖLL AFNOT OG AFRITUN TEIKNINGAR, AÐ HLUTA EÐA HEILD, ER HÁÐ SKRIFLEGU LEYFI HÖFUNDA.

VGK HÖNNUN
GRENSÁSVEGI 1 · 108 REYKJAVÍK · SÍMI: 422 3000 · FAX: 422 3001
VEFFANG: www.vgkhonnun.is · NETFANG: vgkhonnun@vgkhonnun.is

HEITI VERKS:

SMIÐJA
MELBRAUT 23 HAFNARFIRÐI

HEITI TEIKNINGAR:

BURÐARVIRKI:
UNDIRSTÖÐUR
GRUNNMYND

MÆLT:	TEIKNAÐ: JGG	GEYMSLUNÚMER:	VNR: 3.151.234
HANNAÐ: JGG	YFIRFARIÐ: IRG	MKV:	NR. TEIKNINGAR: J0-001
DAGS. UNDIRSKRIFTAR: 31.1.2008	NAFN OG KT. HÖNNUÐAR: VGK-HÖNNUN hf 430572-0169		
UNDIRSKRIFT HÖNNUÐAR:	200862-5119		ÚTGÁFA: B3