


ÓTGÁFUERILL

NÚMÉR:	DAGS:	SKÝRINGAR:	HANNAÐ:
B1	06.09.2007	BYGGINGATEIKNING	JGG
B2	21.01.2008	ÝMSAR BREYTINGAR	JGG
B3	30.01.2008	BREYTING SNIDS	JGG

DAGS, UNDIRSKRIFTAR: NAFN OG KT. SAMRÆMINGARHÖNNUÐAR: SIGURDUR ÞORVARÐARSON 280845-3109
UNDIRSKRIFT SAMRÆMINGARHÖNNUÐAR:

SKÝRINGAR:
ALMENNAR SKÝRINGAR
ALMENN DEILI OG SNID
SJÁ TEIKN. B1-001 TIL B1-012

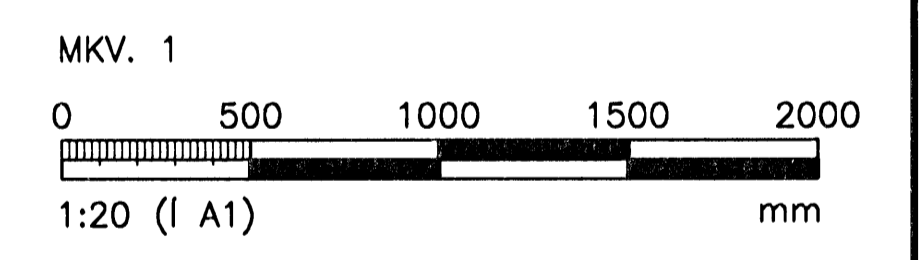



ÖLL AFMÖT OG AFRITUN TEIKNINGAR, AD HLUÐA EÐA HEILD, ER HÁÐ SKRIFLEGU LEYFI HÖFUNDA.




SMIDJA
MELBRAUT 23 HAFNARFIRÐI

HEITI TEIKNINGAR: BURDARVIRKI: UNDIRSTÖÐUR SNID


MELT:	TEIKNAR:	GEYMSLUNÚMÉR:	VNR:
HANNAÐ:	YFIRFARÐ:	MKV:	3.151.234
DAGS, UNDIRSKRIFTAR:	NAFN OG KT. HÖNNUÐAR:	ÓTGÁFA:	NR. TEIKNINGAR:
30/1/2008	VGK-HÖNNUN hf	430572-0169	B0-112
UNDIRSKRIFT HÖNNUÐAR:	ÓTGÁFA:	200862-5119	B3

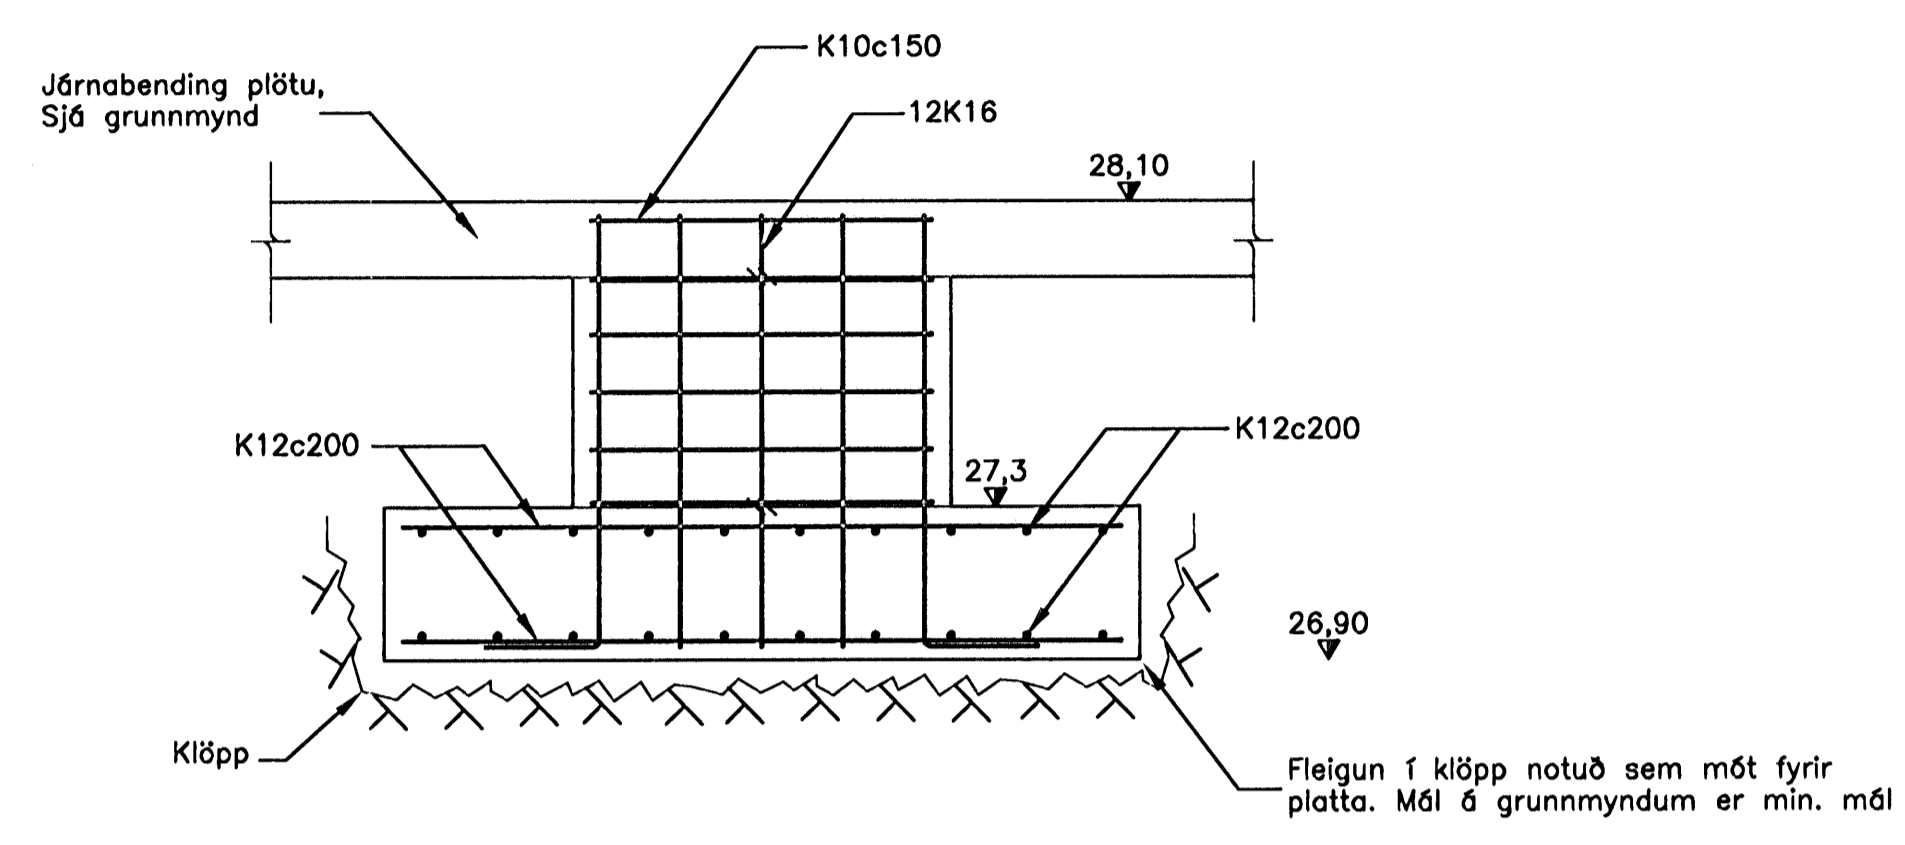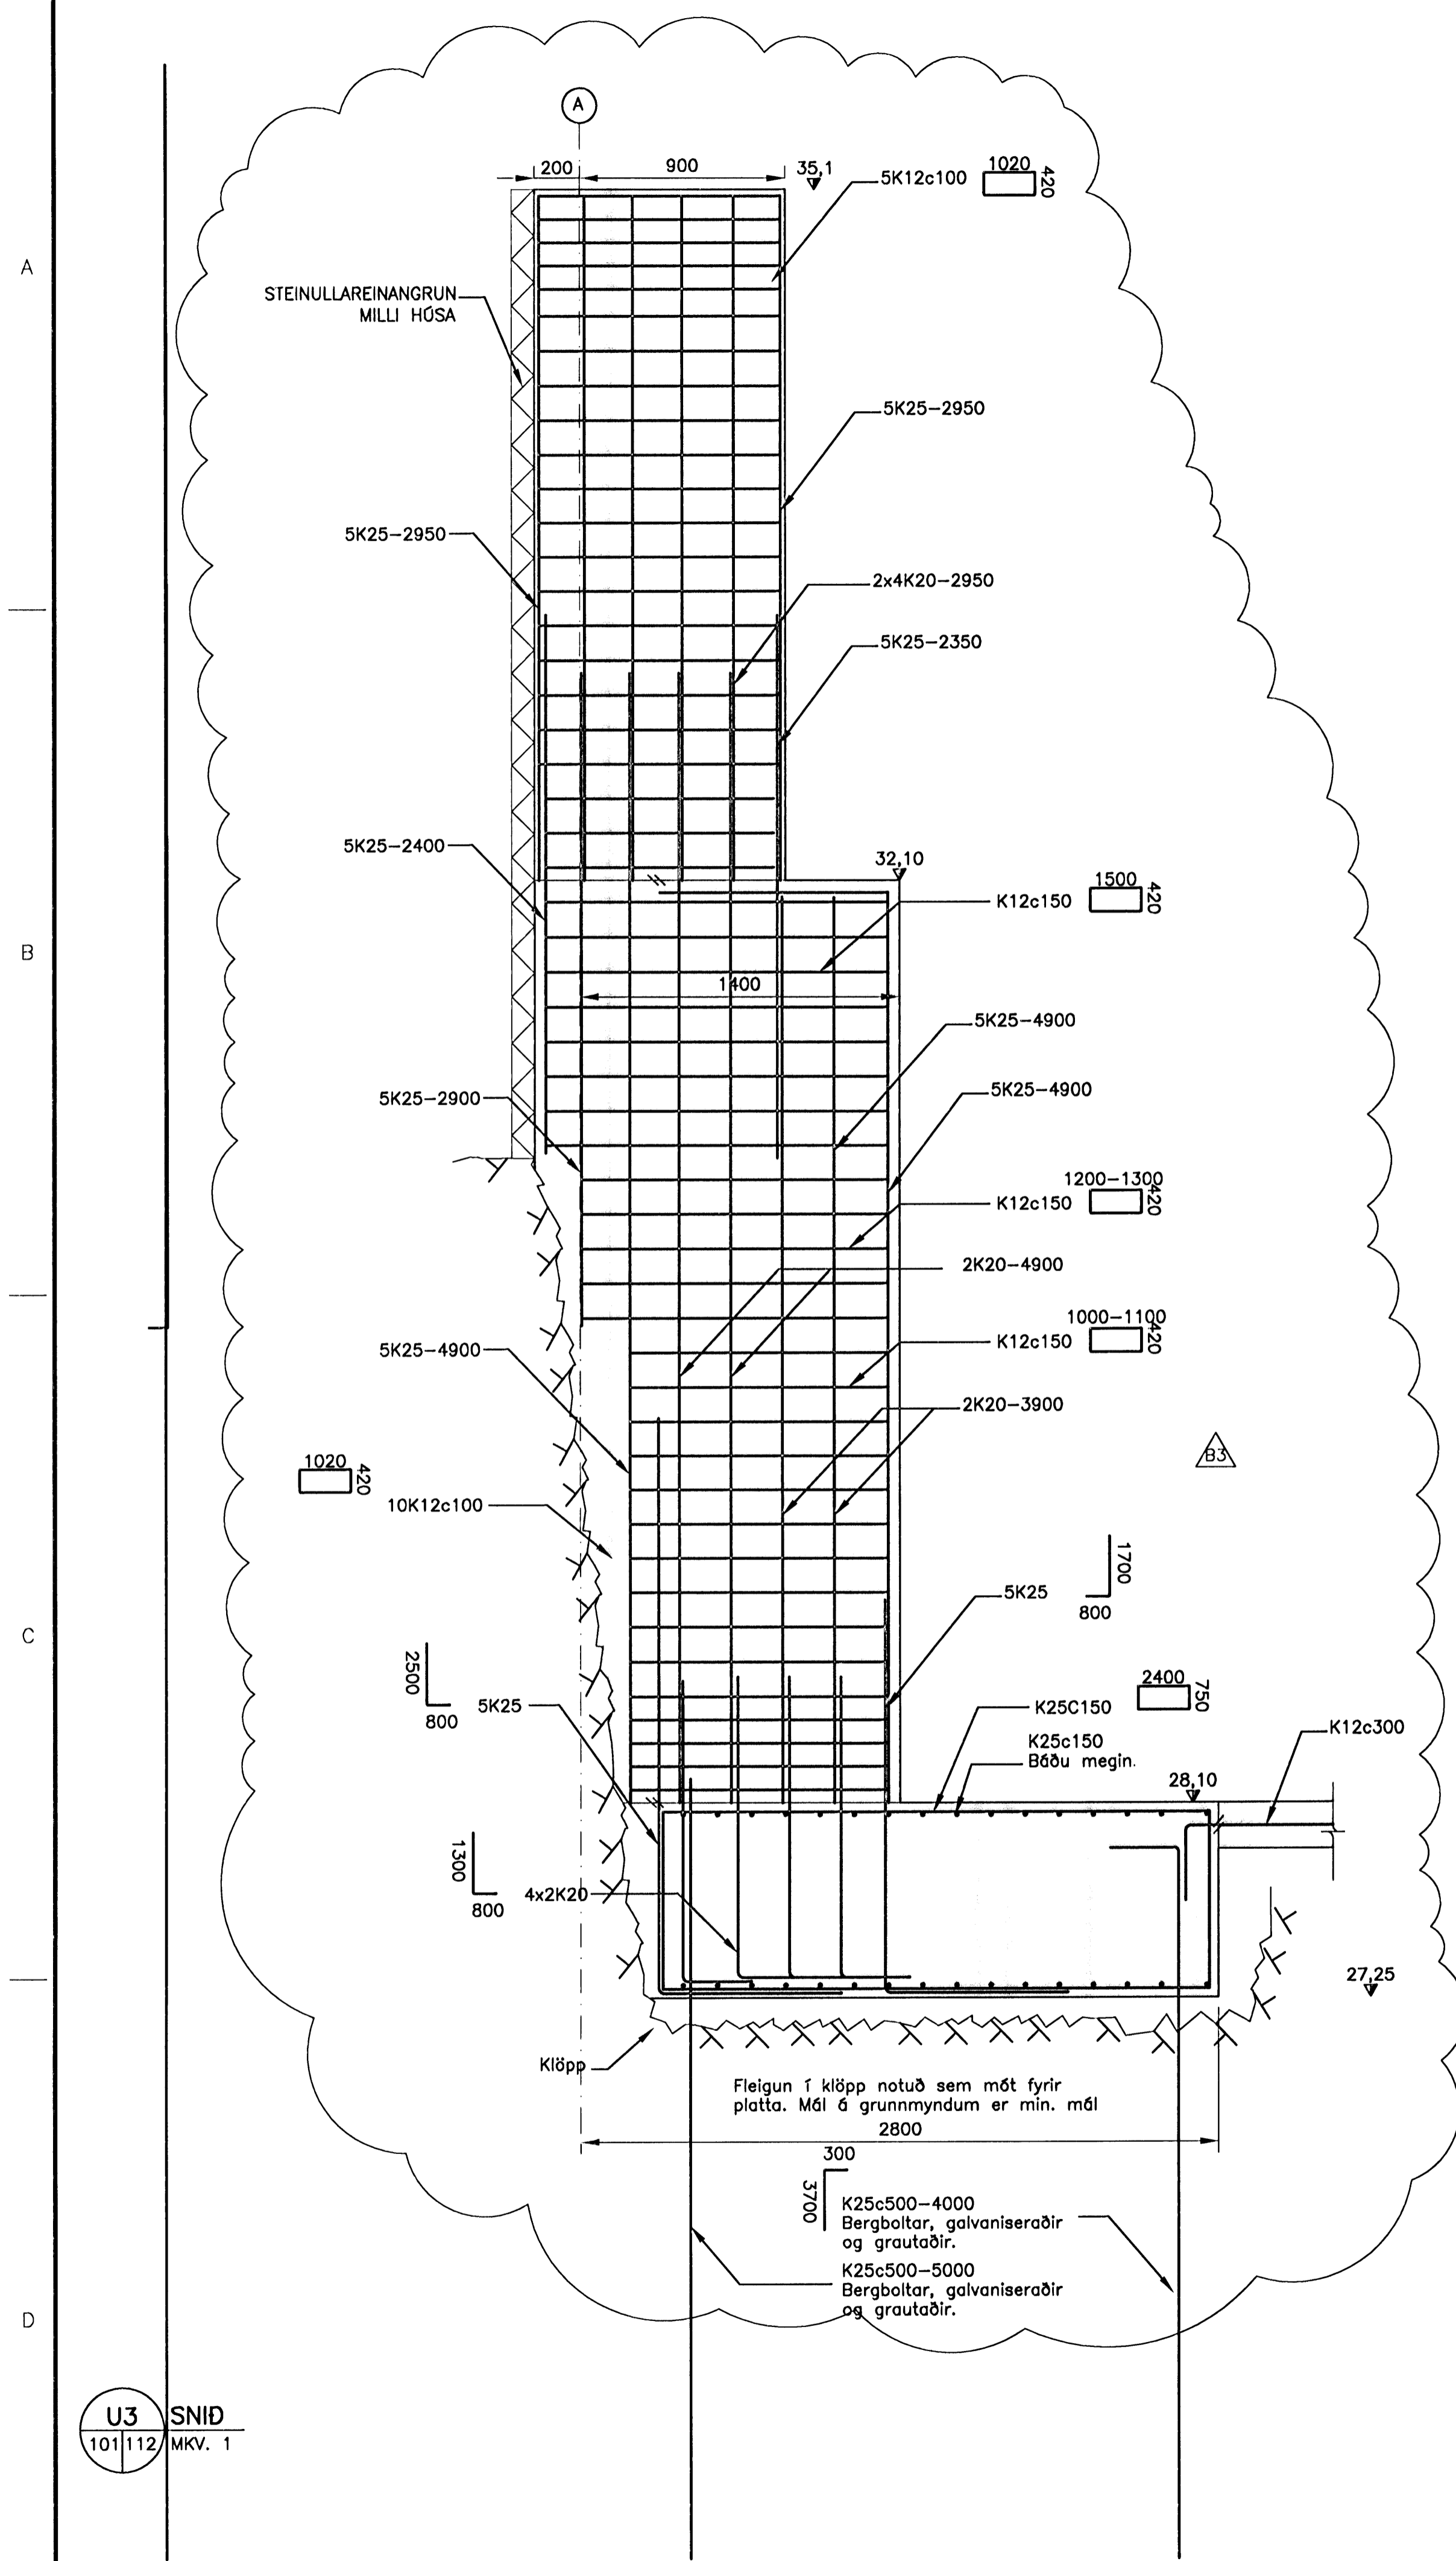

U1 SNID
101|112 MKV. 1
102

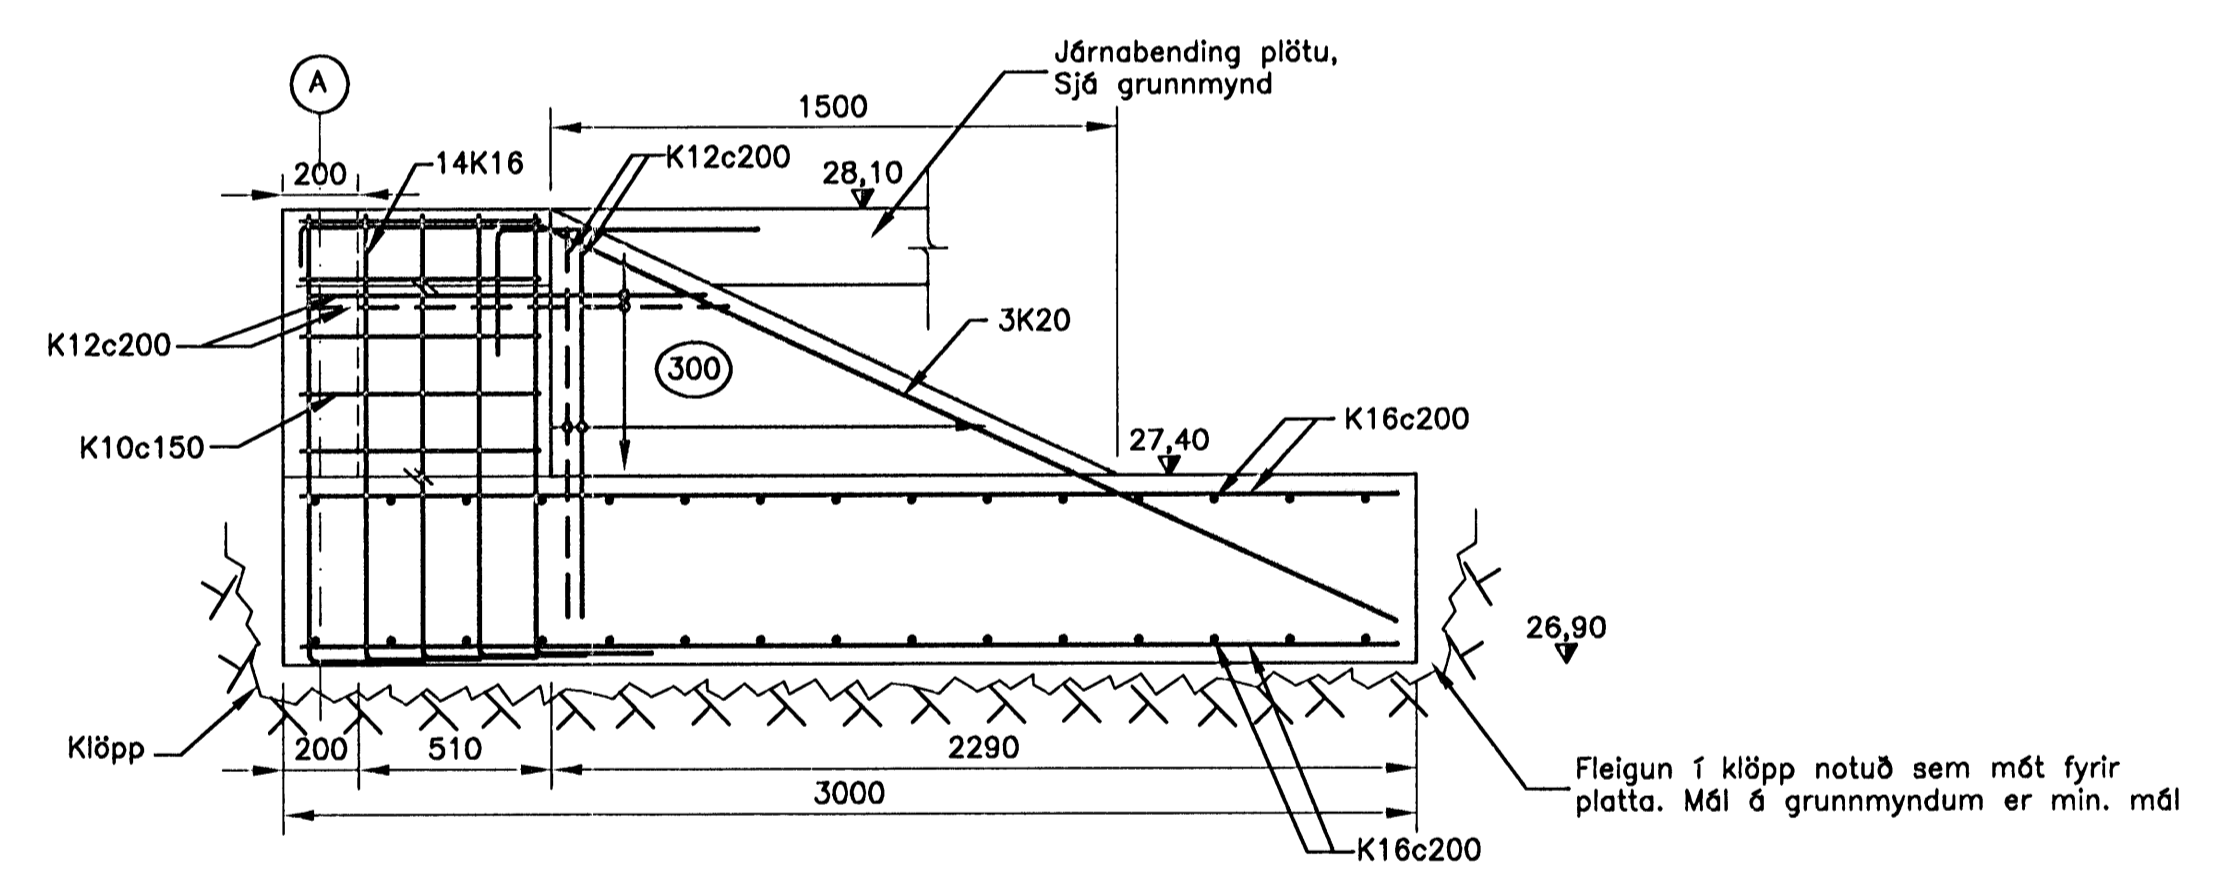

U2 SNID
101|112 MKV. 1
102

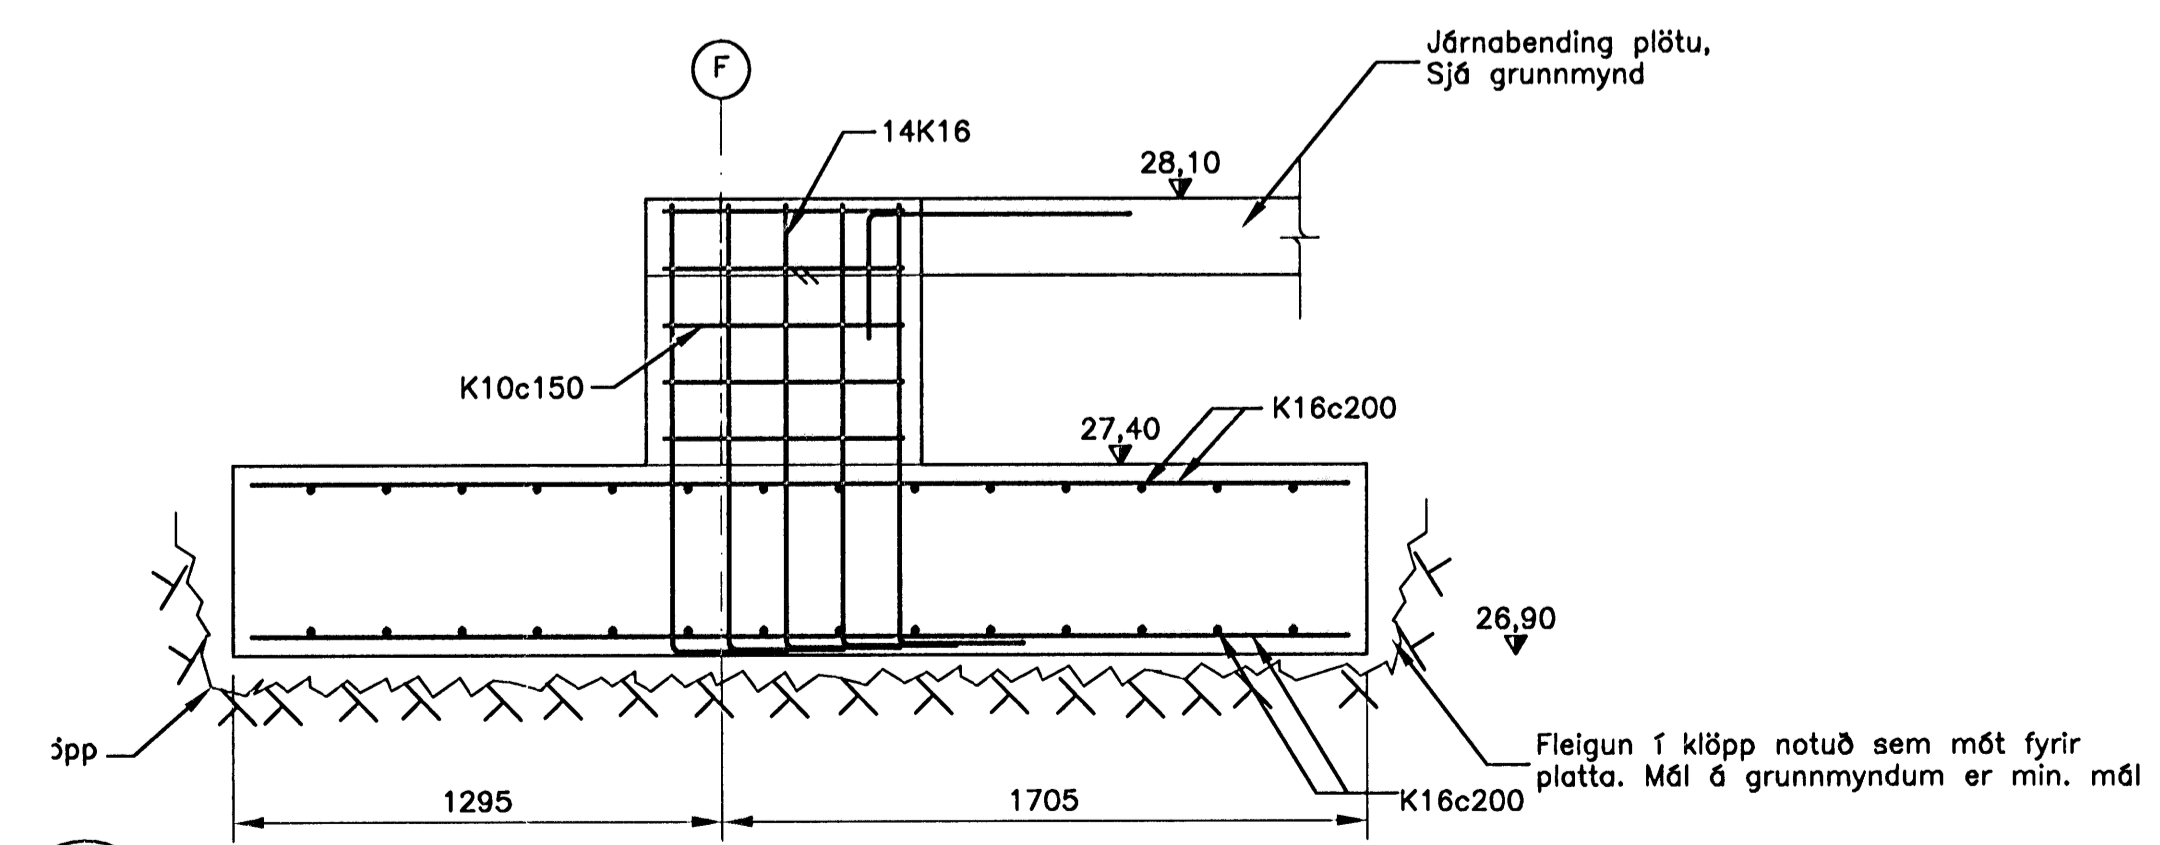

U4 SNID
102|112 MKV. 1
102

U3 SNID
101|112 MKV. 1
102