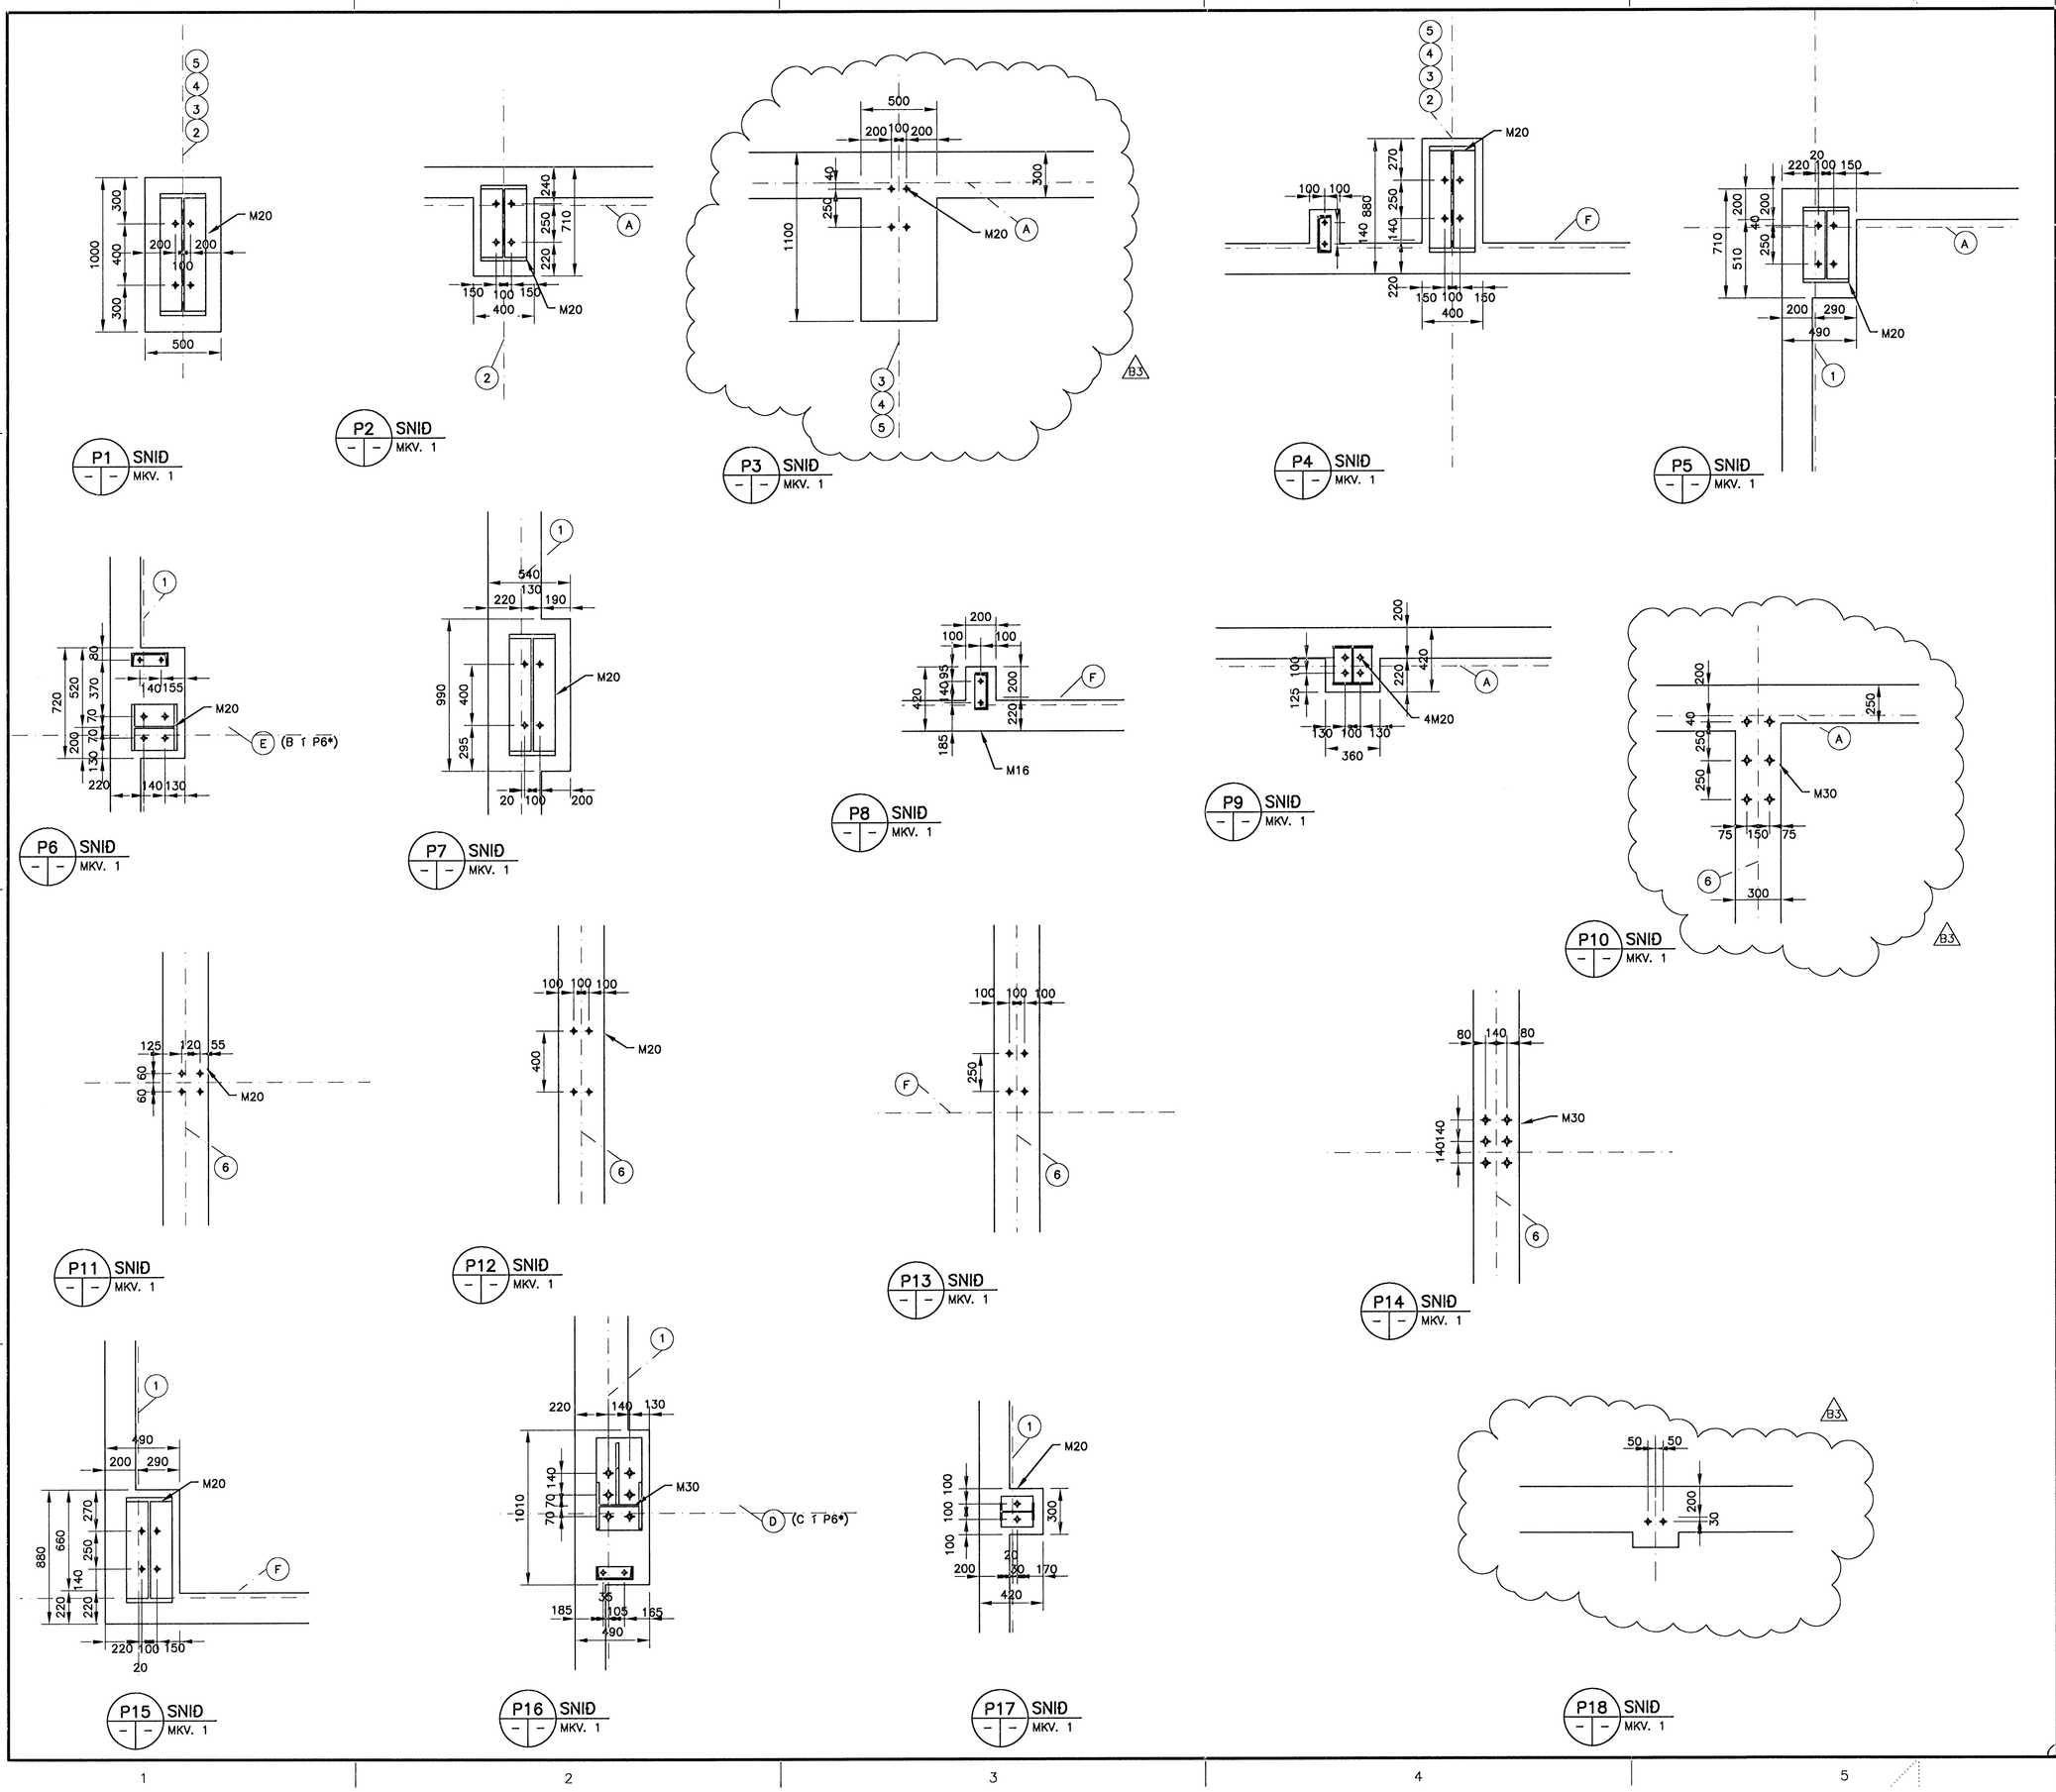

Byggingarleyfi Hafnarfjörður
Áritað þann 11 FEB 2008

ÚTGÁFUFERILL

NÚMER:	DAGS:	SKÝRINGAR:	HANNAÐ:
B1	06.09.2007	BYGGINGATEIKNING	JGG
B2	21.01.2008	SNIÐUM BREYTT OG BÆTT VIÐ	JGG
B3	30.01.2008	BREYTING SNIÐA	JGG

DAGS. ÚNDIRSKRIFTAR: | NAFN OG KT. SAMRÆMINGARHÖNNUÐAR: SIGURÐUR ÞORVARÐARSON 280845-3109

ÚNDIRSKRIFT SAMRÆMINGARHÖNNUÐAR:

SKÝRINGAR:

ALMENNAR SKÝRINGAR
ALMENN DEILI OG SNIÐ
SJÁ TEIKN. B1-001 TIL B1-012

BOLTAGERÐIR SJÁ STÁLTEKNINGAR
YFIRFARA SKAL BOLTA-
TEIKNINGAR STÁLS
VIÐ STEYPUTEKNINGAR ÁÐUR
EN BOLTAR ERU STEYPTIR.

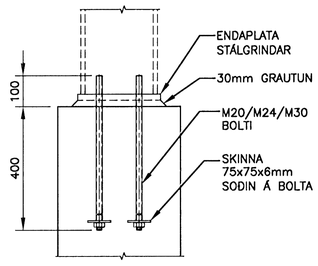

MKV. 1

0 500 1000 1500 2000

1:20 (Í A1) mm

ÖLL AFNOT OG AFRITUN TEIKNINGAR, AÐ HLUTA EÐA HEILD, ER HÁÐ SKRIFLEGU LEYFI HÖFUNDA.

VGK HÖNNUN
GRENSÁSVEGI 1 · 108 REYKJAVÍK · SÍMI: 422 3000 · FAX: 422 3001
VEFFANG: www.vgkhonnun.is · NETFANG: vgkhonnun@vgkhonnun.is

HEITI VERKS:

SMIÐJA

MELBRAUT 23 HAFNARFIRÐI

HEITI TEIKNINGAR:

BURÐARVIRKI:
BOLTAFESTINGAR
SNIÐ OG DEILI

MÆLT:	TEIKNAÐ: JGG	GEYMSLUNÚMER:	VNR: 3.151.234
HANNAÐ: JGG	YFIRFARIÐ:	MKV:	NR. TEIKNINGAR: B0-120
DAGS. ÚNDIRSKRIFTAR: 31.1.2008	NAFN OG KT. HÖNNUÐAR: VGK-HÖNNUN hf 430572-0169		
ÚNDIRSKRIFT HÖNNUÐAR:	200862-5119		ÚTGÁFA: B3