



Bygginguðviliur Hafnarfirðis
 08 FEB 2009
 VSB

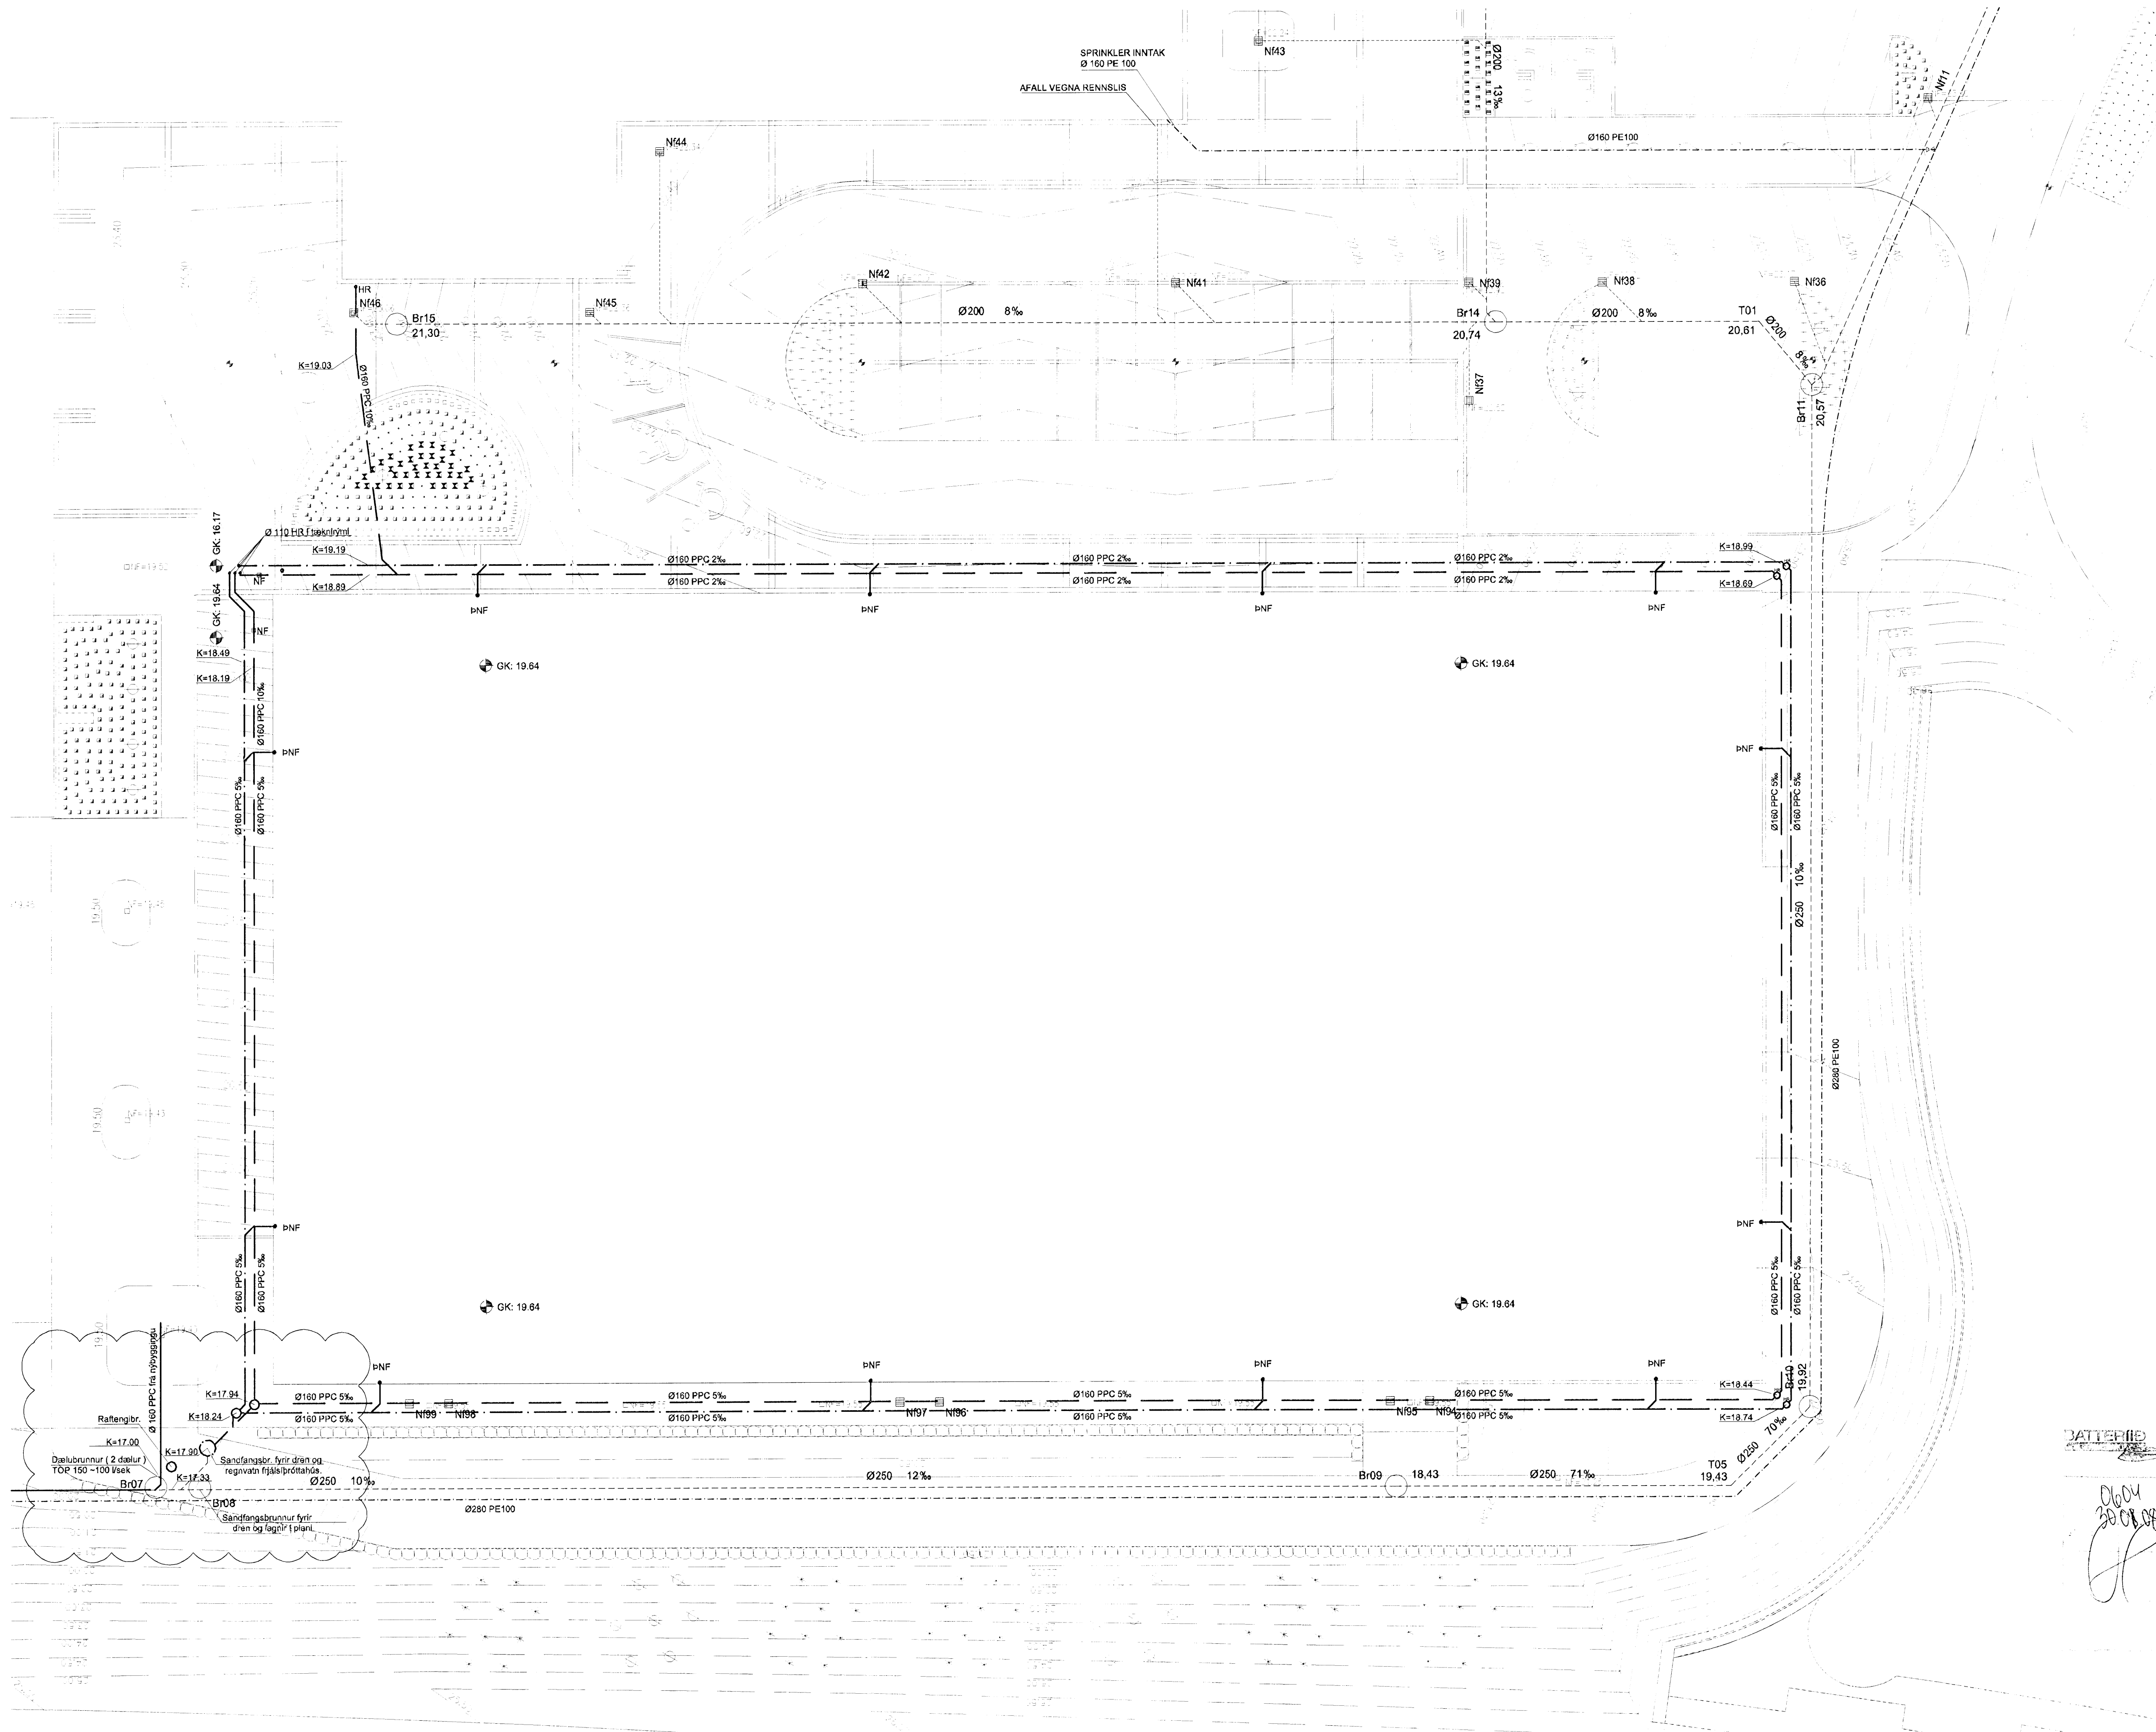

HNITASKRÁ:

Nr	Austur	Norður	Hæð
N111	356786,818	400295,317	
N136	356784,028	400281,132	
N137	356769,503	400265,575	
N138	356772,991	400276,960	
N139	356765,321	400272,367	
N141	356748,382	400264,429	
N142	356730,341	400255,976	
N143	356746,672	400280,631	
N144	356715,055	400258,124	
N145	356715,336	400246,991	
N146	356701,753	400240,626	
N194	356793,101	400207,121	
N195	356790,837	400206,060	
N196	356764,804	400193,861	
N197	356762,540	400192,800	
N198	356736,506	400180,601	
N199	356734,243	400179,540	
T01	356783,069	400277,917	20,61
T05	356812,734	400210,346	19,43
Br07	356718,642	400166,255	17,85
Br08	356727,314	400170,319	17,92
Br09	356793,457	400201,313	18,43
Br10	356815,150	400217,000	19,92
Br11	356787,817	400275,672	20,57
Br14	356787,918	400270,819	20,74
Br15	356704,529	400241,123	21,3

KAPLAKRIKI

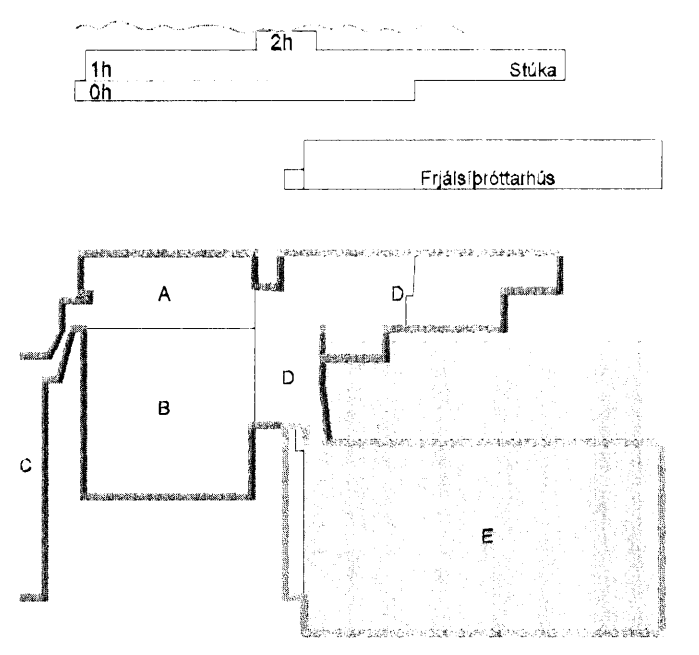

- E 29.01.08 Breytingar á kötum KMJ/SÁS
 - D 22.01.08 Bætt við drenkign KMJ/SÁS
 - C 14.12.07 Tílfærslur á lögnum + breytt hnitaskrá KMJ/SÁS
 - B 07.12.07 Innsettur sandfangsbunnur KMJ/SÁS
 - A 23.11.07 Varkteikningar KMJ/SÁS
- Útg. Dags. Skýring Hannadýrfrifarió

DATTEPH

06.04
30.01.08



VERKFRÆÐISTOFA

BÆJARHRAUN 20 • 220 HAFNARFJÖRÐUR KENNITI / 10796-2899
 vsb@vab.is Sími 585 8600 Fax 585 3610 www.vsb.is

Ártun sérhönnuðar Sveinn Áki Sverrisson Kt. 230855 5609

Verkefni
KAPLAKRIKI
HAFNARFIRÐI

Verkefni
 Lagnir
 Grunnlagir í lóð
 Grunnmynd

Hannað	Teknað	Yfirfarið	Kvarði	Síða
KMJ	KMJ	SÁS	1:200	/ A1
Dags	Verkefni	Teikning		Útgáfa
19.02.07	06811	P1-5		E