Byggingafulltrúi Hafnarfjarðar
Aðgreint þátm
06 FEB 2008
VPS

ÁRITUN SAMRÆMINGARHÖNNUÐAR

20 SNIÐ 1:10

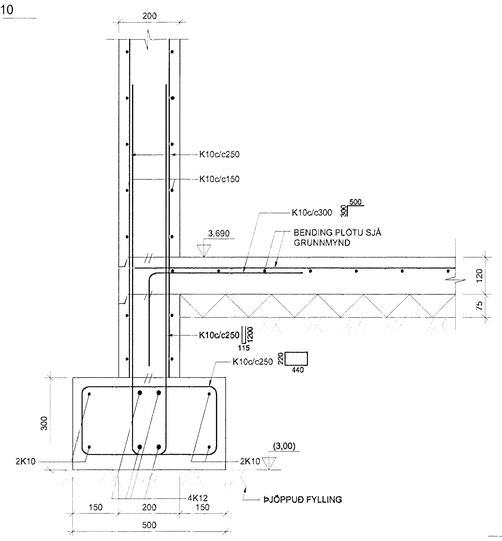

21 SNIÐ 1:10

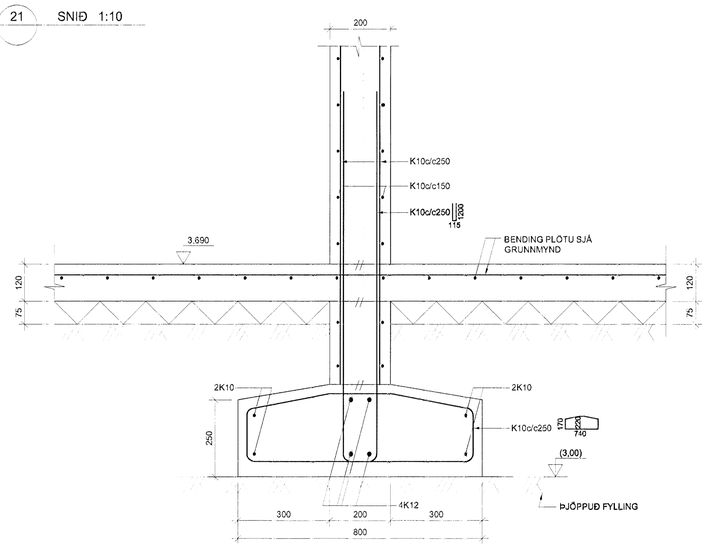

22 SNIÐ 1:10

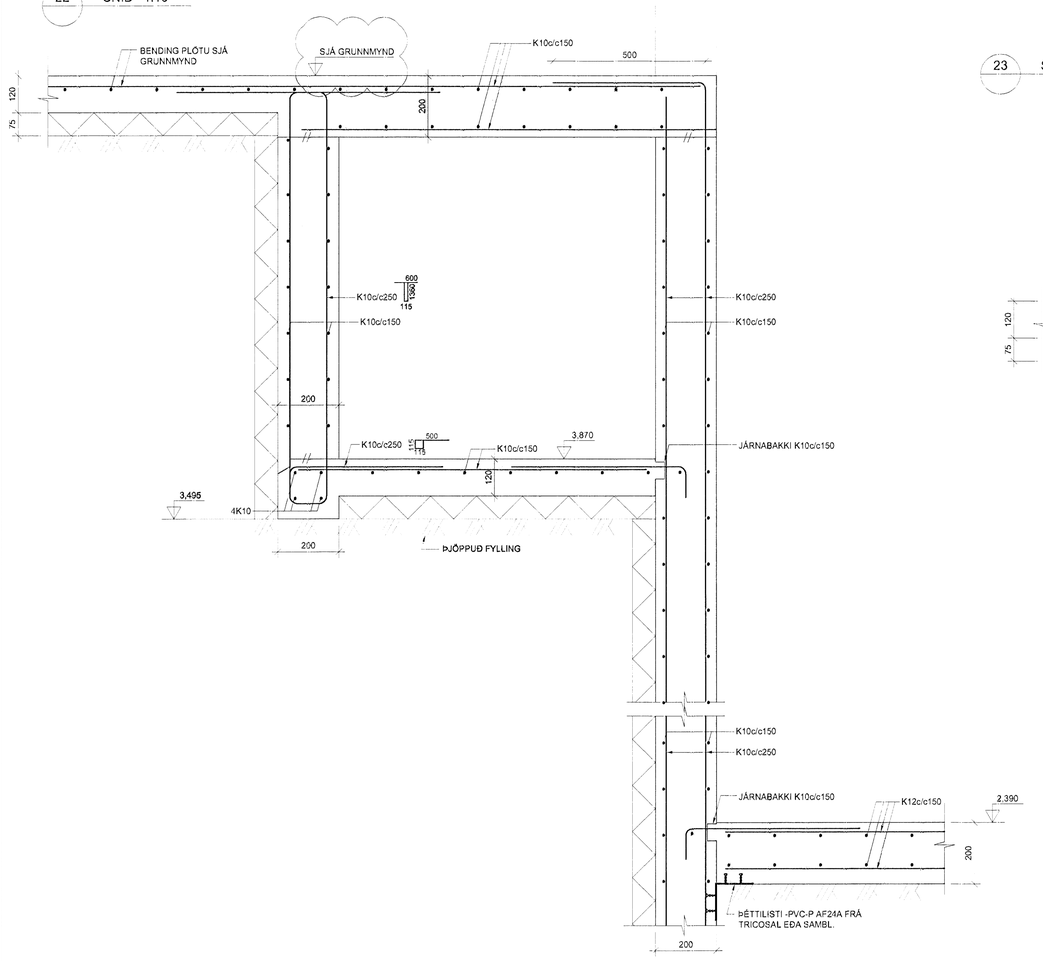

23 SNIÐ 1:10

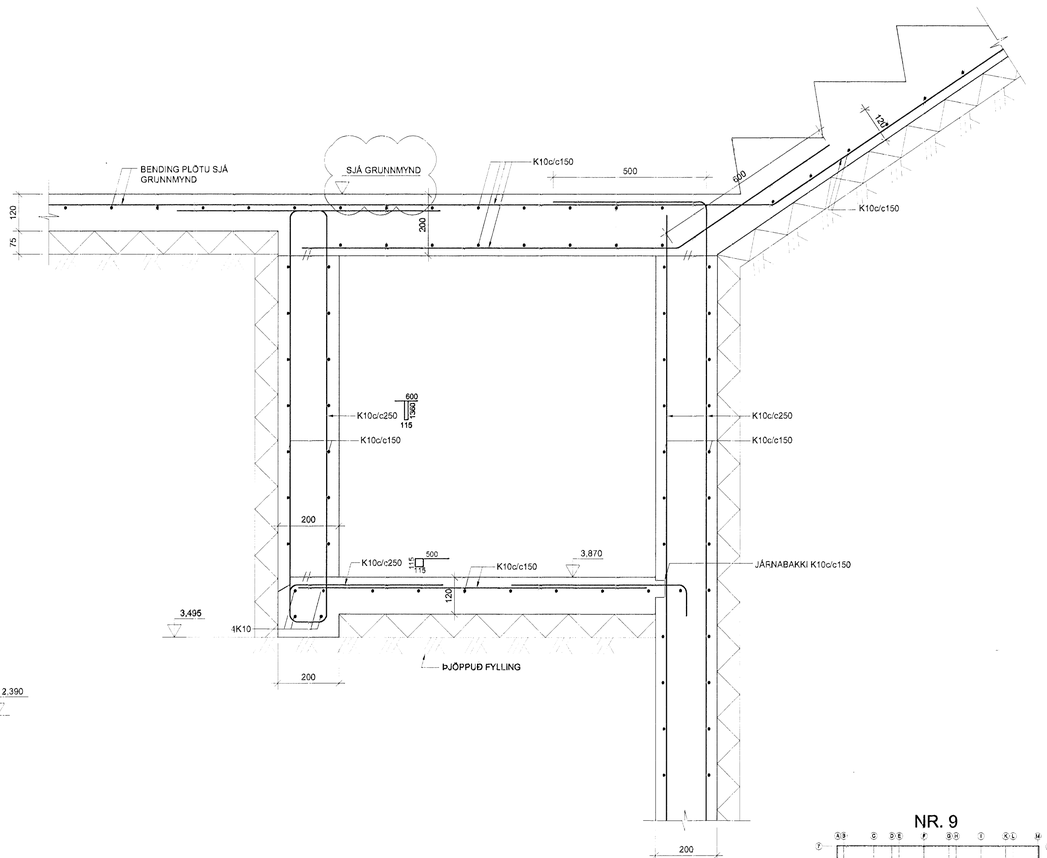

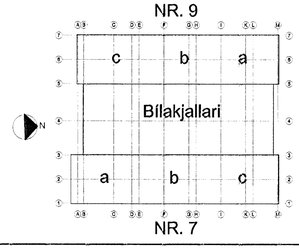

TILVÍSANIR:

ALMENNAR SKÝRINGAR . . . . . SJÁ BL. NR. B(7-9)_001

BR.	DAGS.	BREYTING	REIKN.	TEIKN.
A	11.01.2008	KÓTAR	HÖ	HÖ

NORÐURBAKKI 7-9

BURÐARVIRKI
UNDIRSTÖÐUR
SNIÐ OG SÉRMYNDIR

MKV.:	1:10
DAGS.:	05.12.2007
HANNAÐ/TEIKN.:	HEGG
VERKNR.:	05112

EYKT

YFIRFARIÐ:
SAMÞYKKT:
KENNITALA: 130657-4439

Conís VERKFRÆÐIRÁÐGJÖF
Kennitala: 600126-1400
Höfðasmára 11, 201 Kópavogur
Sími: 517-3090
Veffang: www.conis.is

TEIKN. NR: B(7-9)_012 BR: A

002-UNDIRSTODIR_SNID