



Býginguáttir í Hlíðarhóli
 Afgreitt þann
 6 FEB 2008
 VSB

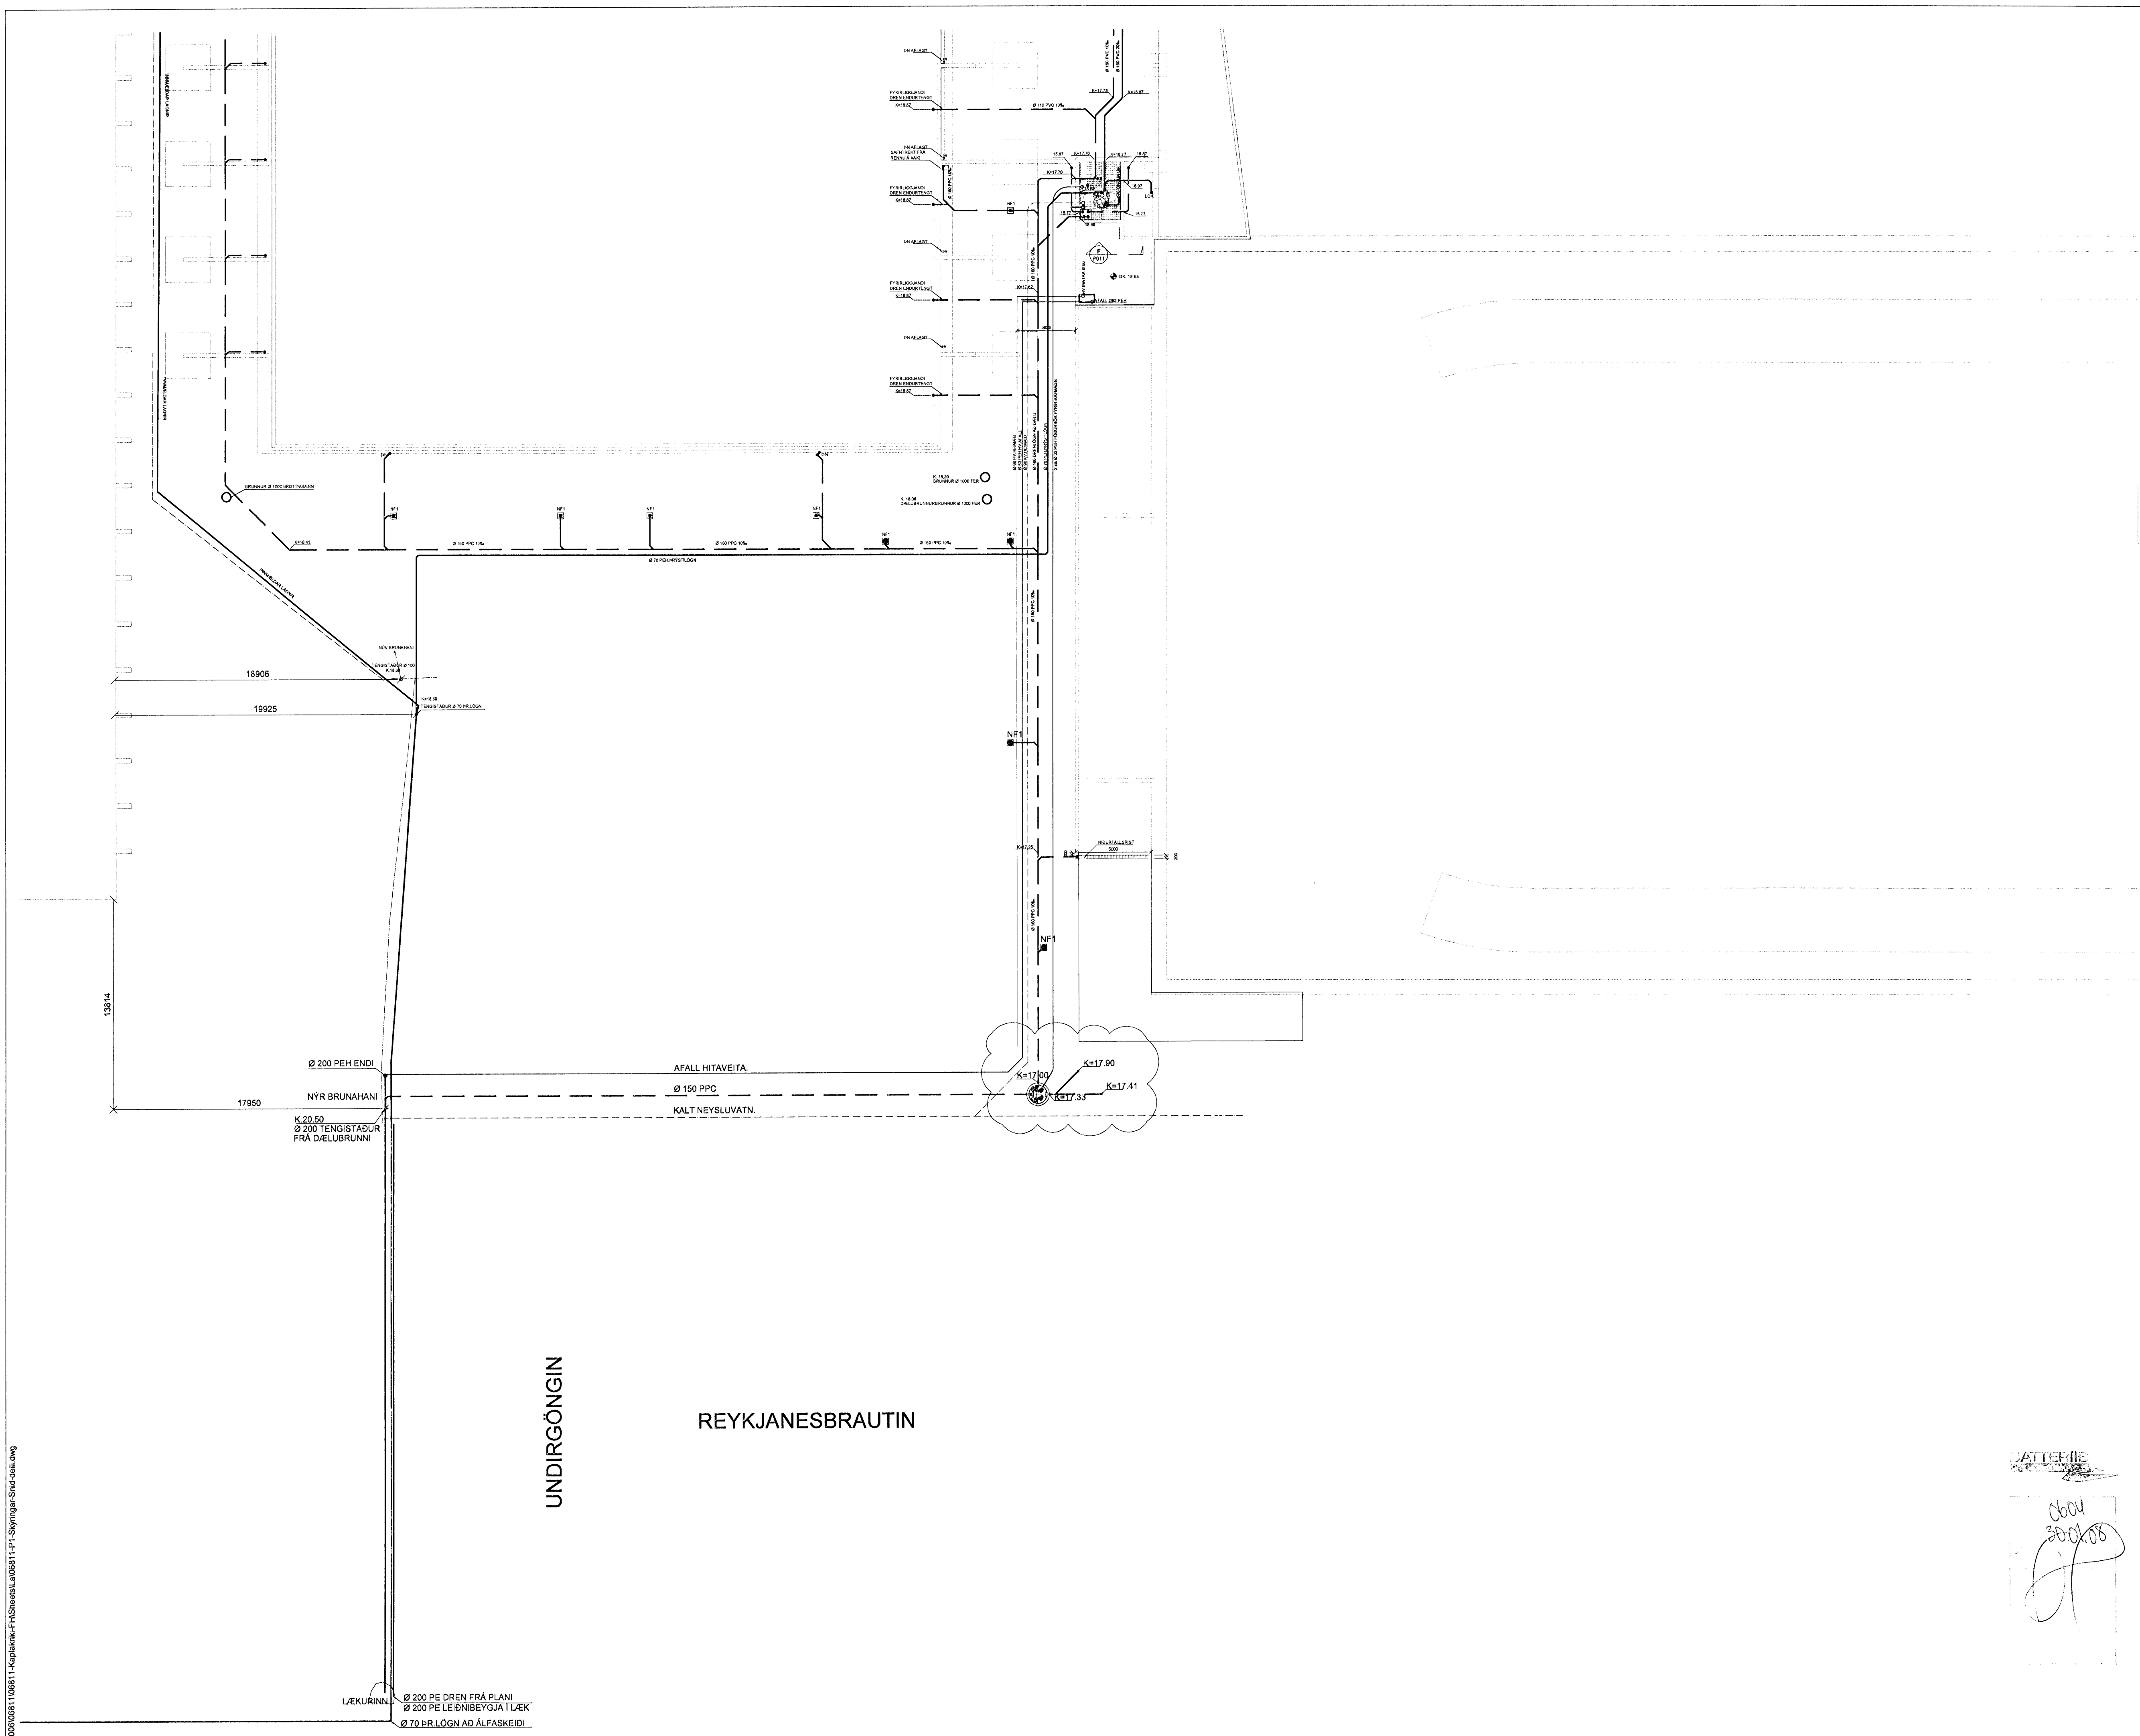

KAPLAKRIKI

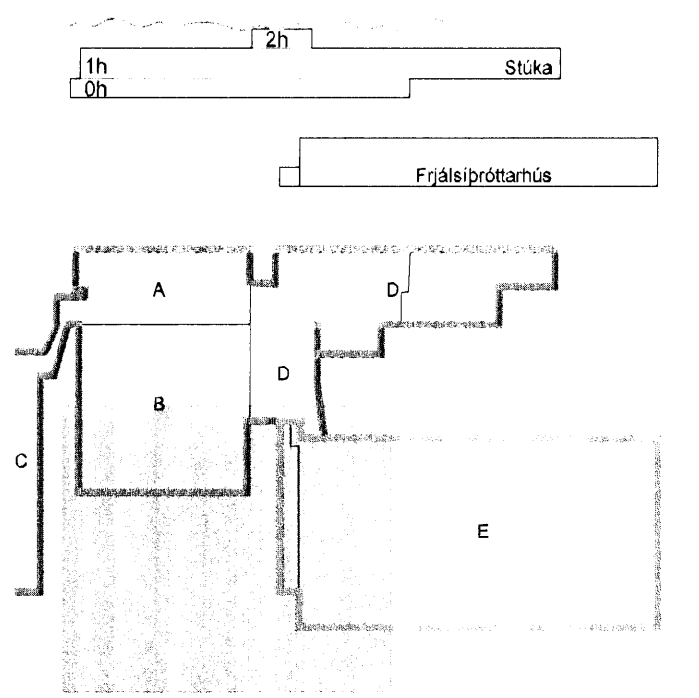

D	29.01.08	Breytingar á kótum	KMJ/SÁS
C	14.12.07	Tilfærsla á lögnum	KMJ/SÁS
B	23.11.07	Breyting á kótum og lögnum	KMJ/SÁS
A	12.11.07	Breyting á lögnum frá dælugyfju	KMJ/SÁS
Útg. Dags.		Skýring	HannaðYfirfarð

Handwritten signature and date: 0604 300x08



VERKFRÆÐISTOFA

B/EAHRRAUN 20 · 220 HAFNARFJÖRDUR KENNIT. 710796-2899
 vsb@vsb.is · Sími 585 8600 · Fax 585 8610 · www.vsb.is

Áritun séðhómuðar Sveinn Áki Sværissón Kt: 230855 6609

Verkhætti: KAPLAKRIKI HAFNARFIRÐI

Verkhliði: Lagnir Grunnlaginir Skýringar Tengisvæði

Hannað	Teiknað	Yfirfarð	Kvarði	Síða
KMJ	KMJ	SÁS	1:200	/A1
Dags.	Verkefni	Teikning	Útgáfa	
19.02.07	06811	P010		D

V:\2006\06811\06811_Kaplakriki\FASheets\L06811_P1_Skyringar_Sin_dau.dwg