



 13 FEB 2008
 VSB

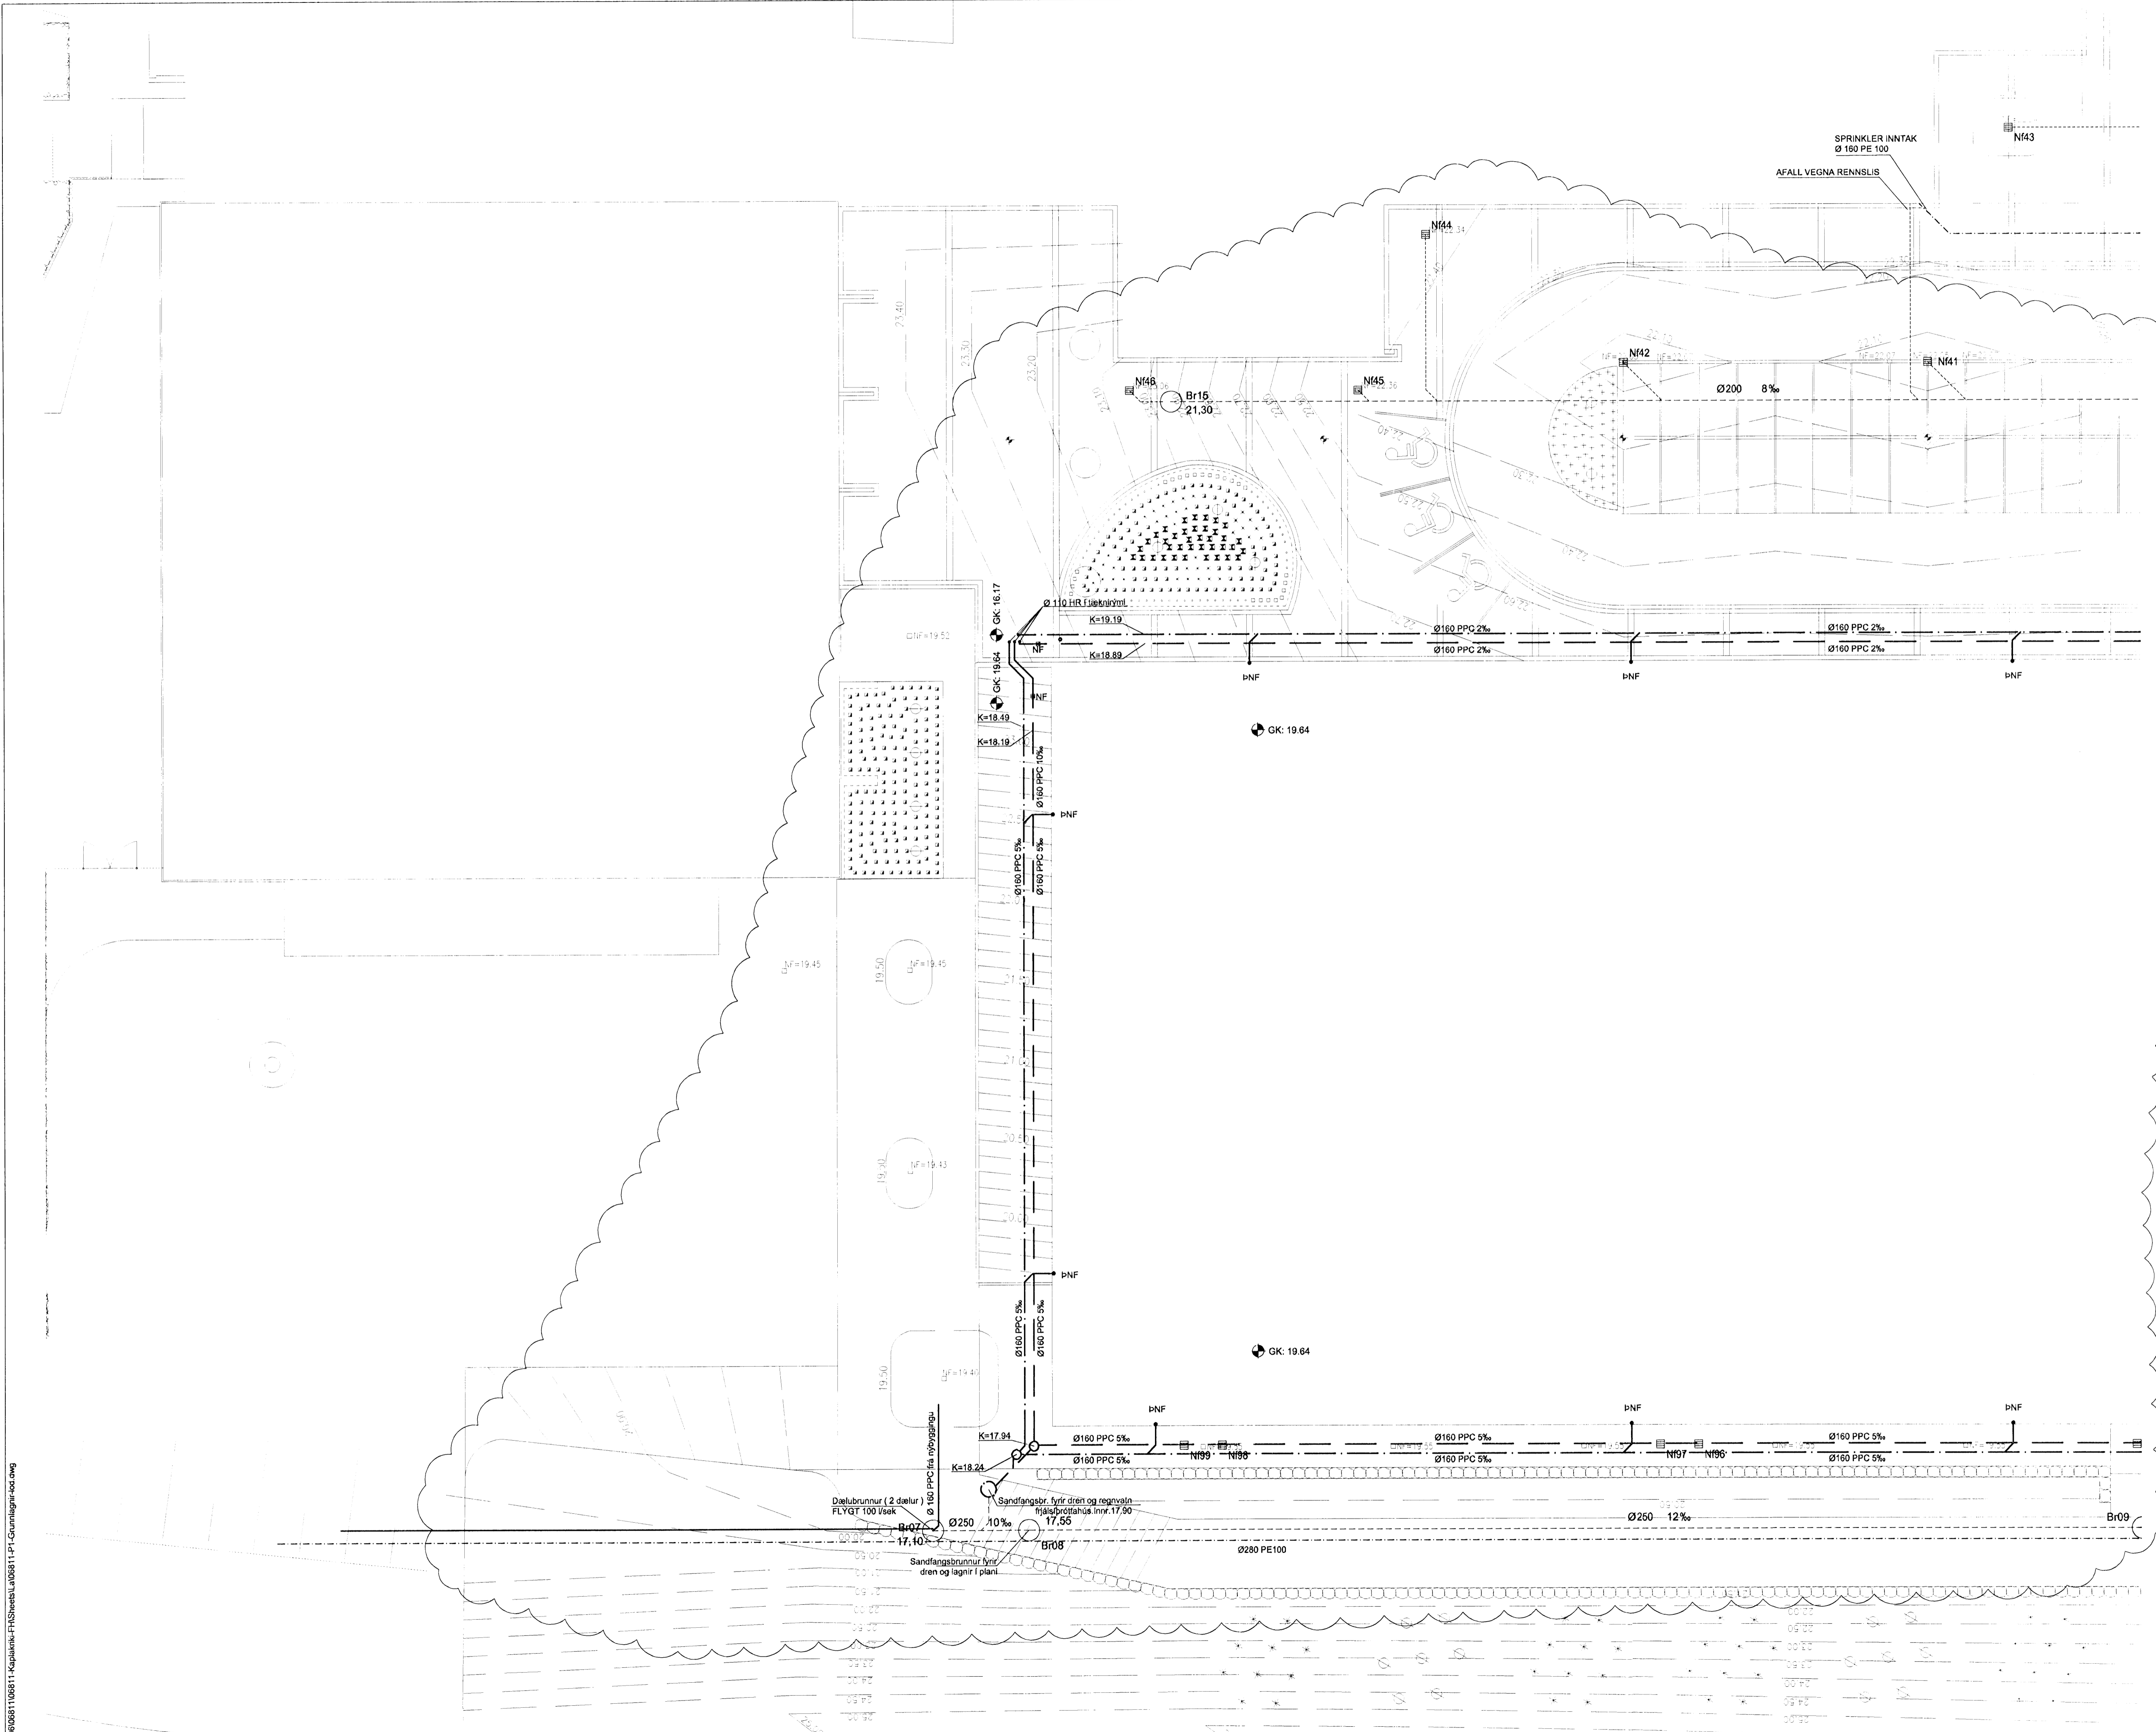

 0604
 18.12.07

KAPLAKRIKI

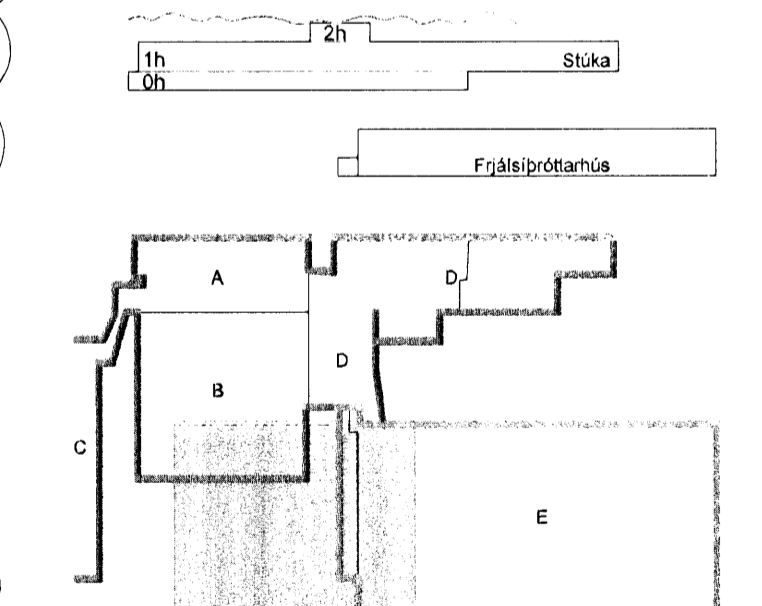

C	14.12.07	Tilfaerslur á lögnum	KMU/SÁS
B	07.12.07	Innsettur sandfangsburnnur	KMU/SÁS
A	23.11.07	Verkefningar	KMU/SÁS
Ulg.	Dags.	Skýring	Hannað/Yfirfarð



VERKFRÆÐISTOFA

BÚVÆÐINGARAUN 20 · 220 HAFNARFJÖRÐUR · KENNIT. 710798-2899
 vsb@vsb.is Sími 585 8600 Fax 585 8610 www.vsb.is

Áritun sérhönnuðar Sveinn Áki Sverrisson Kt. 230655 6609

Verkefni				
KAPLAKRIKI				
HAFNARFIRÐI				
Verkefni				
Lagnir				
Grunnlagnir í lóð				
Grunnmynd				
Hannað	Teiknað	Yfirfarð	Kvarði	Síða
KMJ	KMJ	SAS	1:200	/ A1
Dags.	Verkefni	Teikning	Útgáfa	
19.02.07	06811	P1-6	C	

V:\20060811\06811_Kaplakriki-FHS\Sheets\06811-P1-Grunnlagnir.dwg