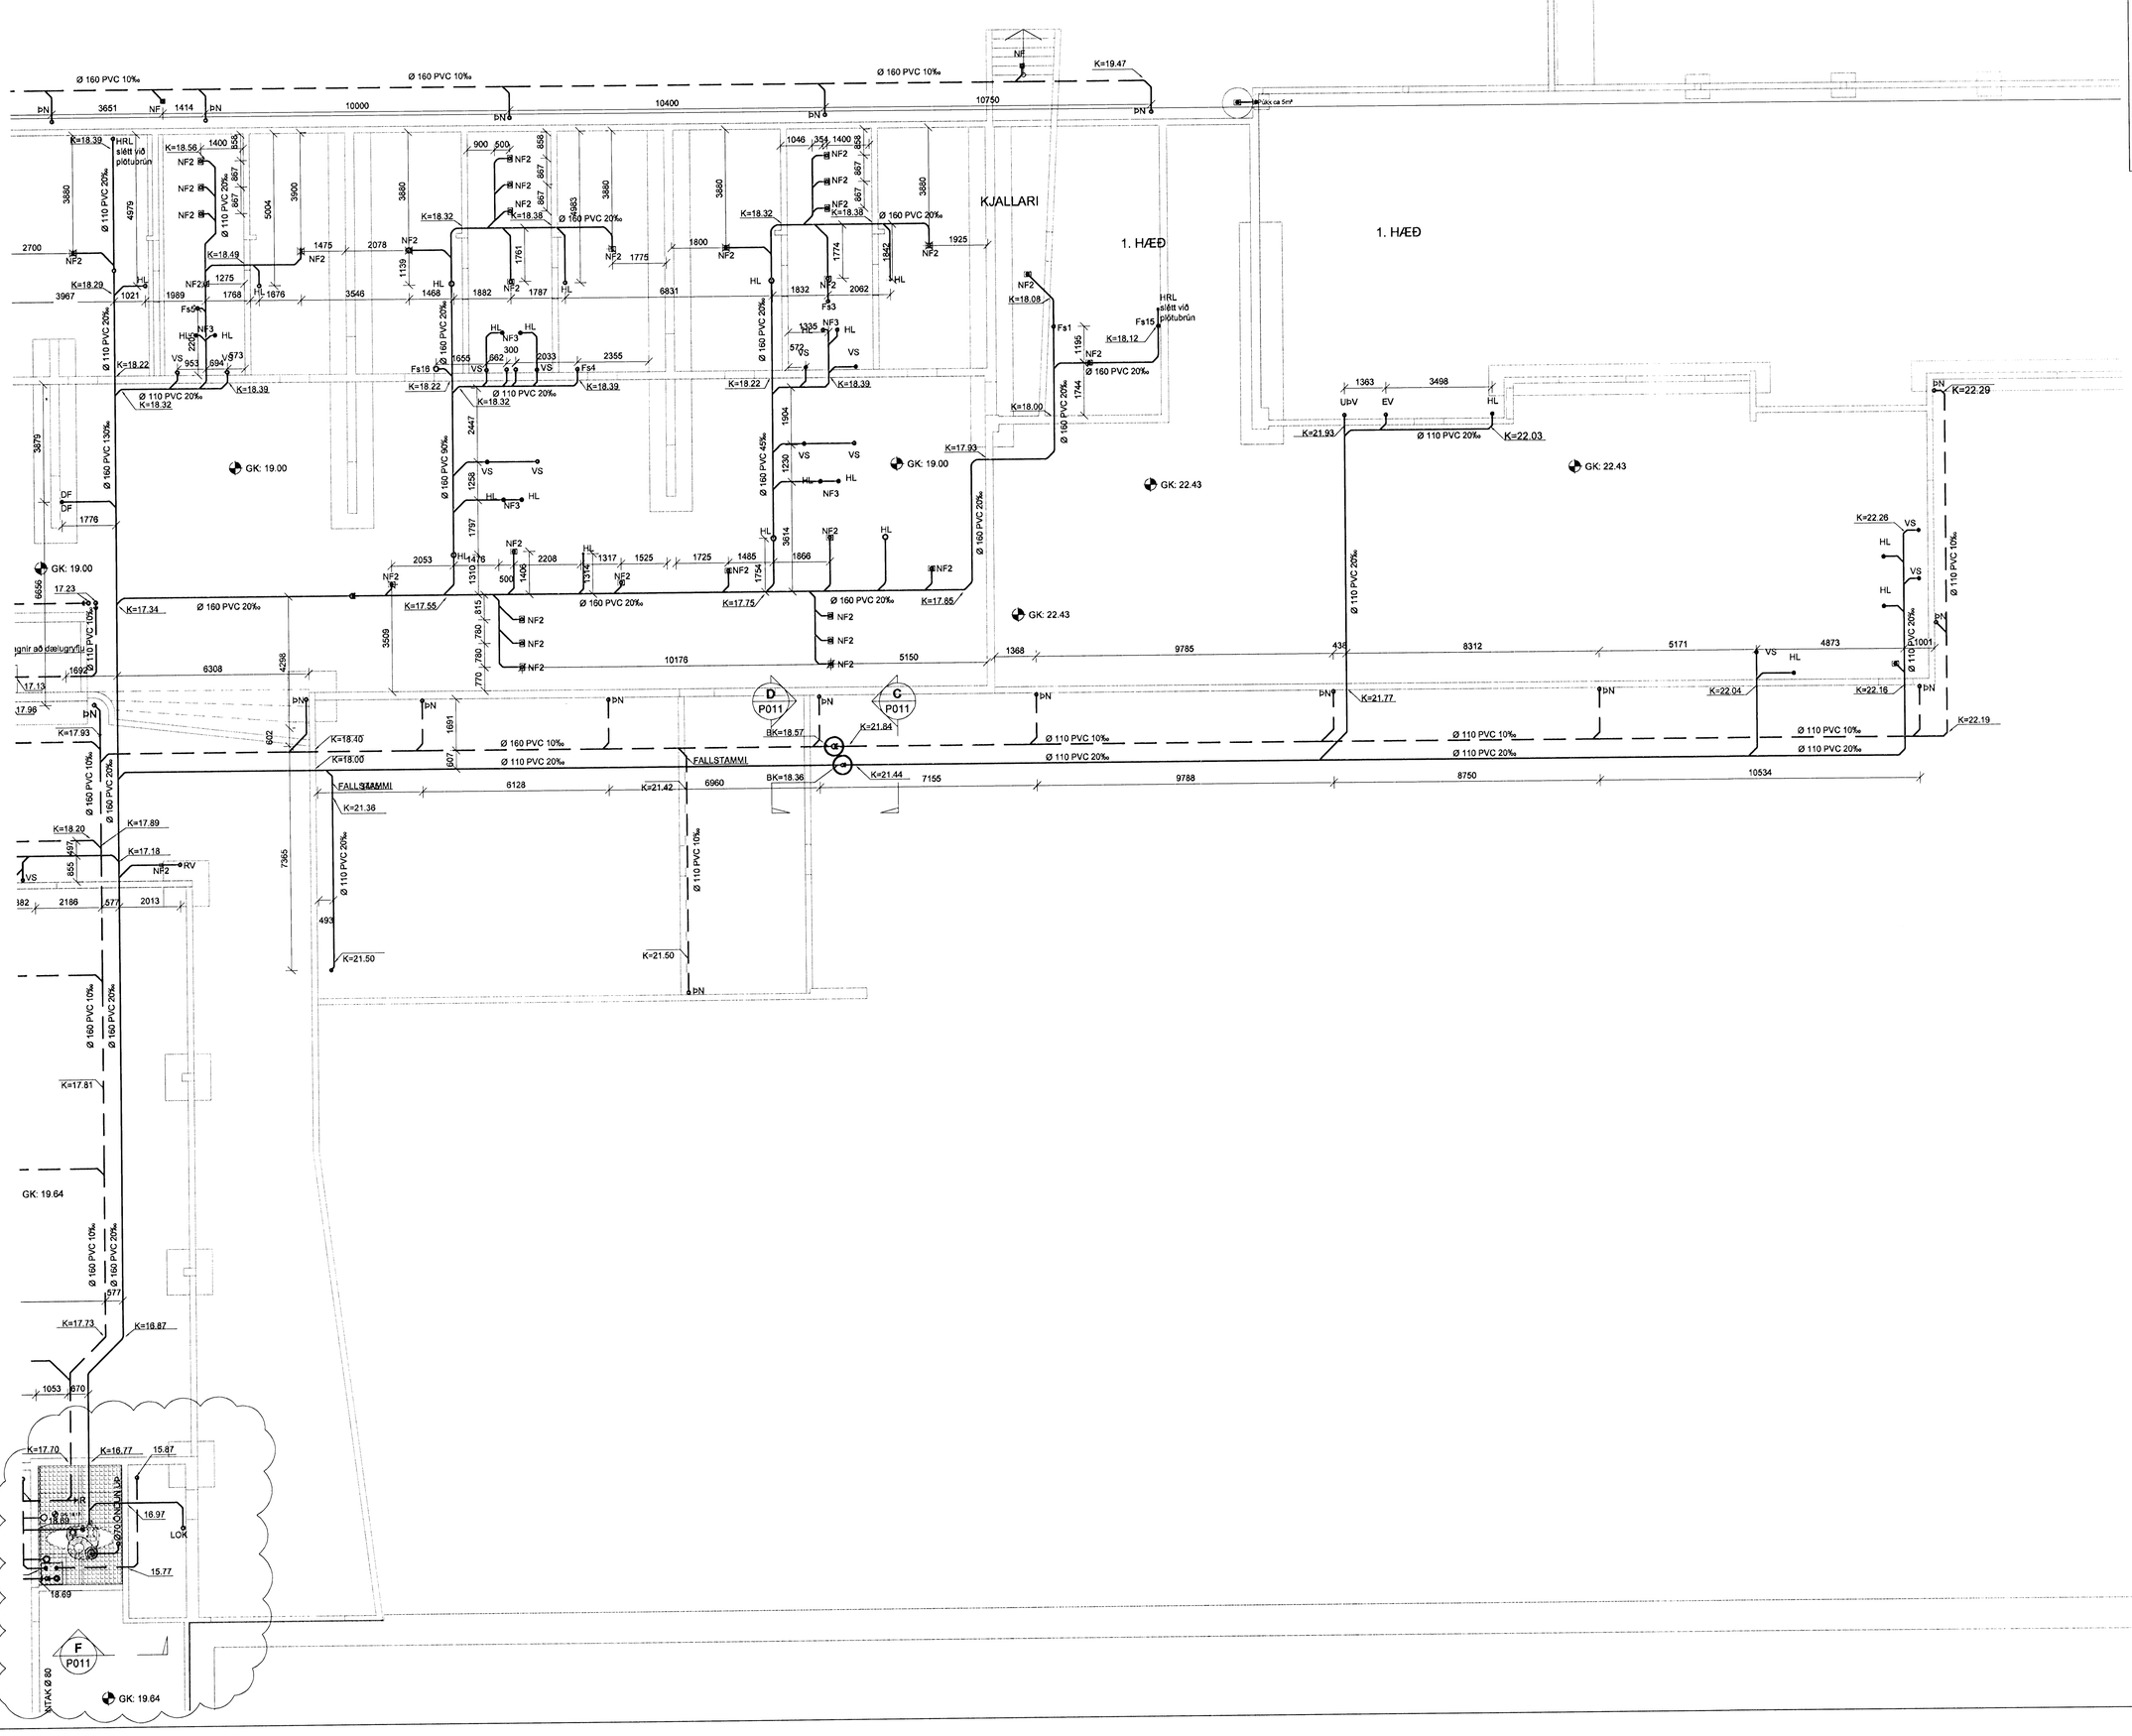

Byggingarfulltrúinn
Aðalskipulag
13 FEB 2008

SAMÞYKKT
Verk nr. 06604
Dags. 18.1.08
SKÝRING

KAPLAKRIKI

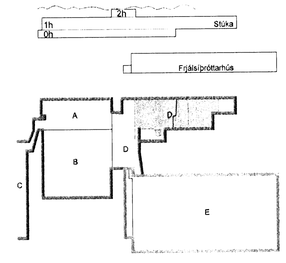

D	14.12.07	Tilfærslur á lögnum	KMJ/SÁS
C	04.12.07	Breytingar á lögnum og kótum	KMJ/SÁS
B	27.11.07	Breytingar á lögnum og kótum	KMJ/SÁS
A	23.11.07	Breyting á lögnum og kótum	KMJ/SÁS
Útg.	Dags.	Skýring	Hannað/Yfirfarið

VSB
VERKFRÆÐISTOFA
BÆJARHRAUN 20 · 220 HAFNARFJÖRÐUR · KENNIT. 710796-2899
vsb@vsb.is · Sími 585 8600 · Fax 585 8610 · www.vsb.is
Áritun sérhönnuðar
Sveinn Áki Sverrisson Kt: 230855 5609

Verkheiti
KAPLAKRIKI
HAFNARFIRÐI

Verkhluti
Lagnir
Grunnlagnir
Grunnmynd

Hannað	Teiknað	Yfirfarið	Kvarði		Stiga
KMJ	KMJ	SÁS	1:100	/ A1	-
Dags.		Verkefni	Teikning		Útgáfa
19.02.07		06811	P1-2		D

V:\2006\06811\06811-Kaplakriki-FH\Sheets\Lat\06811-P1-Grunnlagnir.dwg