



Þessi teikning er hluti af  
 13 FEB 2008  
 VSB

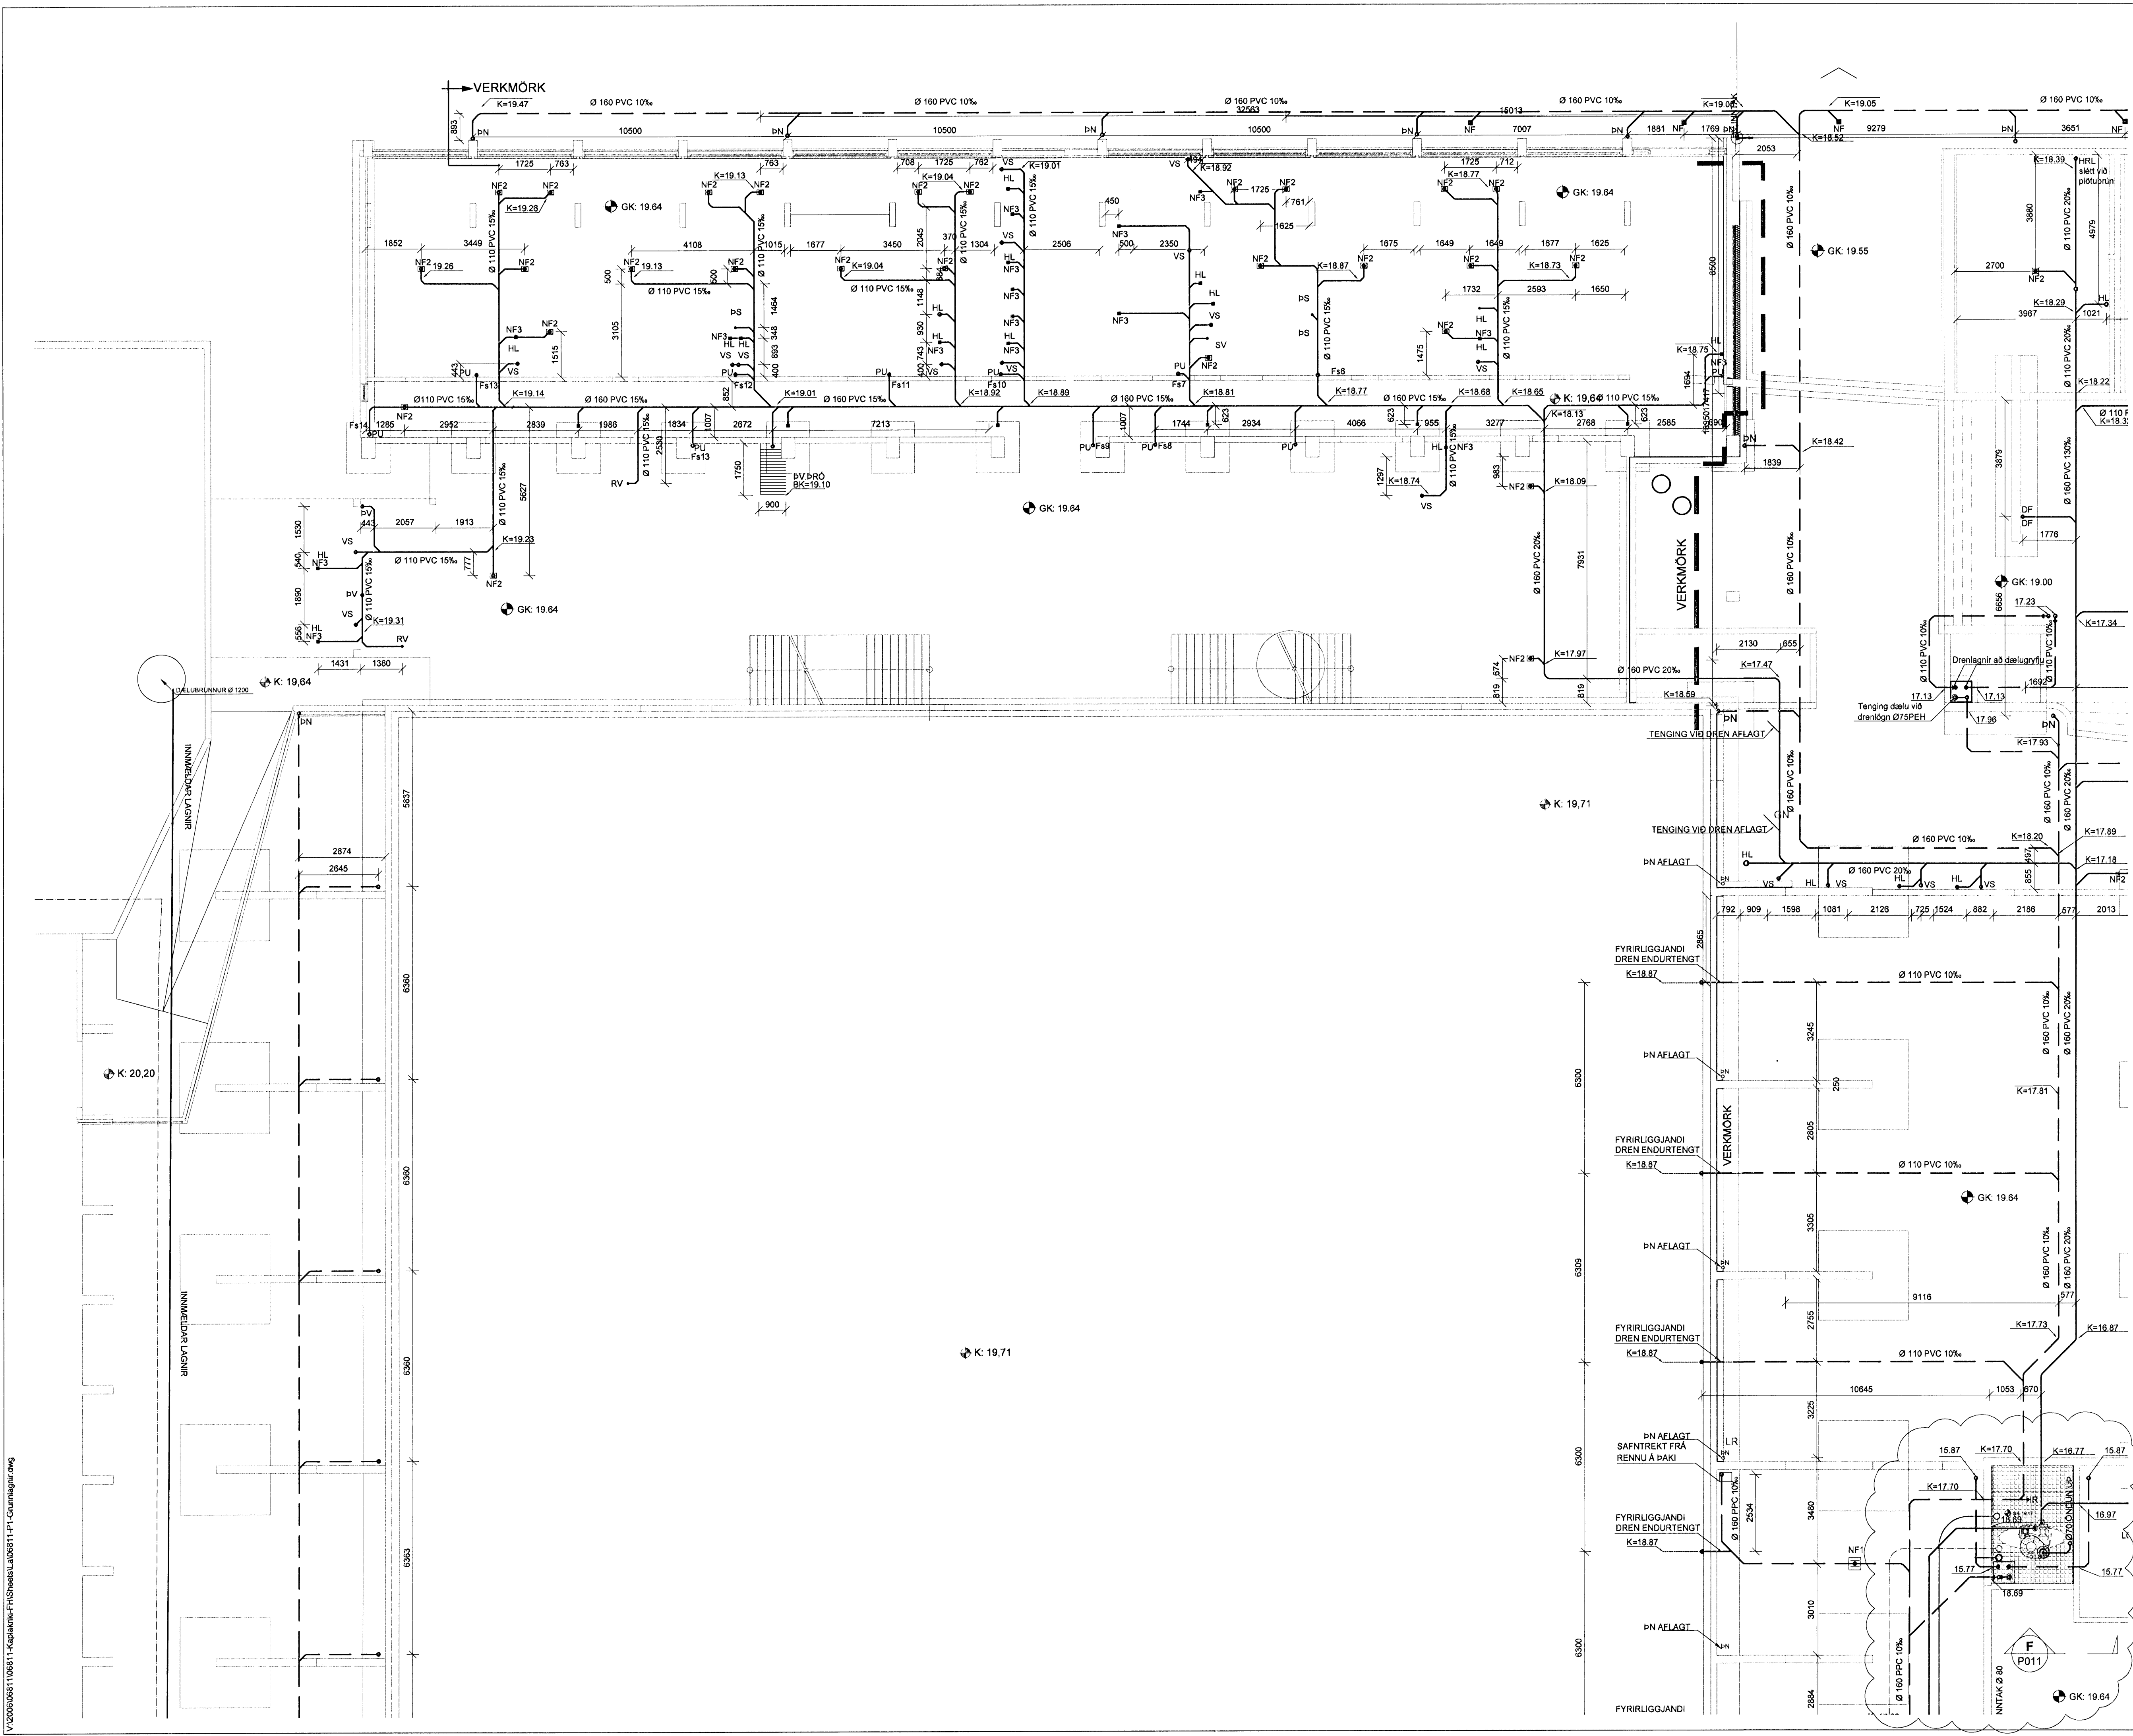

BATTERIÐ  
 VSB  
 0604  
 16.12.07

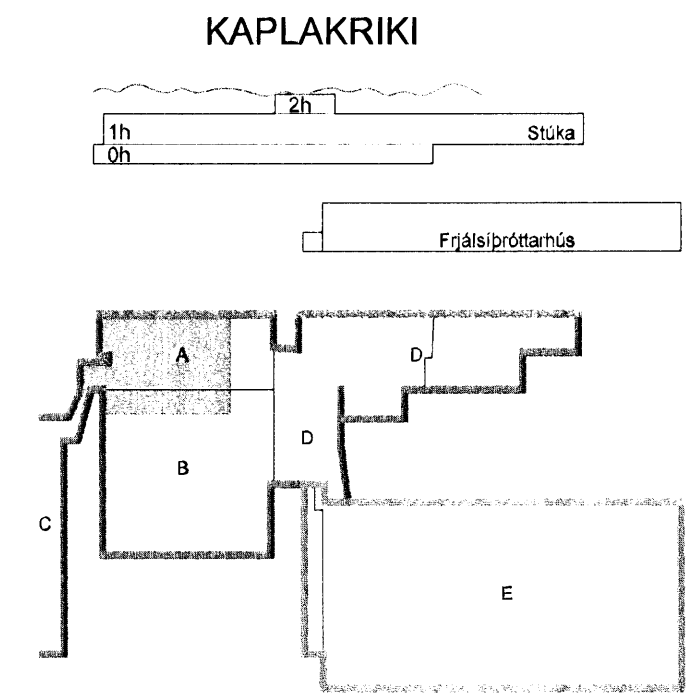

- D. 14.12.07 Tilfæringar á lögnum KJUSÁS
  - C. 07.12.07 Breytingar á lögnum og kófum KJUSÁS
  - B. 23.11.07 Breytingar á lögnum og kófum KJUSÁS
  - A. 12.11.07 Breyting á dreni og dalugygju KJUSÁS
- Útg. Dags. Skýring Hannadýfirfandi

**VSB**  
**VERKFRÆÐISTOFA**

BAEJARHRAUN 20 - 220 HAFNARFJORDUR KENNIT. 710796-2899  
 vsb@vab.is Sími 585 8600 Fax 585 8610 www.vsb.is

Áritun sérhönnuðar Sveinn Áki Sverrisson Kt. 330855 9609

**KAPLAKRIKI HAFNARFIRÐI**

Verkhúti  
 Lagnir Grunnlagir Grunnmynd

Hannað KJUSÁS	Teiknað KJUSÁS	Yfirfarið SAS	Kvarði 1:100	Sláa / A1
Dags. 19.02.07	Verkefni 06811	Teikning P1-1	Útgáfa	D

V:\2006\06811\06811\_Kaplaakriki-FH\Sheet\A\_06811-F1\_Grunnlagir.dwg