

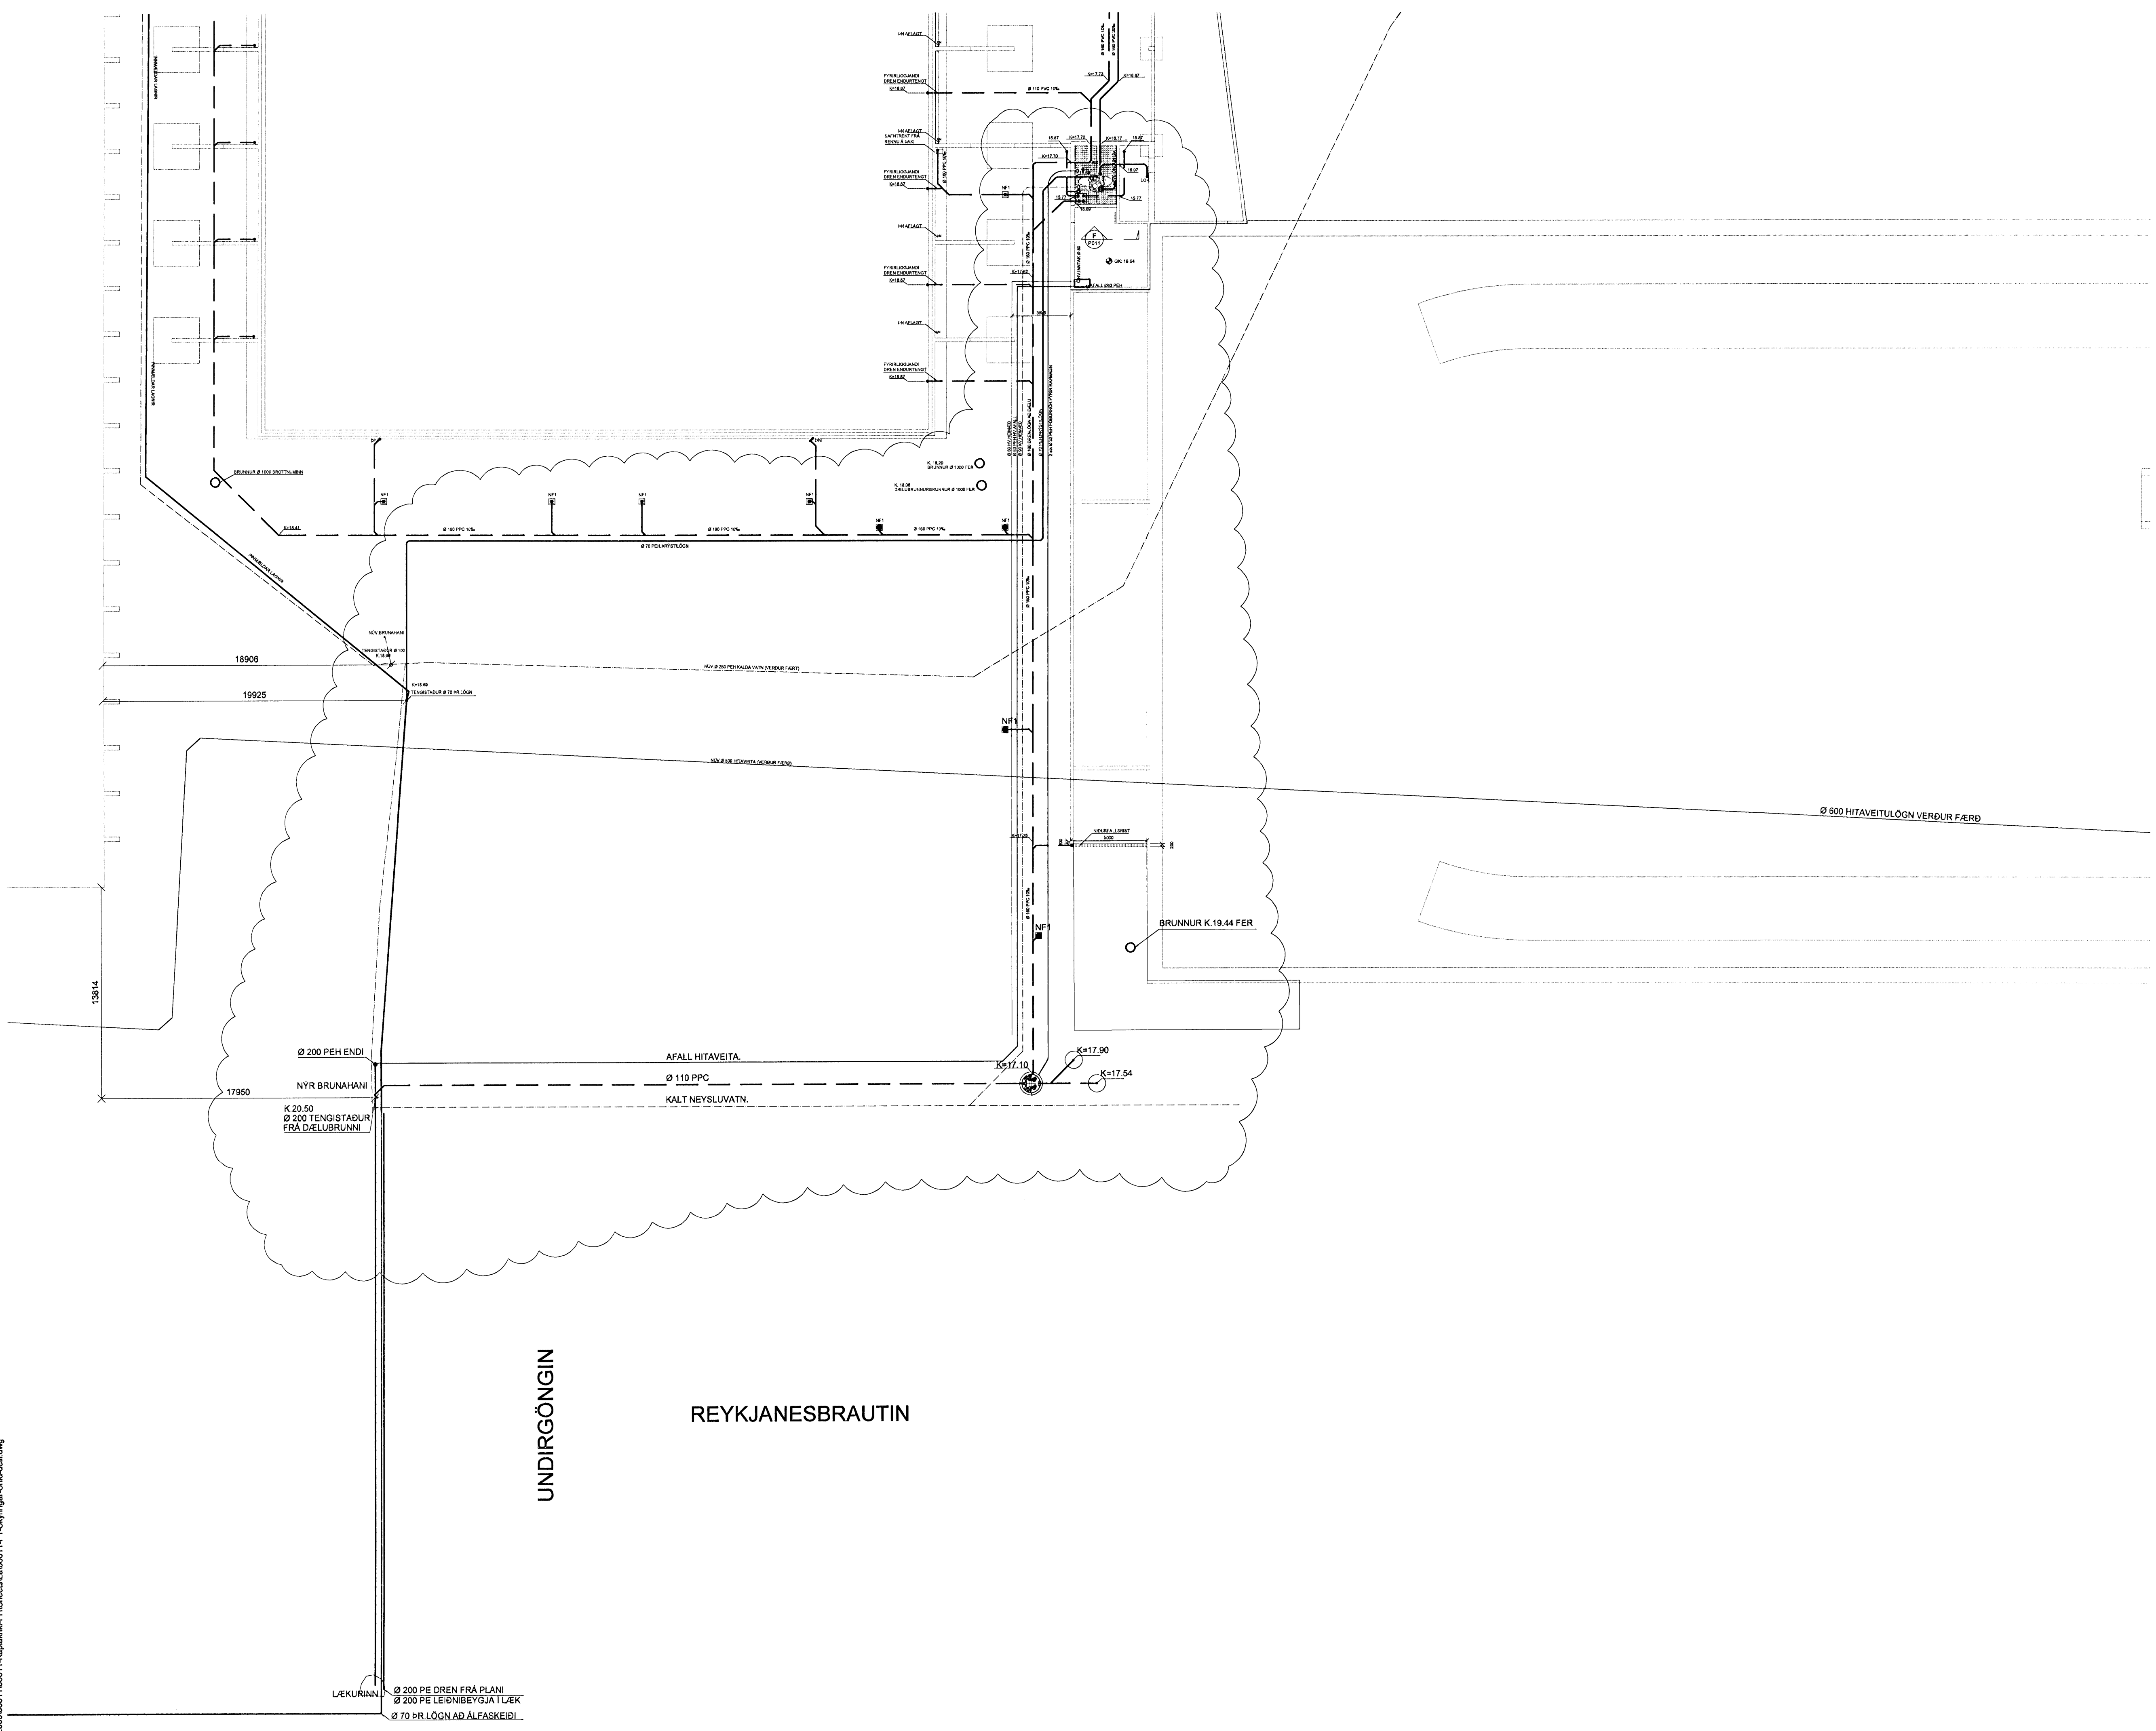


13 FEB 2009
VSB

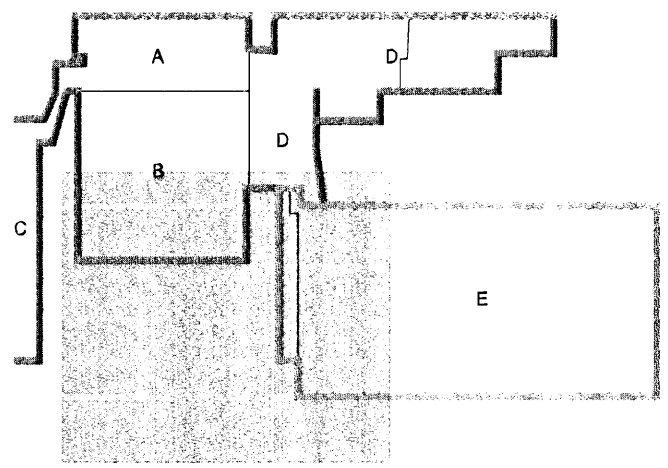

BATTERIÐ
VÉRK: 0604
SAMP: 10.12.07
SKYRING

KAPLAKRIKI

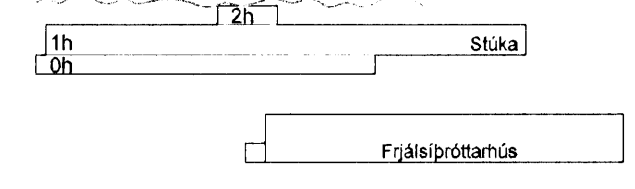

C	14.12.07	Tilfærsla á lögnum	KMJ/SÁS
B	23.11.07	Breyting á kótum og lögnum	KMJ/SÁS
A	12.11.07	Breyting á lögnum frá deilugryfju	KMJ/SÁS
Útg.	Dags	Skýring	Hanna Öryfirfaró



VERKFRÆÐISTOFA

BÆJARHRAUN 20 · 220 HAFNARFJÖRÐUR · KENNIT. 710796-2899
vsb@vsb.is · Sími 565 8600 · Fax 565 8610 · www.vsb.is

Antun sérhómuðar Sveinn Áki Sværissón Kt.230855 5609

Verkefni
KAPLAKRIKI
HAFNARFIRÐI

Verkhluti
Lagnir
Grunnlagnir
Skýringar Tengisvæði

Hannað	Teiknað	Výrfaró	Kvarði	Síða
KMJ	KMJ	SÁS	1:200	/ A1
Dags.	Verkefni	Teikning	Útgáfa	
19.02.07	06811	P010		C

V:\2006\06811\06811_Kaplakriki-FH\Sheets\LD06811_P1_Skyringar-Sne-dim.dwg

LÆKURINN
Ø 200 PE DREN FRÁ LANI
Ø 200 PE LEBNIBEYGGJATI LÆK
Ø 70 BR LOGN AD ALFASKEIDI