


13 FEB 2008
VPS

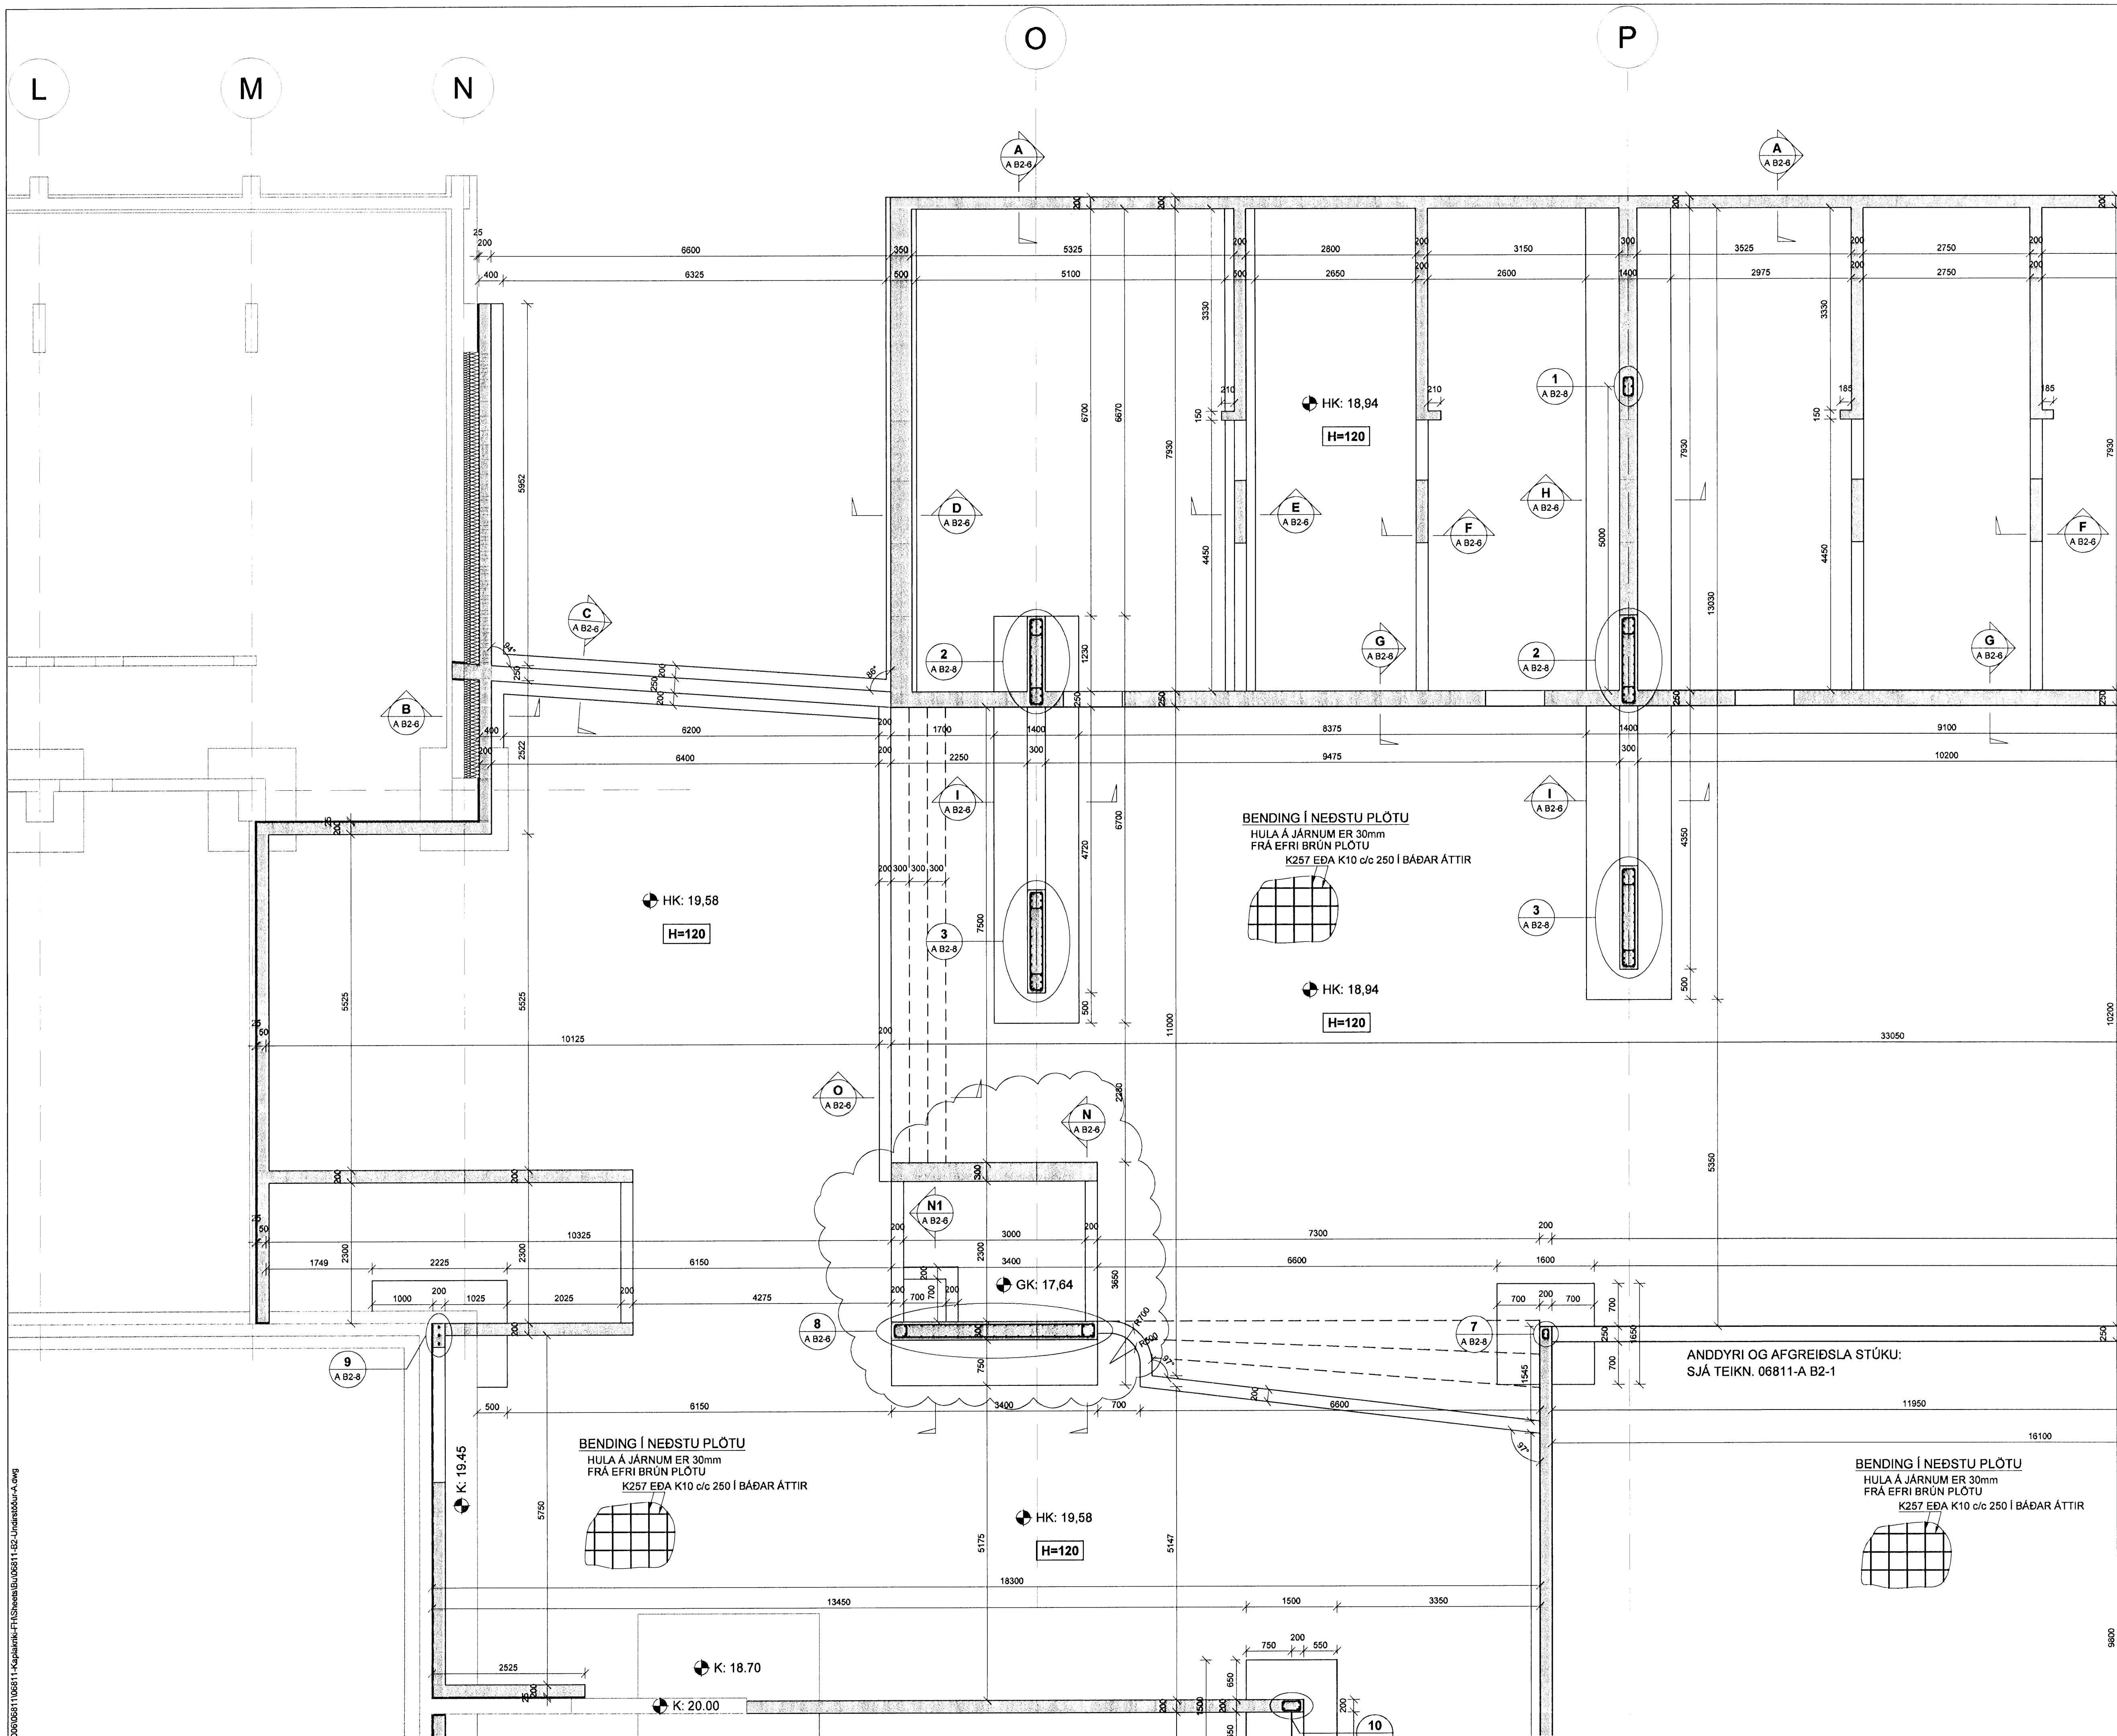


SKÝRINGAR

SKYGGÐ SVÆÐI TÁKNA VEGGI FYRIR OFAN BOTNPLÖTU.
ÓSKYGGÐ SVÆÐI TÁKNA OP SEM NÁ NIÐUR Á BOTNPLÖTU.

BENDING:

Í ALLA VEGGENDA Í 250mm - 300mm ÞYKKJUM VEGGJUM KOMI 2 K16 BUNDINN Í LYKKJUR.
Í ALLA VEGGENDA Í 150mm - 200mm ÞYKKJUM VEGGJUM KOMI 2 K12 BUNDINN Í LYKKJUR.
LYKKJUR SKULU VERA K10c/c200 L= Yx500.

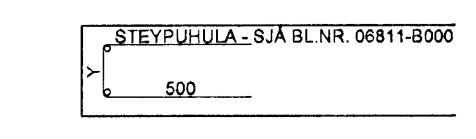

HÆÐ FRÁ NEÐRI BRÚN UNDIRSTÖÐUVEGGJA AÐ EFRI BRÚN PLÖTU SKAL AÐ LÁGMARKI VERA 750mm NEMA ANNAD SÉ TEKIÐ FRAM Á TEIKNINGUM.

TENGIJARN UPP Í KJALLARAVEGGI ERU K10c/c200 Í BÄÐAR BRÚNIR OG STANDA MINNST 500mm UPP FYRIR EFRI BRÚN PLÖTU.



TILVÍSANIR:

ALMENNAR SKÝRINGAR: SJÁ BL.NR. 06811-B000
MÁLSETNINGAR Á VEGGJUM: TEIKNING ARKITEKTS
KÓTAR: TEIKNING ARKITEKTS
GÖT Í UNDIRSTÖÐUVEGGJUM: TEIKNING LAGNAHÖNNUDA

BROTÞOLSFLOKKUR STEYPU:


SJÁ BL.NR. 06811-B000
Kt. 110457-2789
BATTERIÐ

KAPLAKRIKI

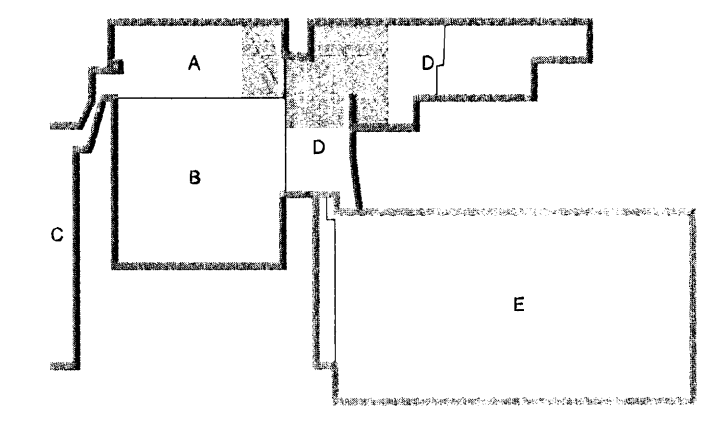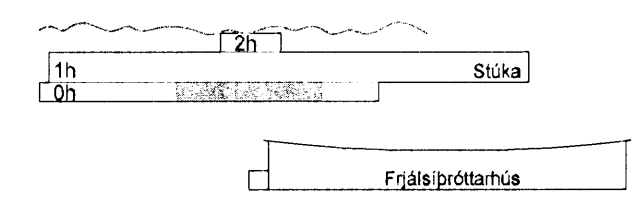


ANDDYRI OG AFGREIÐSLA STÚKU:
SJÁ TEIKN. 06811-A B2-1

BENDING Í NEÐSTU PLÖTU
HULA Á JÄRNUM ER 30mm
FRÁ EFRI BRÚN PLÖTU
K257 EDA K10 c/c 250 Í BÄÐAR ÁTTIR

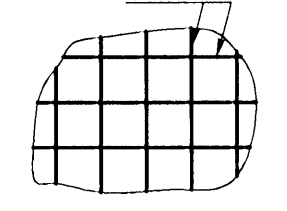

BENDING Í NEÐSTU PLÖTU
HULA Á JÄRNUM ER 30mm
FRÁ EFRI BRÚN PLÖTU
K257 EDA K10 c/c 250 Í BÄÐAR ÁTTIR

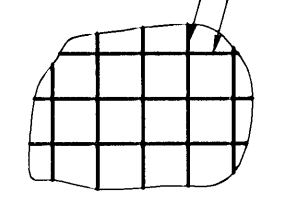

B 23.11.07 Kófi breyttur JJR/BIB/BG
A 12.11.07 Nýir dæluþunnar í lyttugyfu og tækjarými. BIB/BG
Útg. Daga. Skýring Hannaðyrfirir



VERKFRÆÐISTOFA

BÆJARHRAUN 20 - 220 HAFNARFJÖRDUR - KENNIT. 710796-2899
vab@vab.is Sími 585 8600 Fax 585 8610 www.vab.is

Áritun sérhönnuðar
Björn Guðafsson Kt. 180550-4889

Verkhiti
KAPLAKRIKI
HAFNARFIRÐI

Verkhiti
Burðarvirki
Undirstöður stúku og fjólnotasalar
Grunnmynd

Hannað	Teknað	Yfirfarið	Kvaði	Síða
BIB	BIB	BG	1:50	/A1
Daga.	Verkefni	Teikning	Útgáfa	
30.04.2007	06811	A B2-2	B	

V:\2006\06811\06811_KaplaKriki\Final\06811-B2_Urnamgögn-A.dwg