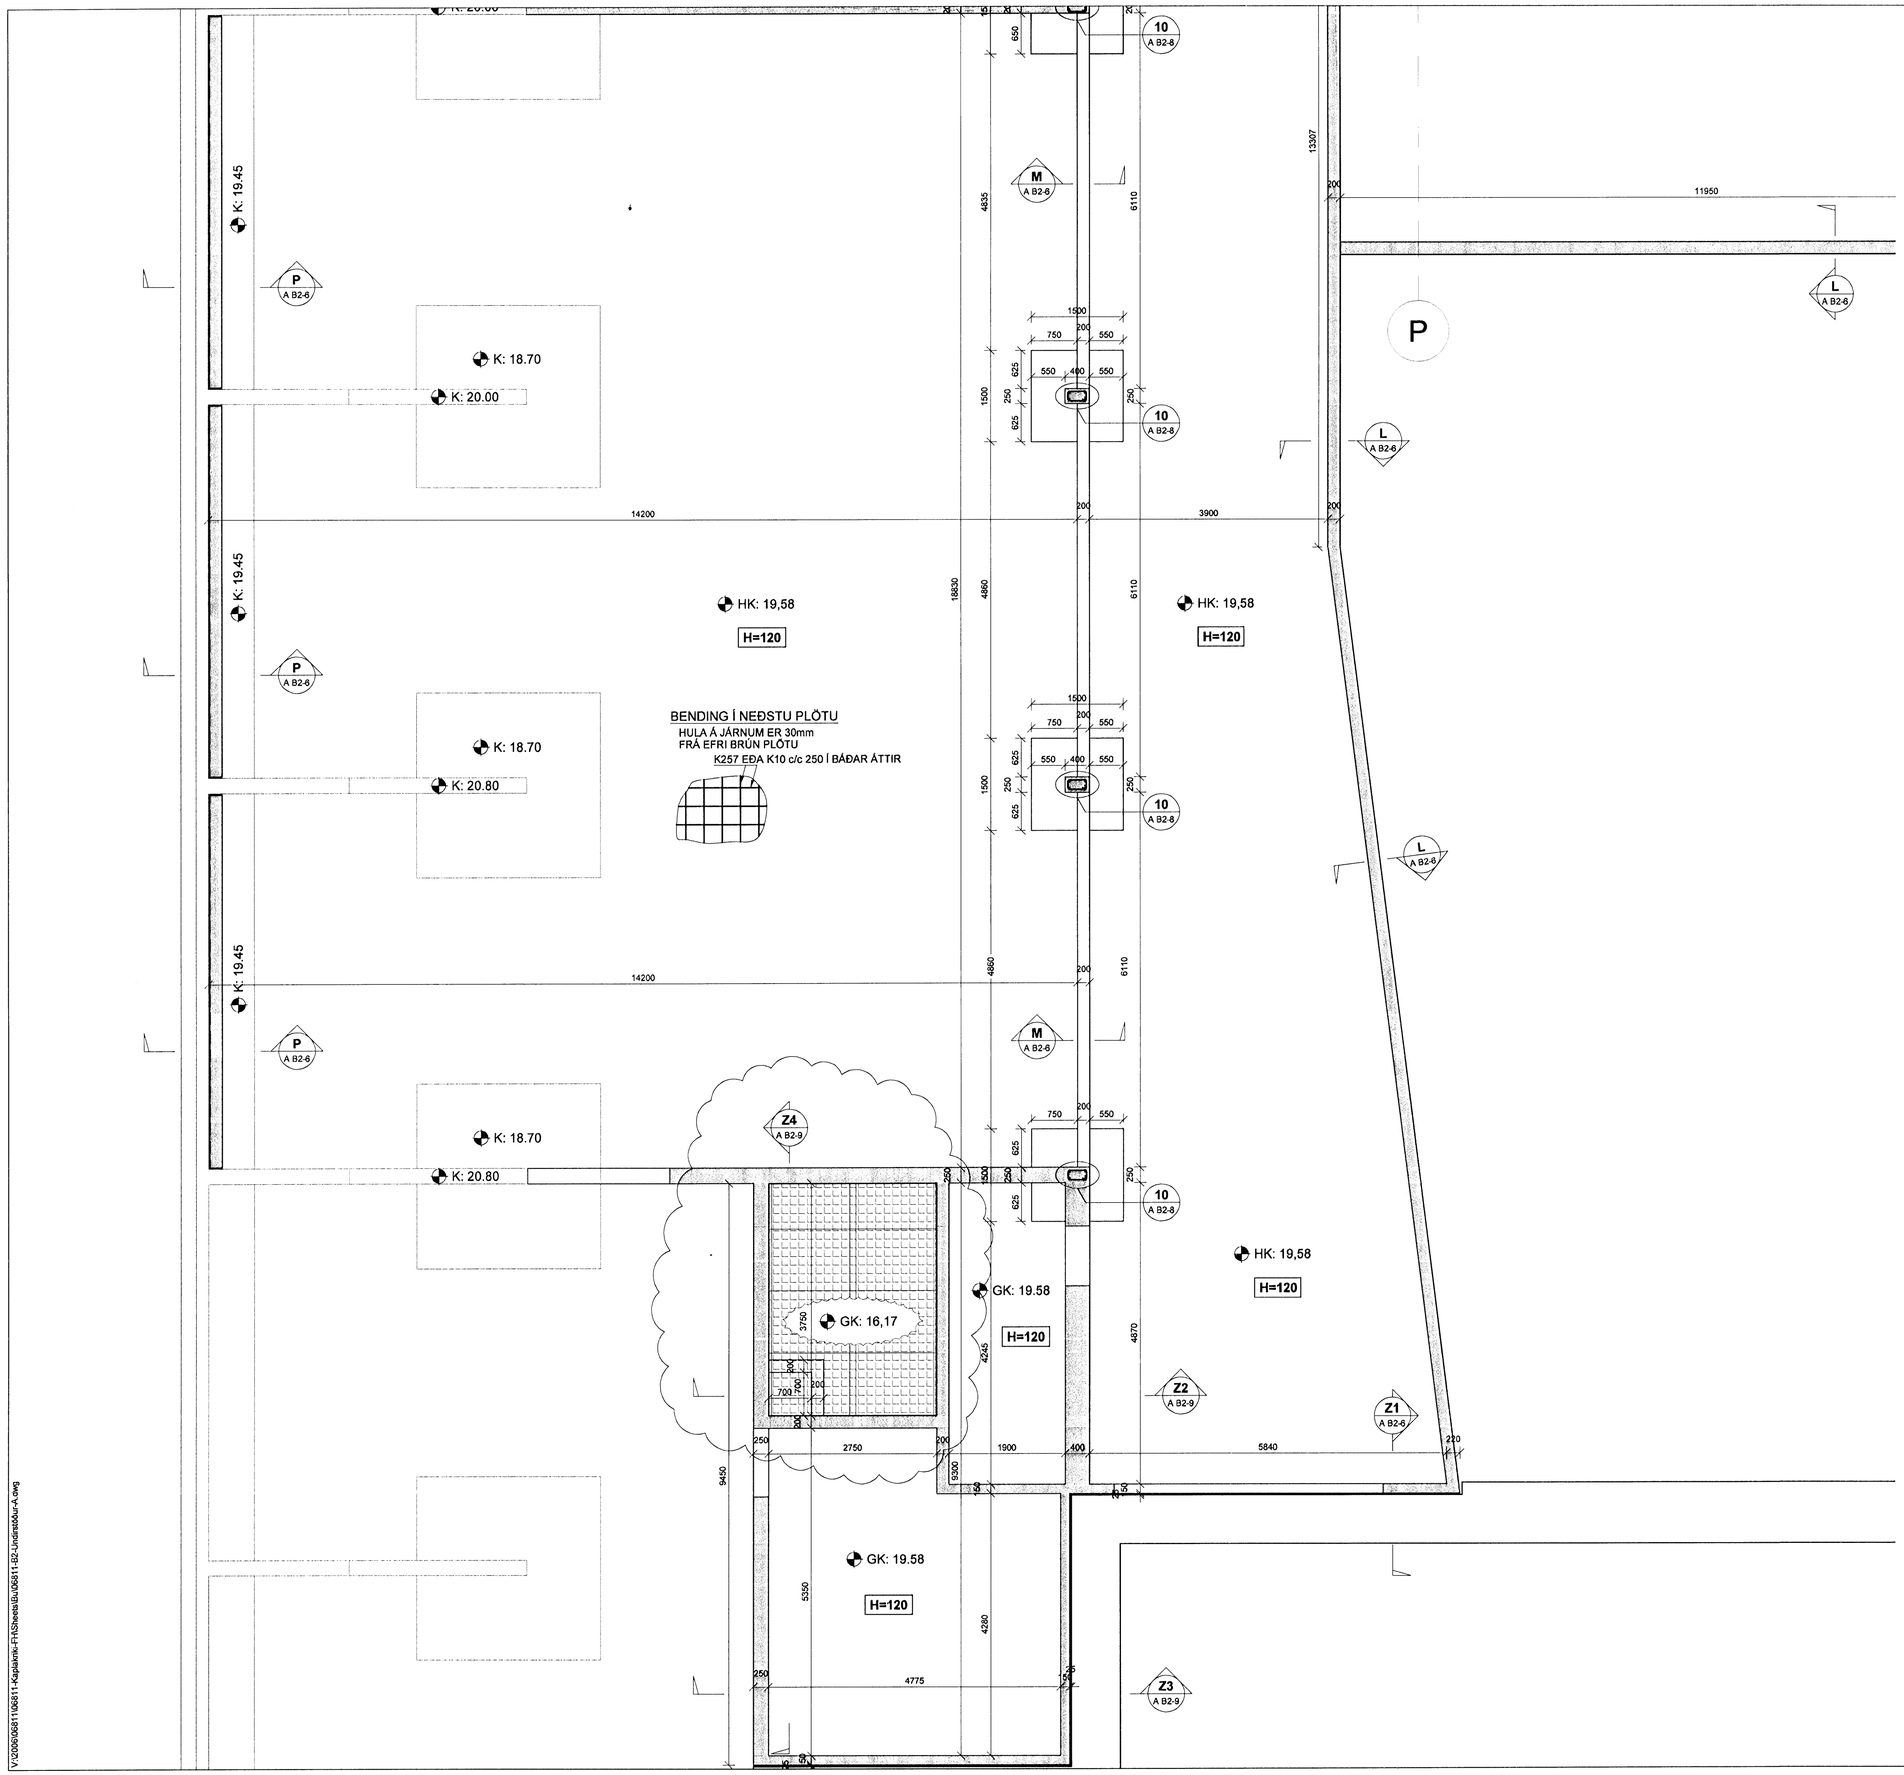

BYGGINGAFULLTRÚI
AÐALSKIPULAGS
1 5 FEB. 2008
VB.

SKÝRINGAR

SKYGGÐ SVÆÐI TÁKNA VEGGI FYRIR OFAN BOTNPLÖTU.
ÓSKYGGÐ SVÆÐI TÁKNA OP SEM NÁ NIÐUR Á BOTNPLÖTU.

BENDING:

Í ALLA VEGGENDA Í 250mm - 300mm ÞYKKUM VEGGJUM KOMI 2 K16 BUNDINN Í LYKKJUR.
Í ALLA VEGGENDA Í 150mm - 200mm ÞYKKUM VEGGJUM KOMI 2 K12 BUNDINN Í LYKKJUR.
LYKKJUR SKULU VERA K10c/c200 L= Yx500.

STEYPUHULA - SJÁ BL.NR. 06811-B000
500

HÆÐ FRÁ NEÐRI BRÚN UNDIRSTÖÐUVEGGJA AÐ EFRI BRÚN PLÖTU SKAL AÐ LÁGMARKI VERA 750mm NEMA ANNAÐ SÉ TEKIÐ FRAM Á TEIKNINGUM.

TENGIJÁRN UPP Í KJALLARAVEGGI ERU K10c/c200 Í BÁÐAR BRÚNIR OG STANDA MINNST 500mm UPP FYRIR EFRI BRÚN PLÖTU.

TILVÍSANIR:

ALMENNAR SKÝRINGAR: SJÁ BL.NR. 06811-B000
MÁLSETNINGAR Á VEGGJUM: TEIKNING ARKITEKTS
KÓTAR: TEIKNING ARKITEKTS
GÓT Í UNDIRSTÖÐUVEGGJUM:
TEIKNING LAGNAHÖNNUÐA

BROTÞOLSFLOKKUR STEYPU:
SJÁ BL.NR. 06811-B000

Kt. 110457-2789
BATTERIIÐ

KAPLAKRIKI

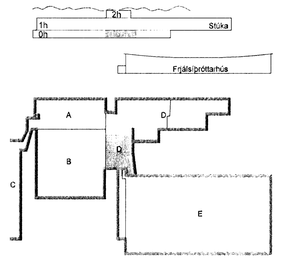

B	23.11.07	Kóti lækkaður í gryfju	JJR/BIB/BG
A	12.11.07	Nýir dælubrunnar í lyftugryfju og tækjarými.	BIB/BG
Útg.	Dags.	Skýring	Hannað/Yfirfarið

VSB
VERKFRÆÐISTOFA

BÆJARHRAUN 20 · 220 HAFNARFJÖRÐUR · KENNIT. 710796-2899
vsb@vsb.is · Sími 585 8600 · Fax 585 8610 · www.vsb.is
Áritun sérhönnuðar
Björn Gústafsson Kt:180550-4889

Verkheiti
KAPLAKRIKI
HAFNARFIRÐI

Verkhluti
Burðarvirki
Undirstöður stúku og fjölnotasalar
Grunnmynd

Hannað	Teiknað	Yfirfarið	Kvarði		Síða
BIB	BIB	BG	1:50	/ A1	-
Dags.		Verkefni	Teikning		Útgáfa
30.04.2007		06811	A B2-5		B

V:\2006\06811\06811-Kaplakriki-FrhSheets\Bu\06811-B2-Undirstöður-A.dwg