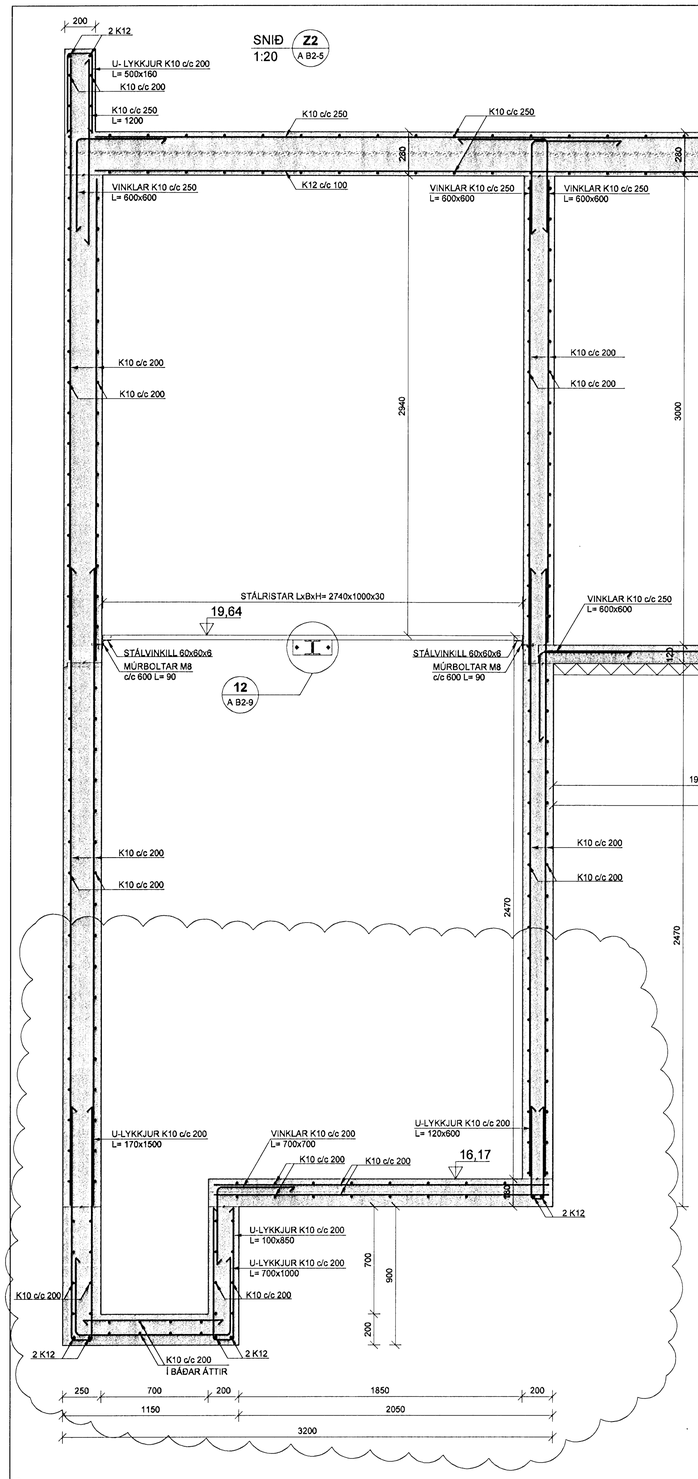


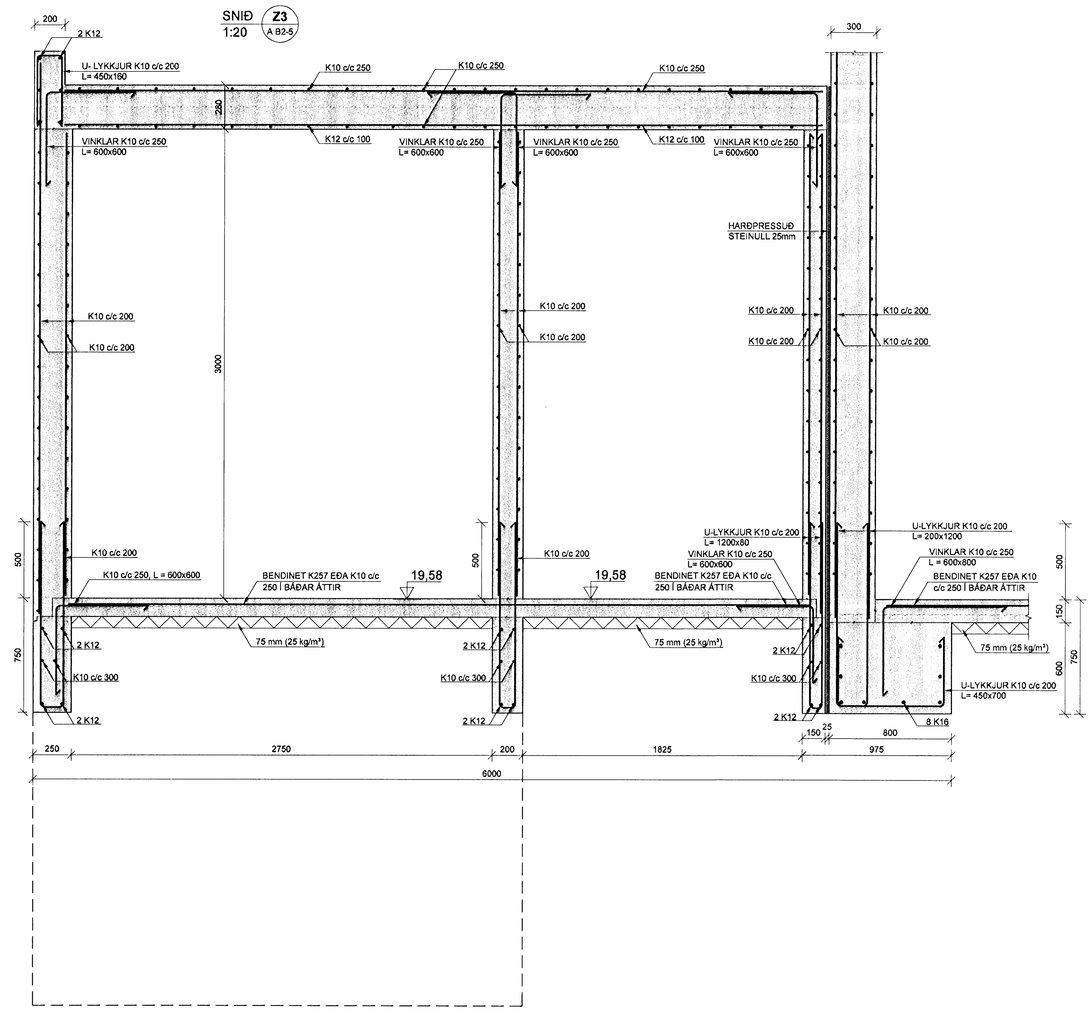


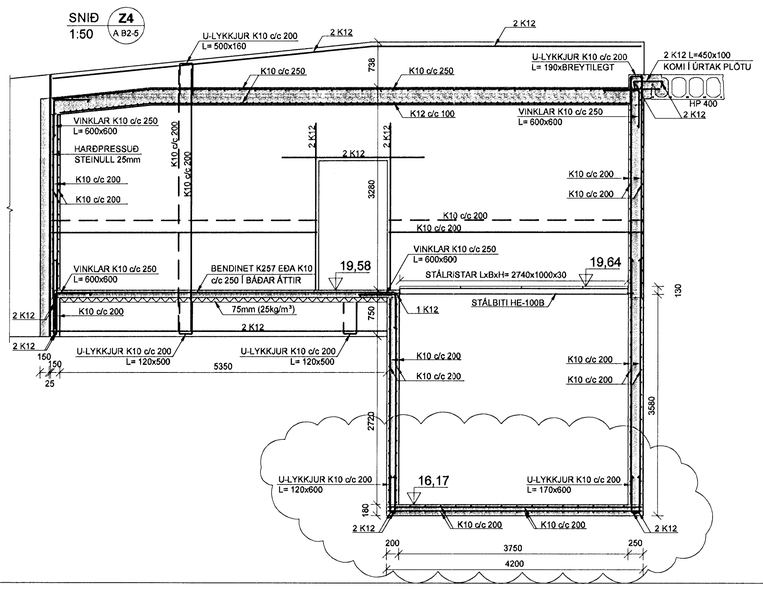


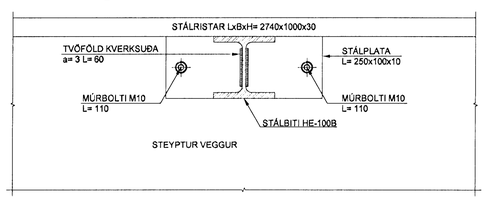


DEILI 12
1:5
A B2-9

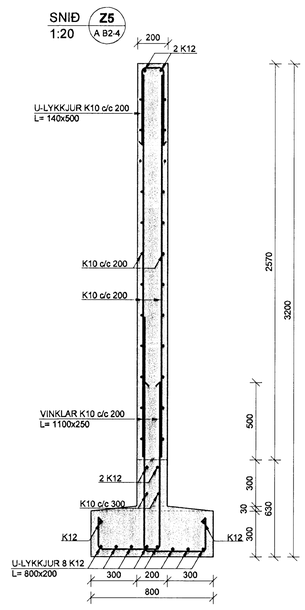


13 FEB 2008

## SKÝRINGAR

SKYGGÐ SVÆÐI TÁKNA VEGGI FYRIR OFAN BOTNPLÖTU.
ÓSKYGGÐ SVÆÐI TÁKNA OP SEM NÁ NIÐUR Á BOTNPLÖTU.

## BENDING:

Í ALLA VEGGENDA Í 250mm - 300mm ÞYKKUM VEGGJUM KOMI 2 K16 BUNDINN Í LYKKJUR.
Í ALLA VEGGENDA Í 150mm - 200mm ÞYKKUM VEGGJUM KOMI 2 K12 BUNDINN Í LYKKJUR.
LYKKJUR SKULU VERA K10c/c200 L= Yx500.

STEYPUHULA - SJÁ BL.NR. 06811-B000
500

HÆÐ FRÁ NEÐRI BRÚN UNDIRSTÖÐUVEGGJA AÐ EFRI BRÚN PLÖTU SKAL AÐ LÁGMARKI VERA 750mm NEMA ANNAÐ SÉ TEKIÐ FRAM Á TEIKNINGUM.

TENGIJÁRN UPP Í KJALLARAVEGGI ERU K10c/c200 Í BÁÐAR BRÚNIR OG STANDA MINNST 500mm UPP FYRIR EFRI BRÚN PLÖTU.

## TILVÍSANIR:

ALMENNAR SKÝRINGAR: SJÁ BL.NR. 06811-B000
MÁLSETNINGAR Á VEGGJUM: TEIKNING ARKITEKTS
KÓTAR: TEIKNING ARKITEKTS
GÖT Í UNDIRSTÖÐUVEGGJUM:
TEIKNING LAGNAHÖNNUÐA

**BROTÞOLSFLOKKUR STEYPU:**
SJÁ BL.NR. 06811-B000

Kt. 110457-2789
BATTERIÐ

KAPLAKRIKI

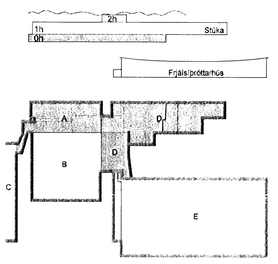


| | | |
|---|---|---|
| B | 23.11.07 | Breytingar á sniðum Z2 og Z4 — JJR/BIB/BG |
| A | 12.11.07 | Breyting á sniði Z2 — BIB/BG |
| Útg. | Dags. | Skýring — Hannað/Yfirfarið |

VSB
VERKFRÆÐISTOFA
BÆJARHRAUN 20 · 220 HAFNARFJÖRÐUR · KENNIT. 710796-2899
vsb@vsb.is · Sími 585 8600 · Fax 585 8610 · www.vsb.is
Áritun sérhönnuðar
Björn Gústafsson Kt:180550-4889

Verkheiti
KAPLAKRIKI
HAFNARFIRÐI

Verkhluti
Burðarvirki
Undirstöður stúku og fjölnotasalar
Snið og sérmyndir

| Hannað | Teiknað | Yfirfarið | Kvarði | Síða |
|---|---|---|---|---|
| BIB | BIB | BG | 1:5/1:20/1:50 / A1 | - |
| Dags. | Verkefni | Teikning | | Útgáfa |
| 30.04.2007 | 06811 | A B2-9 | | B |

V:\2000\06811\06811-Kaplakriki-FrtSheets\Biv\06811-B2-Undirstodur-A.dwg