



Pluss og Minus  
Alagjafi þann  
13 FEB 2008  
VSB

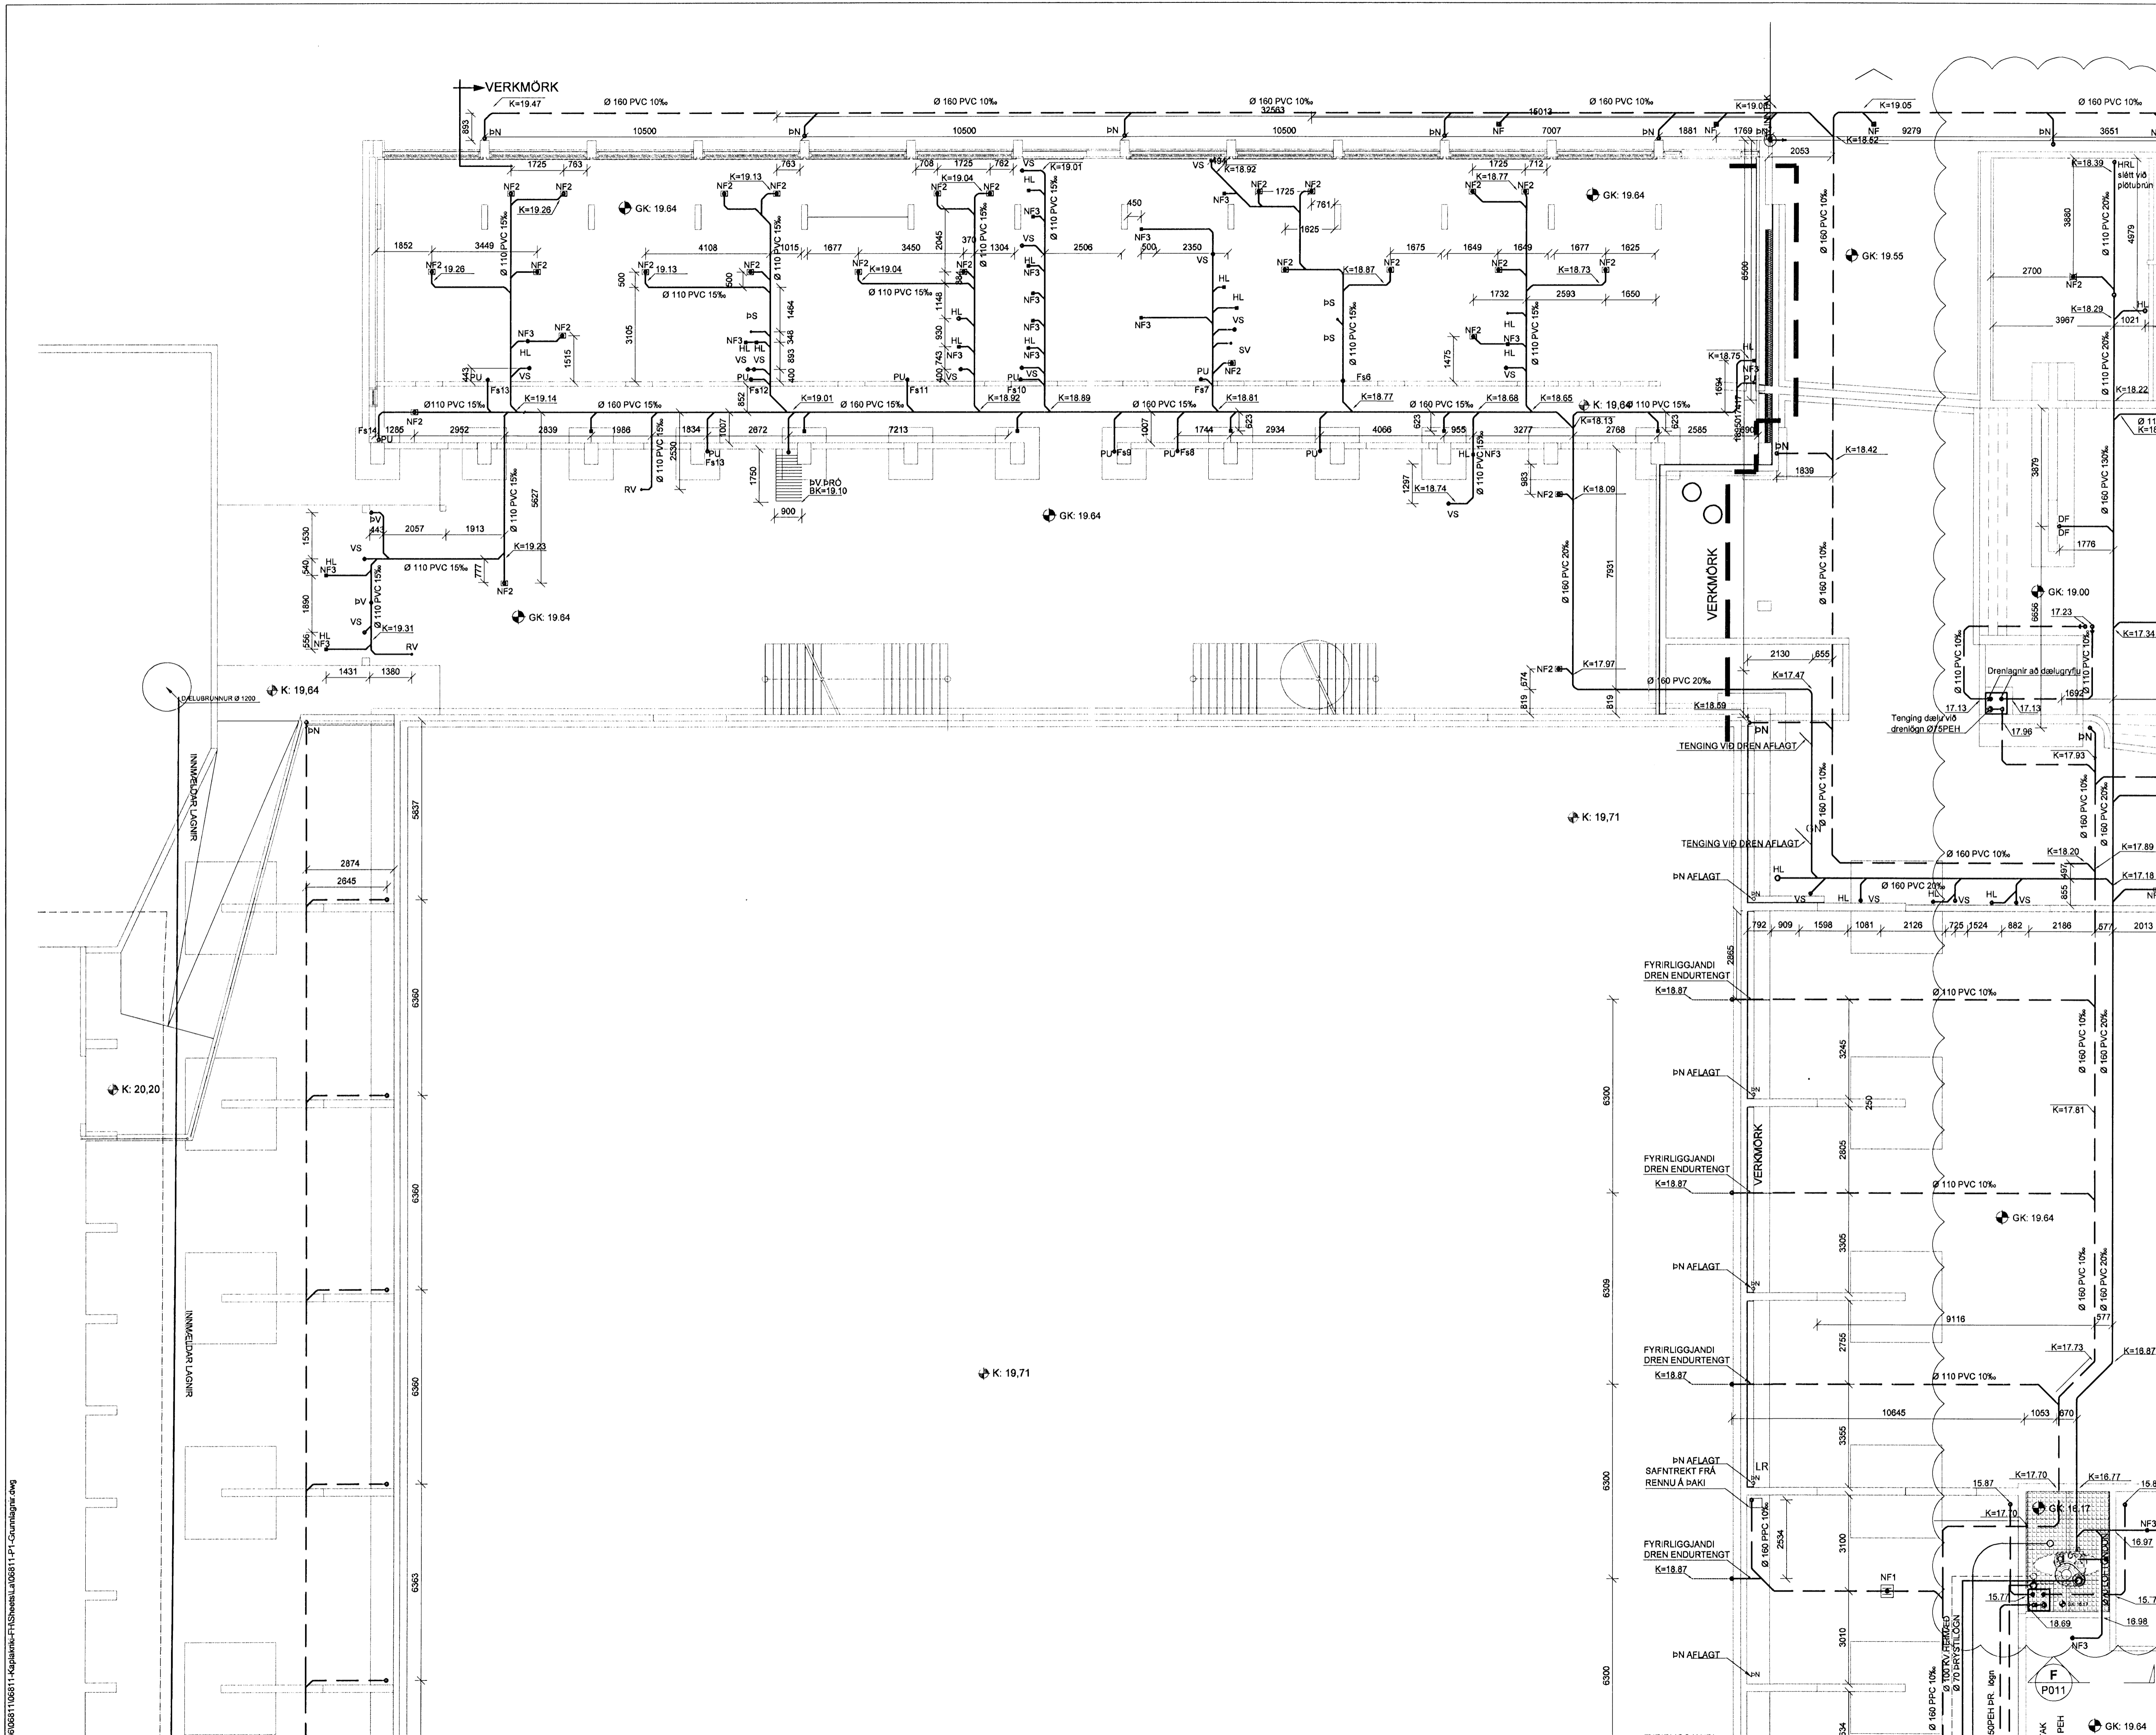

BATTERIÐ  
0604  
7.12.07  
S.M.M.  
[Signature]

KAPLAKRIKI

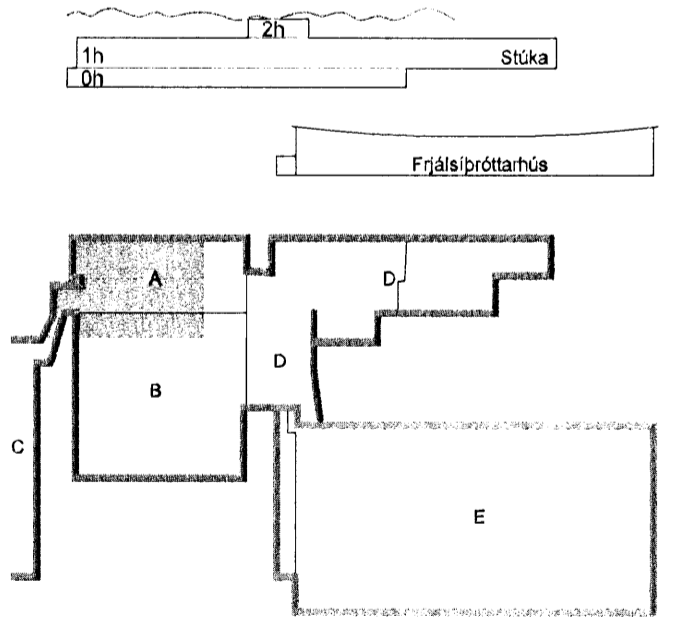

- C 07.12.07 Breytingar á lögnum og kótum KMJ/SAS
  - B 23.11.07 Breytingar á lögnum og kótum KMJ/SAS
  - A 12.11.07 Breytingar á drenni og dælugryfu KMJ/SAS
- Útg. Dags. Skýring Hannadóttir/Hannadóttir

**VSB**

VERKFRÆÐISTOFA

BÆJARHRAUN 20 • 220 HAFNARFJÖRÐUR KENNIT. 710796-2899  
vsb@vsb.is • Sími 585 8600 • Fax 585 8610 • www.vsb.is

Aritun sérhönnuðar Sveinn Áki Sverrisson Kt: 230855 5609  
Verkefni  
**KAPLAKRIKI HAFNARFIRDI**

Verkefni  
Lagnir  
Grunnlagir

Hannað	Teiknað	Yfirfarið	Kvarði	Síða
KMJ	KMJ	SAS	1:100	/A1
Dags	Verkefni	Teikning	Útgáfa	C
19.02.07	06811	P1-1		

V:\2008\06811\06811\_Kaplakriki-FH\Sheets\LA06811-PT-Grunnlagir.dwg