



13 FEB 2000
VPS

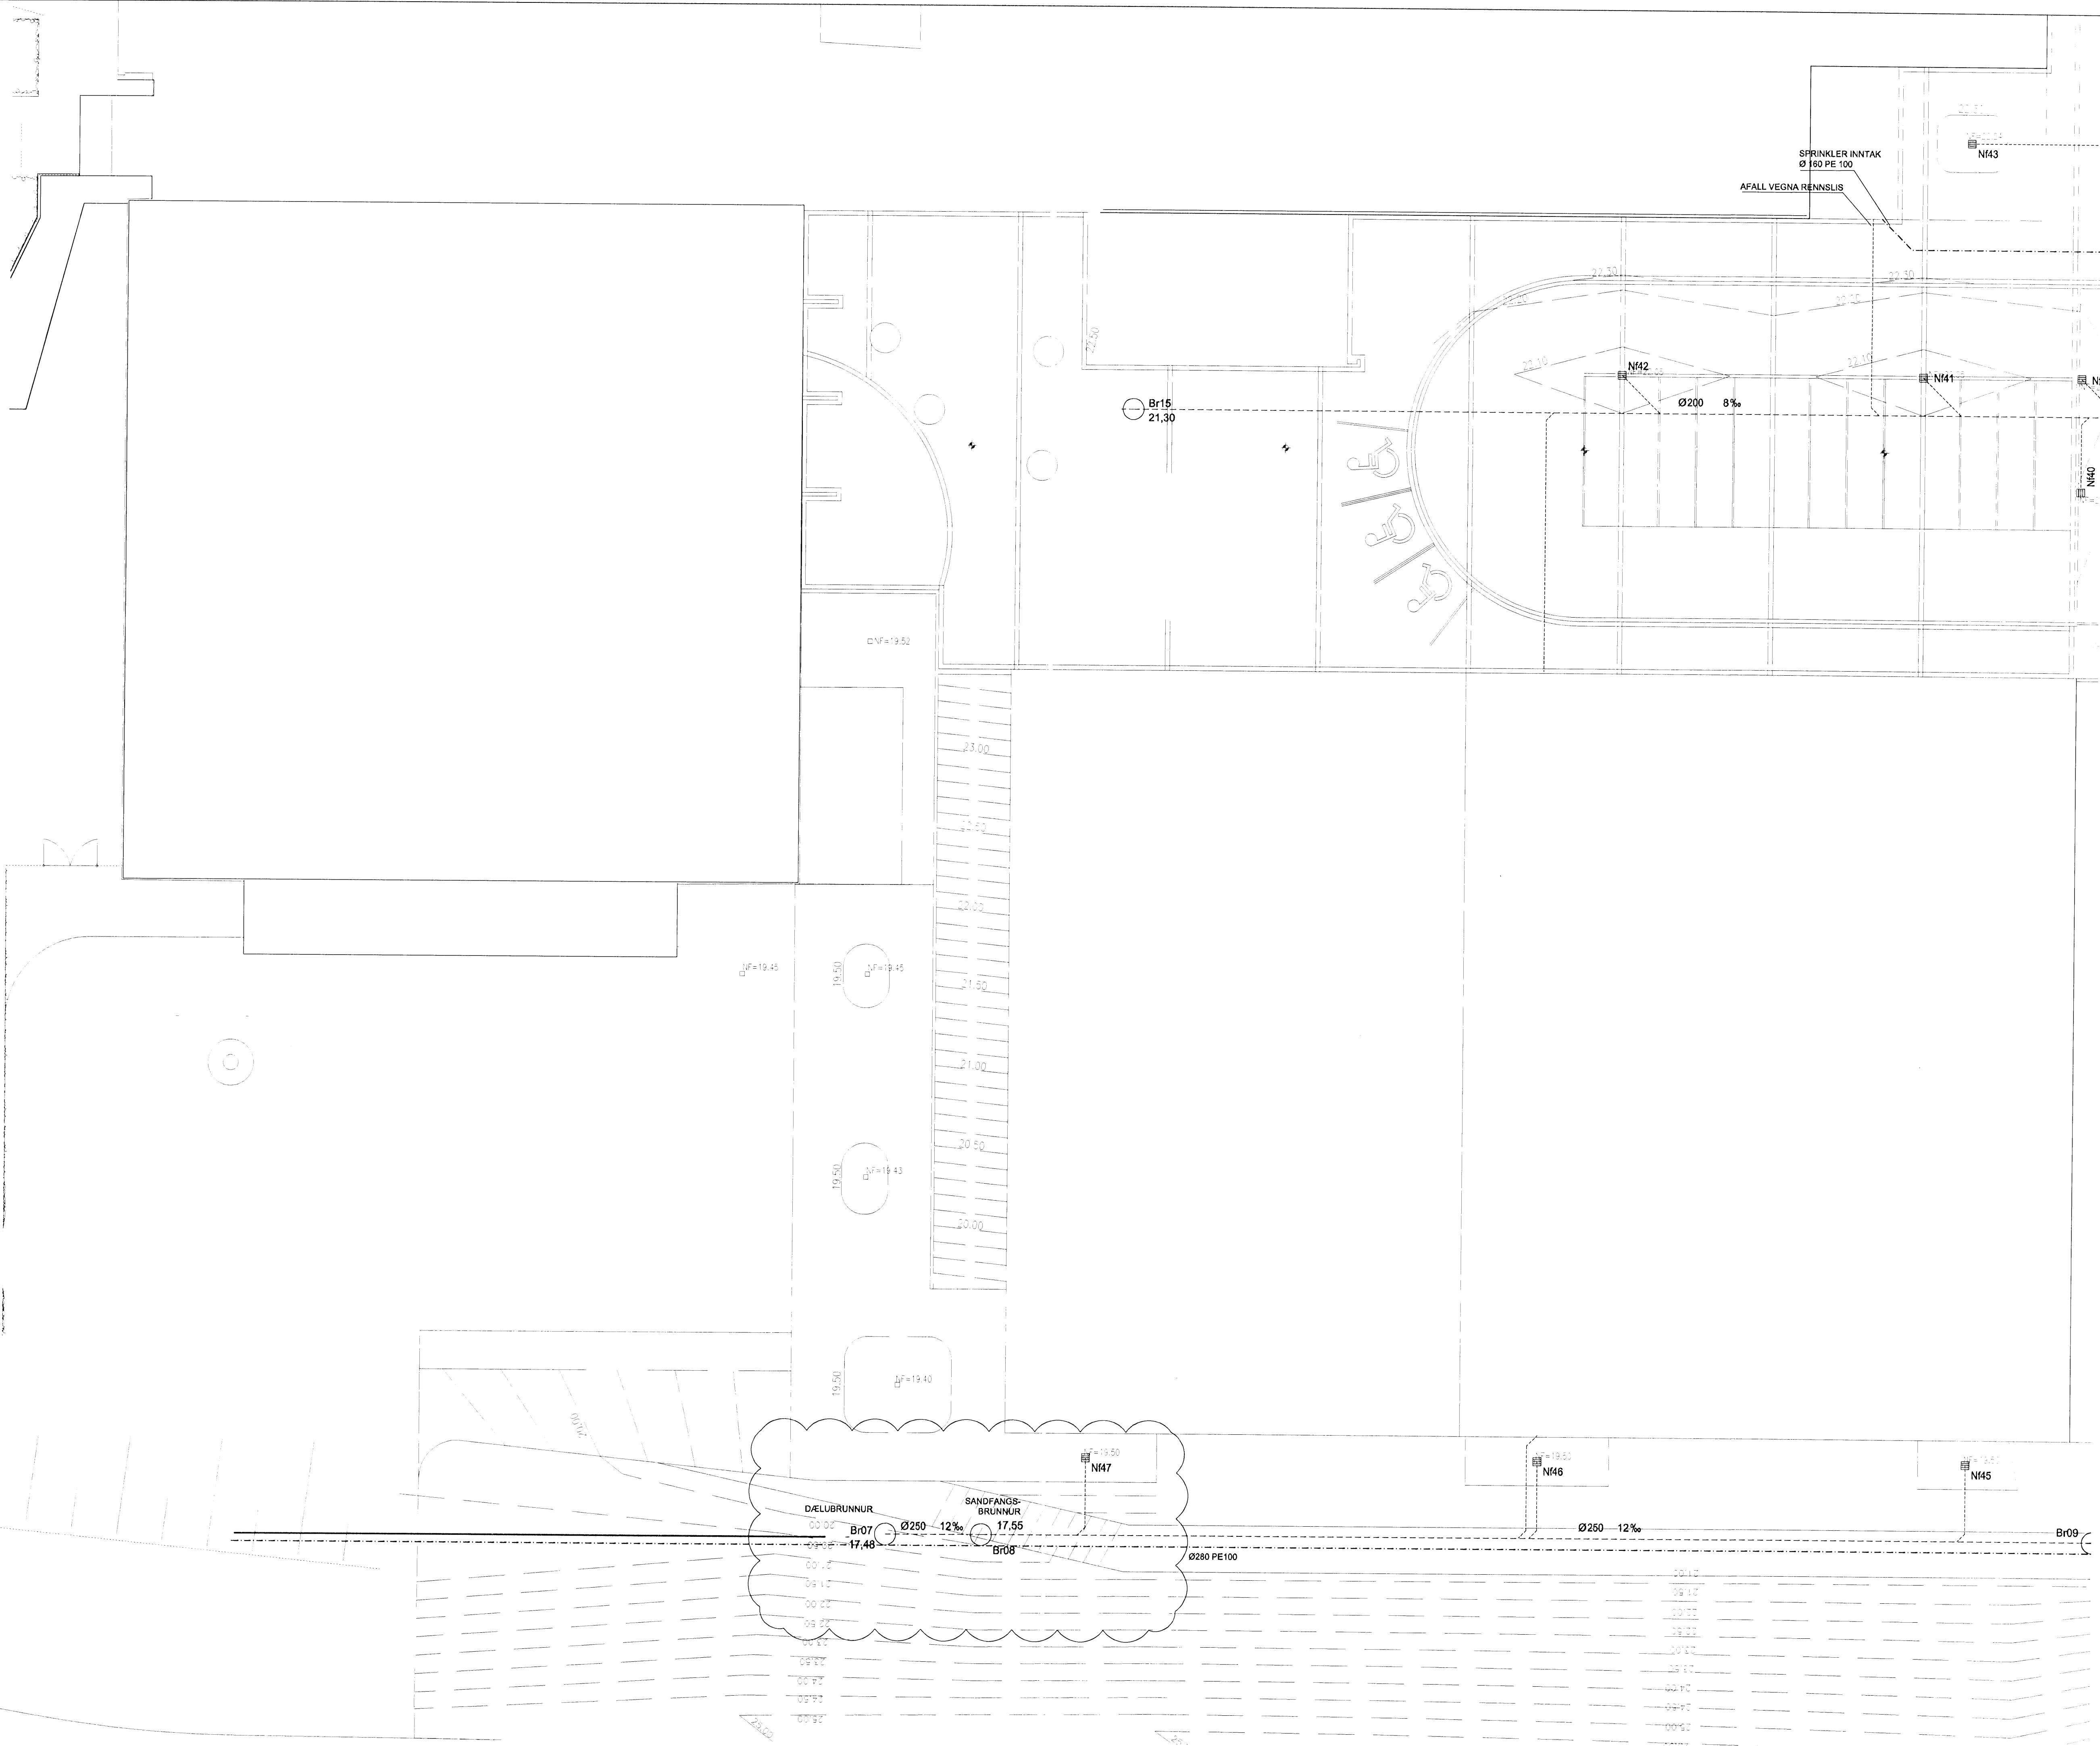

BATTERIÐ
0604
F. R. 07

KAPLAKRIKI

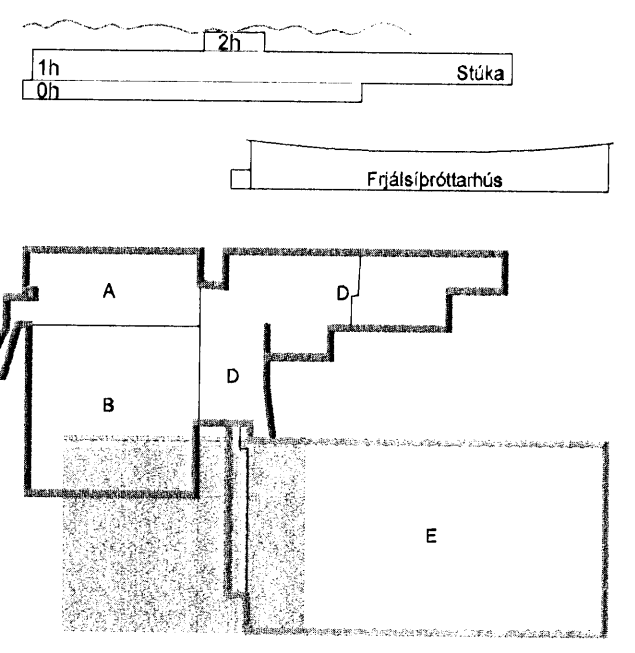

B	07.12.07	Innsettur sandfangsbrunnur	KMJ/SAS
A	23.11.07	Verkefningar	KMJ/SAS
Útg.	Dags.	Skýring	Hannað/Yfirfarð

VSB

VERKFRÆDISTOFA

B/EJARHRAUN 20 · 220 HAFNARFJÖRDUR · KENNIT. 710796-2899
vsb@vsb.is · Sími 585 8600 · Fax 585 8610 · www.vsb.is

Aritun sérhönnuðar					
Sveinn Áki Sværissón Kt. 230855 5609					
Verkefni					
KAPLAKRIKI					
HAFNARFIRÐI					
Verkhúsið					
Lagnir					
Grunnlagnir í lóð					
Grunnmynd					
Hannað	Teiknað	Yfirfarð	Kvarði	Síða	
KMJ	KMJ	SAS	1:200	/ A1	-
Dags.	Verkefni	Teikning	Útgáfa		
19.02.07	06811	P1-6	B		

V:\2006\06811\06811-KaplaKriki-FH\Sheeta\A06811-F1-Grunnlagnir.dwg