

Bygginguáttal fyrir HAFNARFIRÐI  
 13 FEB 2009  
 VSB


**SKÝRINGAR**

PUNKTALÍNA TÁKNAR VEGGI / BITA FYRIR OFAN PLÖTU.

**BENDING:**

ALLIR STEYPTIR ÚTVEGGIR MEG TVÓFALDRI BENDINGU K10c/c200 Í BÁÐAR ÁTTIR. #  
 ALLIR STEYPTIR INNVEGGIR MEG TVÓFALDRI BENDINGU K10c/c200 Í BÁÐAR ÁTTIR. #  
 ALLIR STEYPTIR INNVEGGIR MEG TVÓFALDRI BENDINGU K12c/c200 Í BÁÐAR ÁTTIR. #

ALMENNT SKULU TENGIJARN UPP Í VEGGI STANDA MINNST 500mm UPP FYRIR EFRI BRÚN PLÖTU.  
 Í ALLA VEGGENDA OG KRINGUM ÖLL OP KOMI 2 K12 BUNDINN Í LYKKJUR K10c/c250 L= Yx500.

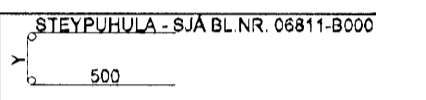

NEDANGREIND LÍNA SÝNR MÖRK EFRIBENDINGU. JÁRN SKAL ALLTAF SKEYTILENGT ÚT FYRIR MÖRK EFRIBENDINGAR.


**TILVÍSANIR:**

ALMENNAR SKÝRINGAR: SJÁ BL.NR.06811-B000.  
 MÁLSETNINGAR Á VEGGJUM: TEIKNING ARKITEKTS.  
 KÓTAR: TEIKNING ARKITEKTS.  
 GÖT Í PLÖTUM OG VEGGJUM: TEIKNING LAGNAHÖNNUÐA.

**BROTÞOLSFLOKKUR STEYPU:**

SJÁ BL.NR.06811-B000.

**KAPLAKRIKI**

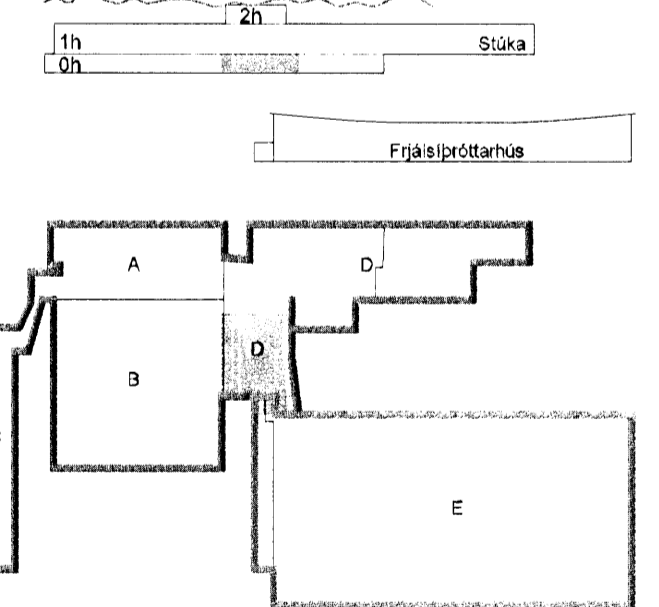

**BATTERIÐ**  
 0604  
 05.12.07

B	28.11.07	Veggir tæknijáms uppfærðir m.v. arkitekt	BIB/BG
A	23.11.07	Verkteikning	BIB/BG
Útg.	Daga	Skýring	Hannað/Yfirfarið



**VERKFRÆÐISTOFA**


BÚEJARIHRAUN 20 • 220 HAFNARFJÖRÐUR KENNIT. 710799-2899  
 vsb@vsb.is Sími 585 8600 Fax 585 8610 www.vsb.is

Árðun sérhönnuðar  
 Björn Gústafsson Kt:180550-4889

Verkefni:  
**KAPLAKRIKI  
 HAFNARFIRÐI**

Verkhúsið  
 Burðarvirki  
 Veggir og plata yfir kjallara  
 Grunnmynd

Hannað	Teiknað	Yfirfarið	Kvarði	Síða
BIB	BIB	BG	1:50	/ A1
Daga	Verkefni	Teikning	Útgáfa	
30.04.2007	06811	A B205	B	

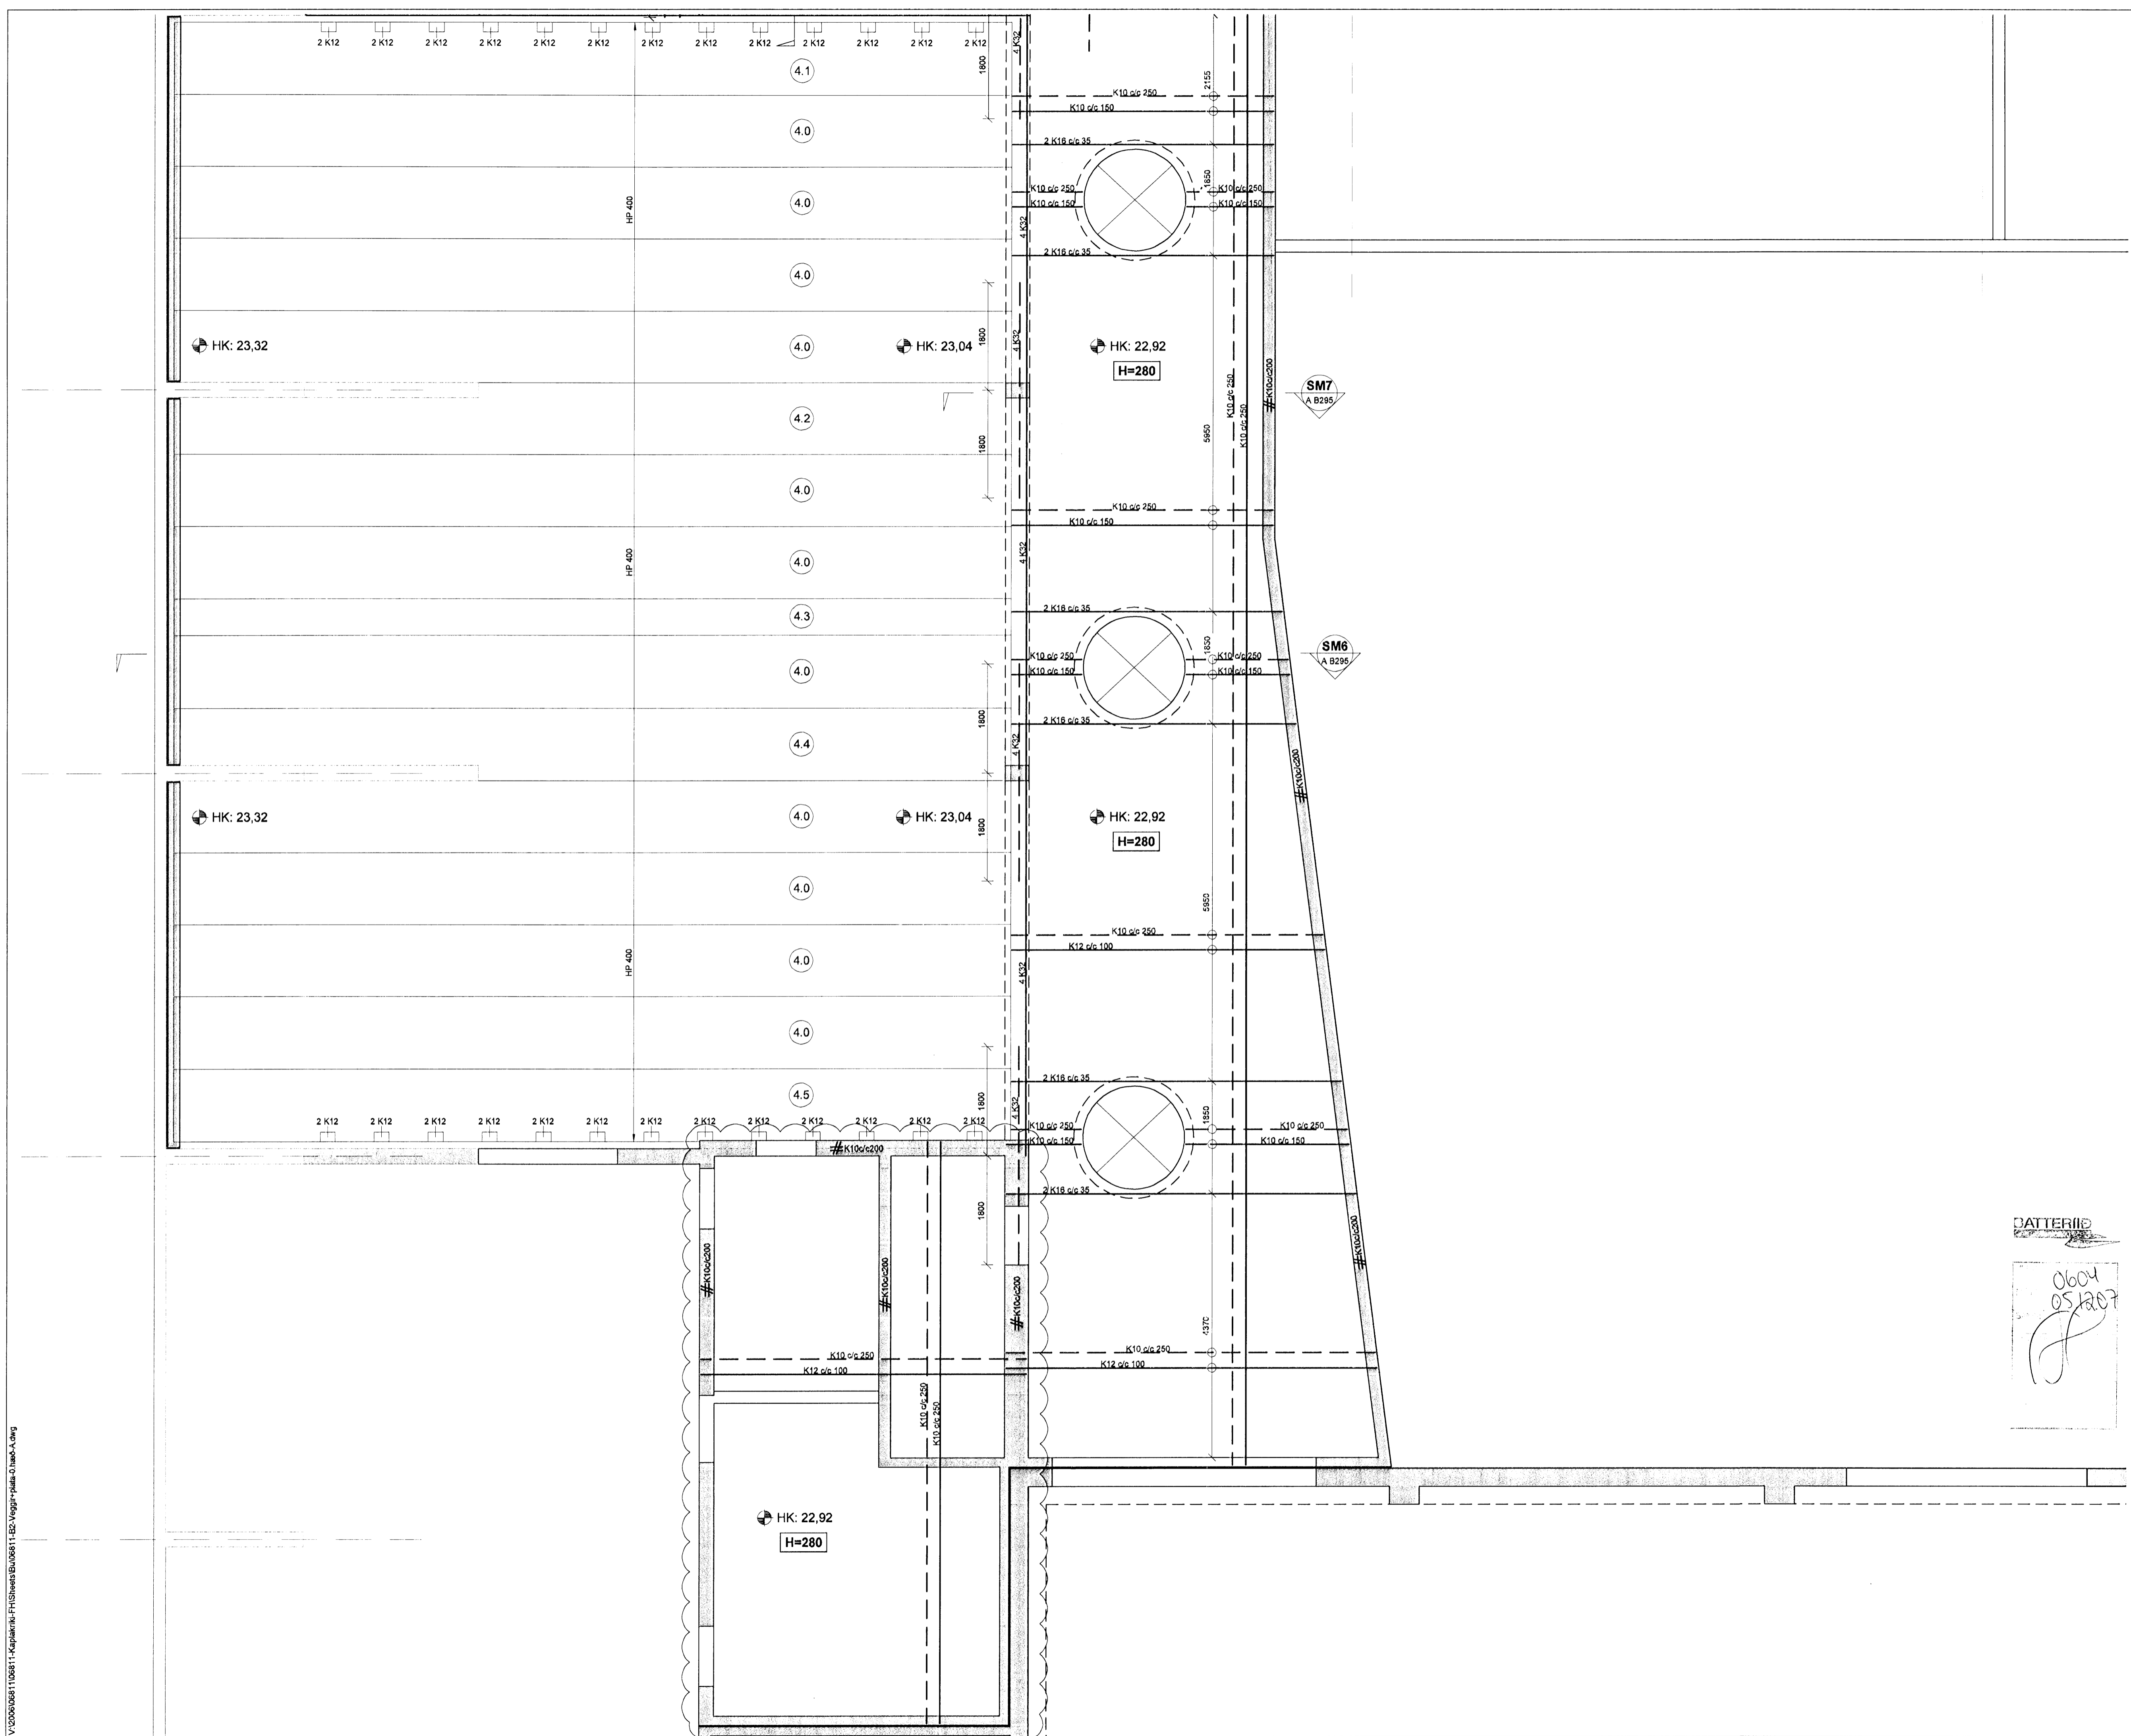

V:\000\06811\06811-KaplaKriki-FH\06811-KaplaKriki-FH\06811-1E2-Veggir-plata-07\06811-A.dwg