


**SKÝRINGAR**

SKYGGÐ SVÆÐI TÁKNA VEGGI FYRIR OFAN BOTNPLÖTU.  
ÓSKYGGÐ SVÆÐI TÁKNA OP SEM NÁ NIÐUR Á BOTNPLÖTU.

**BENDING:**

Í ALLA VEGGENDA Í 250mm - 300mm PÝKKUM VEGGJUM KOMI 2 K16 BUNDINN Í LYKKJUR.  
Í ALLA VEGGENDA Í 150mm - 200mm PÝKKUM VEGGJUM KOMI 2 K12 BUNDINN Í LYKKJUR.  
LYKKJUR SKULU VERA K10c/c200 L= Yx500.

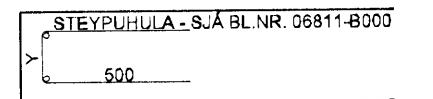

HÆÐ FRÁ NEDRI BRÚN UNDIRSTÖÐVEGGJA AÐ EFRI BRÚN PLÖTU SKAL AÐ LÁGMARKI VERA 750mm NEMA ANNAD SÉ TEKIÐ FRAM Á TEIKNINGUM.

TENGIJÁRN UPP Í KJALLARVEGGI ERU K10c/c200 Í BÆÐAR BRÚNIR OG STANDA MINNST 500mm UPP FYRIR EFRI BRÚN PLÖTU.


**TILVÍSANIR:**

ALMENNAR SKÝRINGAR: SJÁ BL.NR. 06811-B000  
MÁLSETNINGAR Á VEGGJUM: TEIKNING ARKITEKTS  
KÓTAR: TEIKNING ARKITEKTS  
GÓT Í UNDIRSTÖÐVEGGJUM: TEIKNING LAGNAHÖNNUÐA

**BROTÞOLSFLOKKUR STEYPU:**

SJÁ BL.NR. 06811-B000

**KAPLAKRIKI**

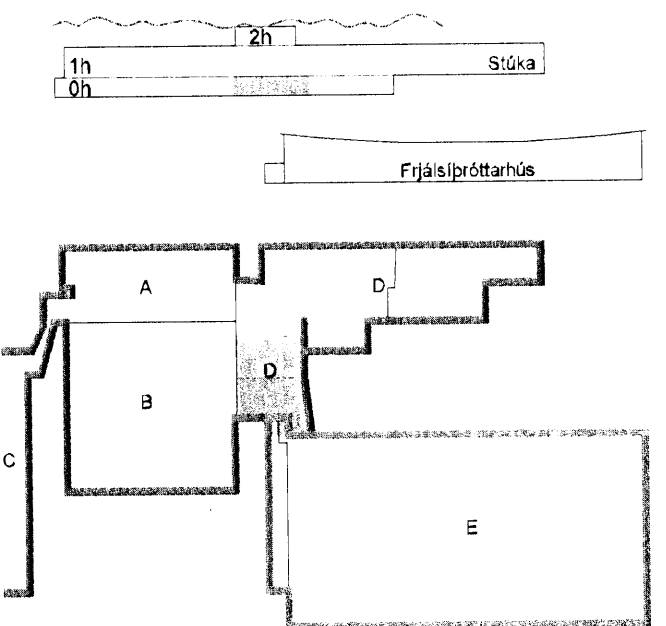



C	28.11.07	Veggir tæknisýms uppfærðir m.v. arkitekt	BIB/BG
B	23.11.07	Kóli tækisúr í gylfu	JUR/BIB/BG
A	12.11.07	Nýir dæturbrunnar í lyftugryfu og tækjarymi	BIB/BG
Útg.	Daga	Skýring	Hanna Þórfrið



**VERKFRÆÐISTOFA**

BÆJARHRAUN 20 · 220 HAFNARFJÖRÐUR KENNIT. 710796-2899  
vsb@vsb.is · Sími 585 8600 · Fax 585 8610 · www.vsb.is

Aritun sérhönnuðar Björn Guðafsson Kt:180550-4889			
Verkefni <b>KAPLAKRIKI HAFNARFIRDI</b>			
Verkefni Burðarvirki Undirstöður stúku og fjölnotasalar			
Grunnmynd			
Hannab BIB	Teiknab BIB	Yfirfarab BG	Kvadrab 1:50
Dags 30.04.2007	Verkefni 06811	Teikning A B2-5	Síða / A1 C

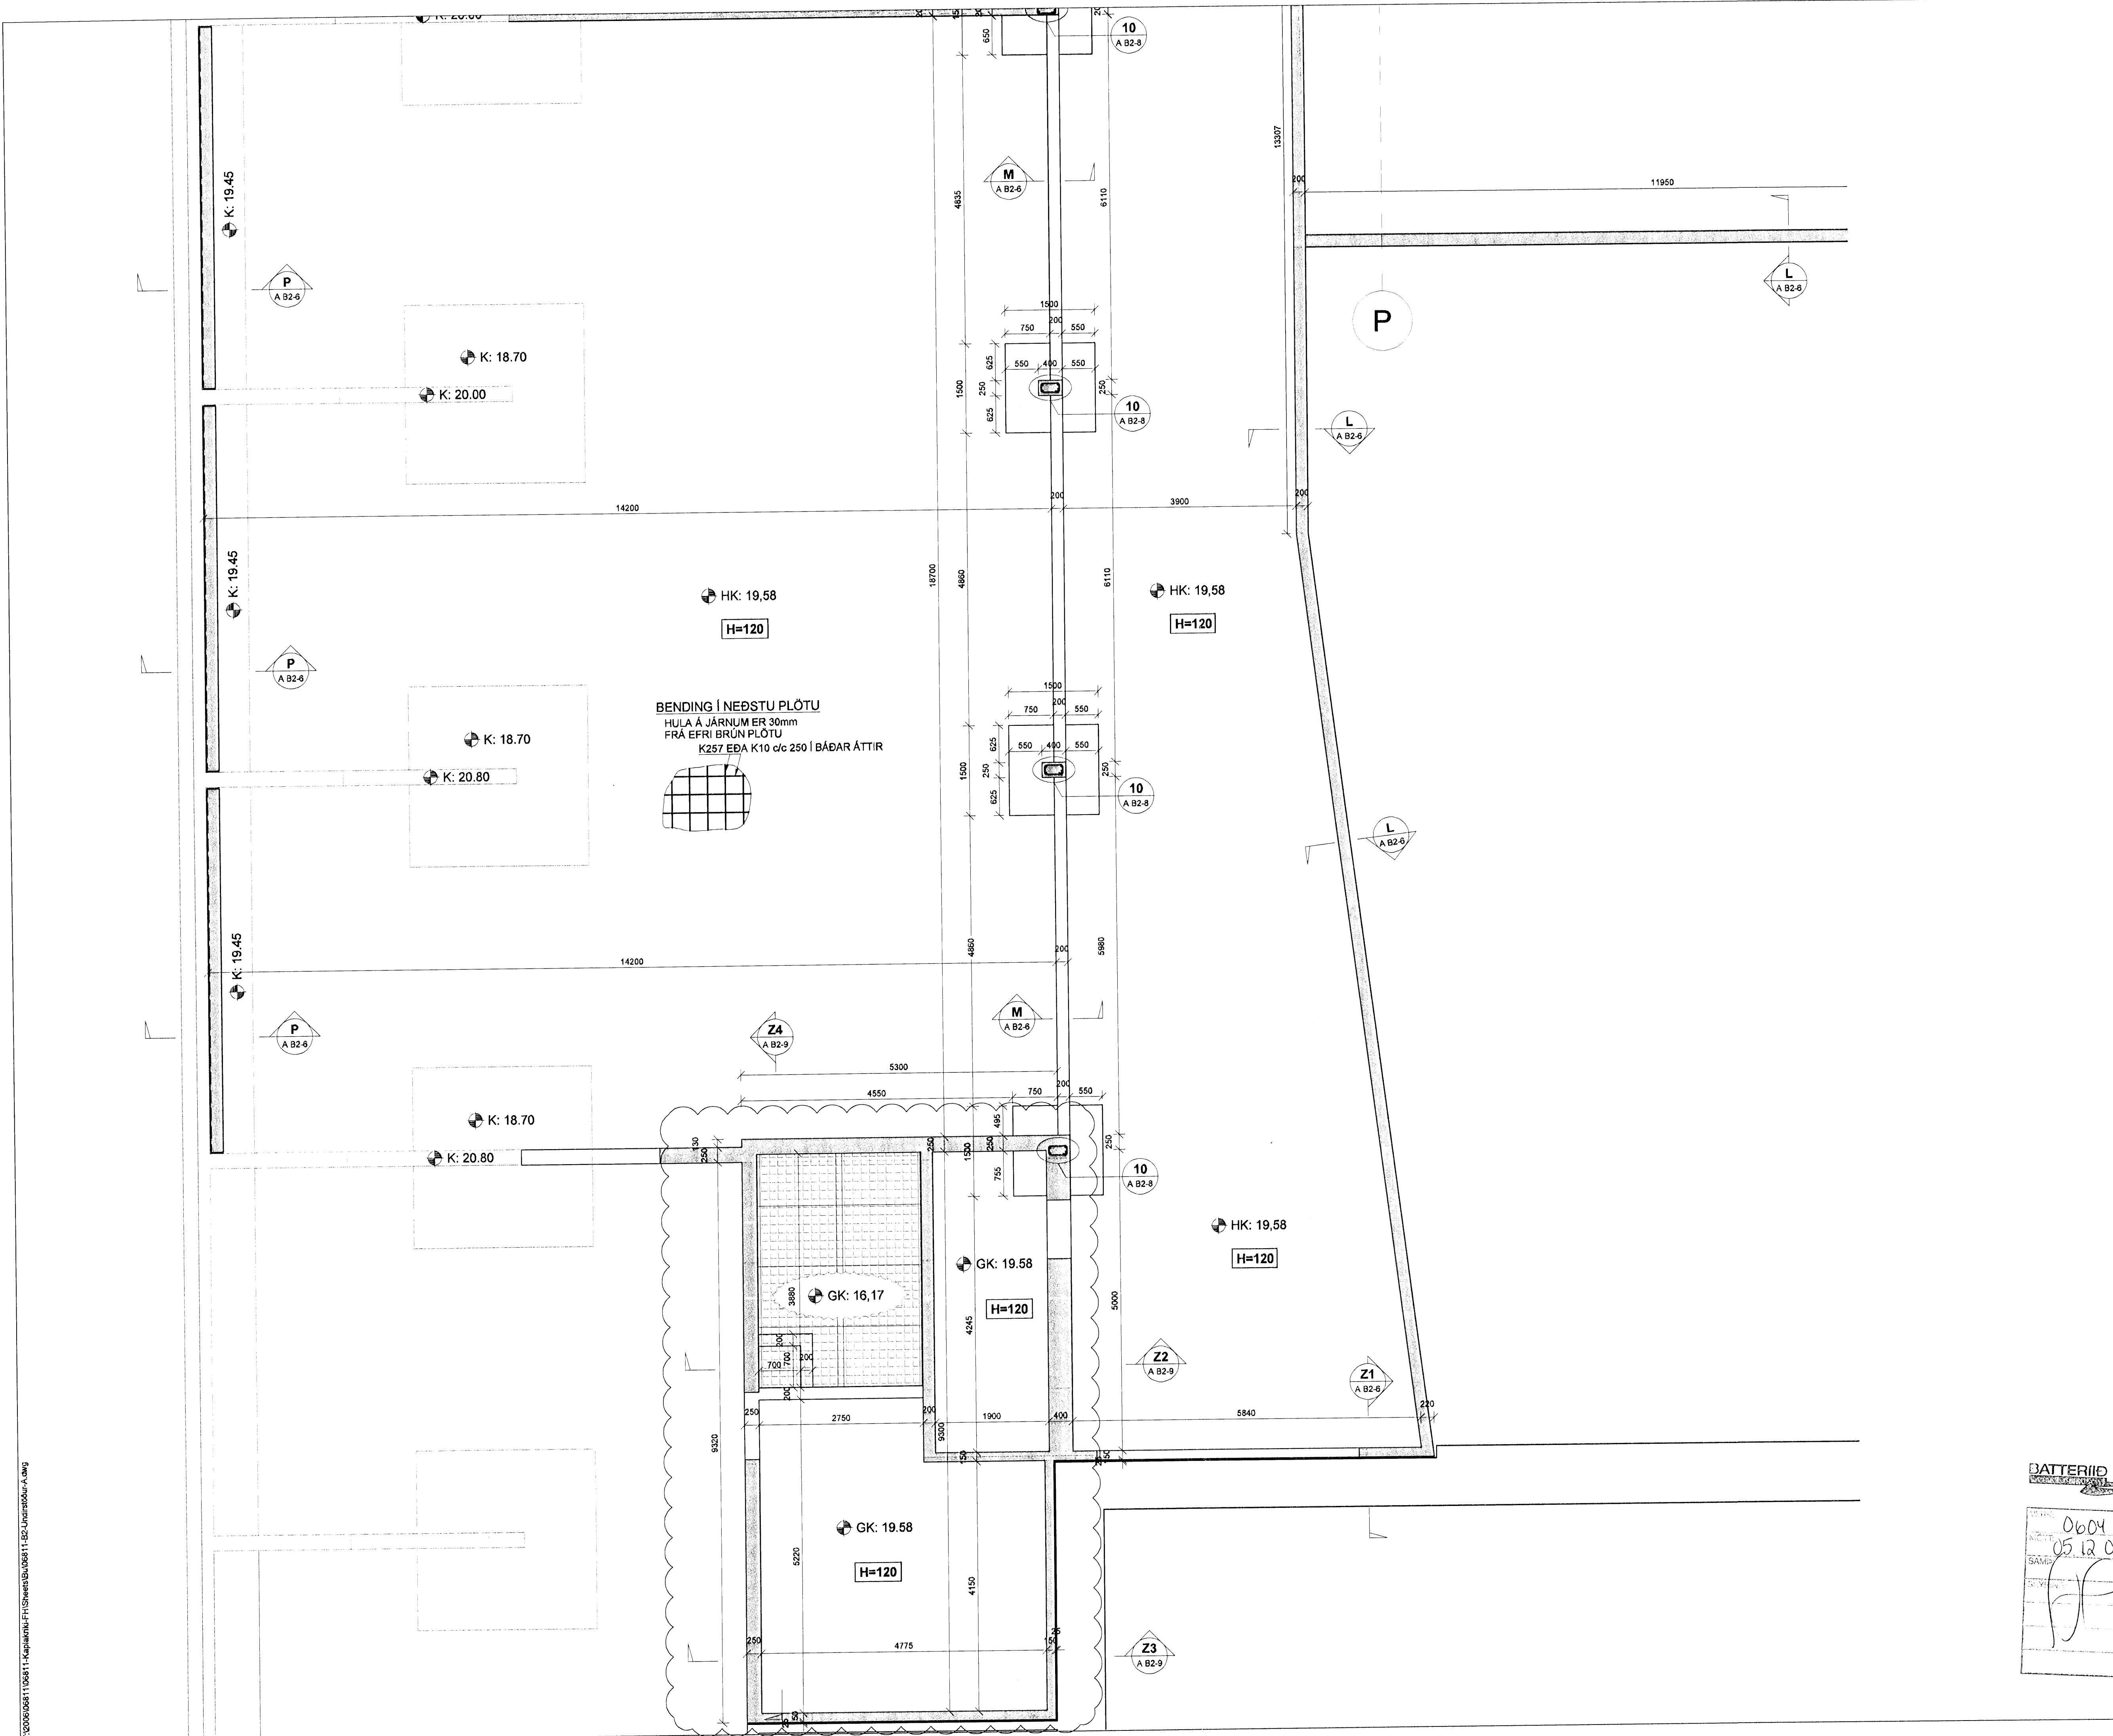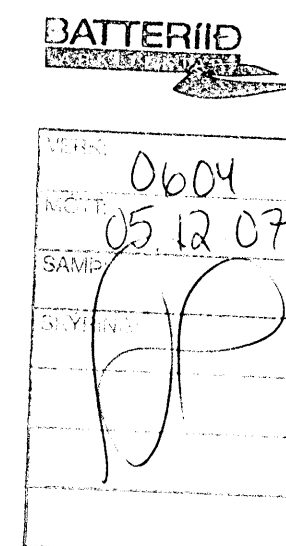

**BENDING Í NEÐSTU PLÖTU**  
HULA Á JÁRNUM ER 30mm  
FRÁ EFRI BRÚN PLÖTU  
K257 EDA K10 c/c 250 Í BÆÐAR ÁTTIR

V:\2008\06811\06811-Kaplakriki\FH\06811-B2-Undirstöður-A.dwg