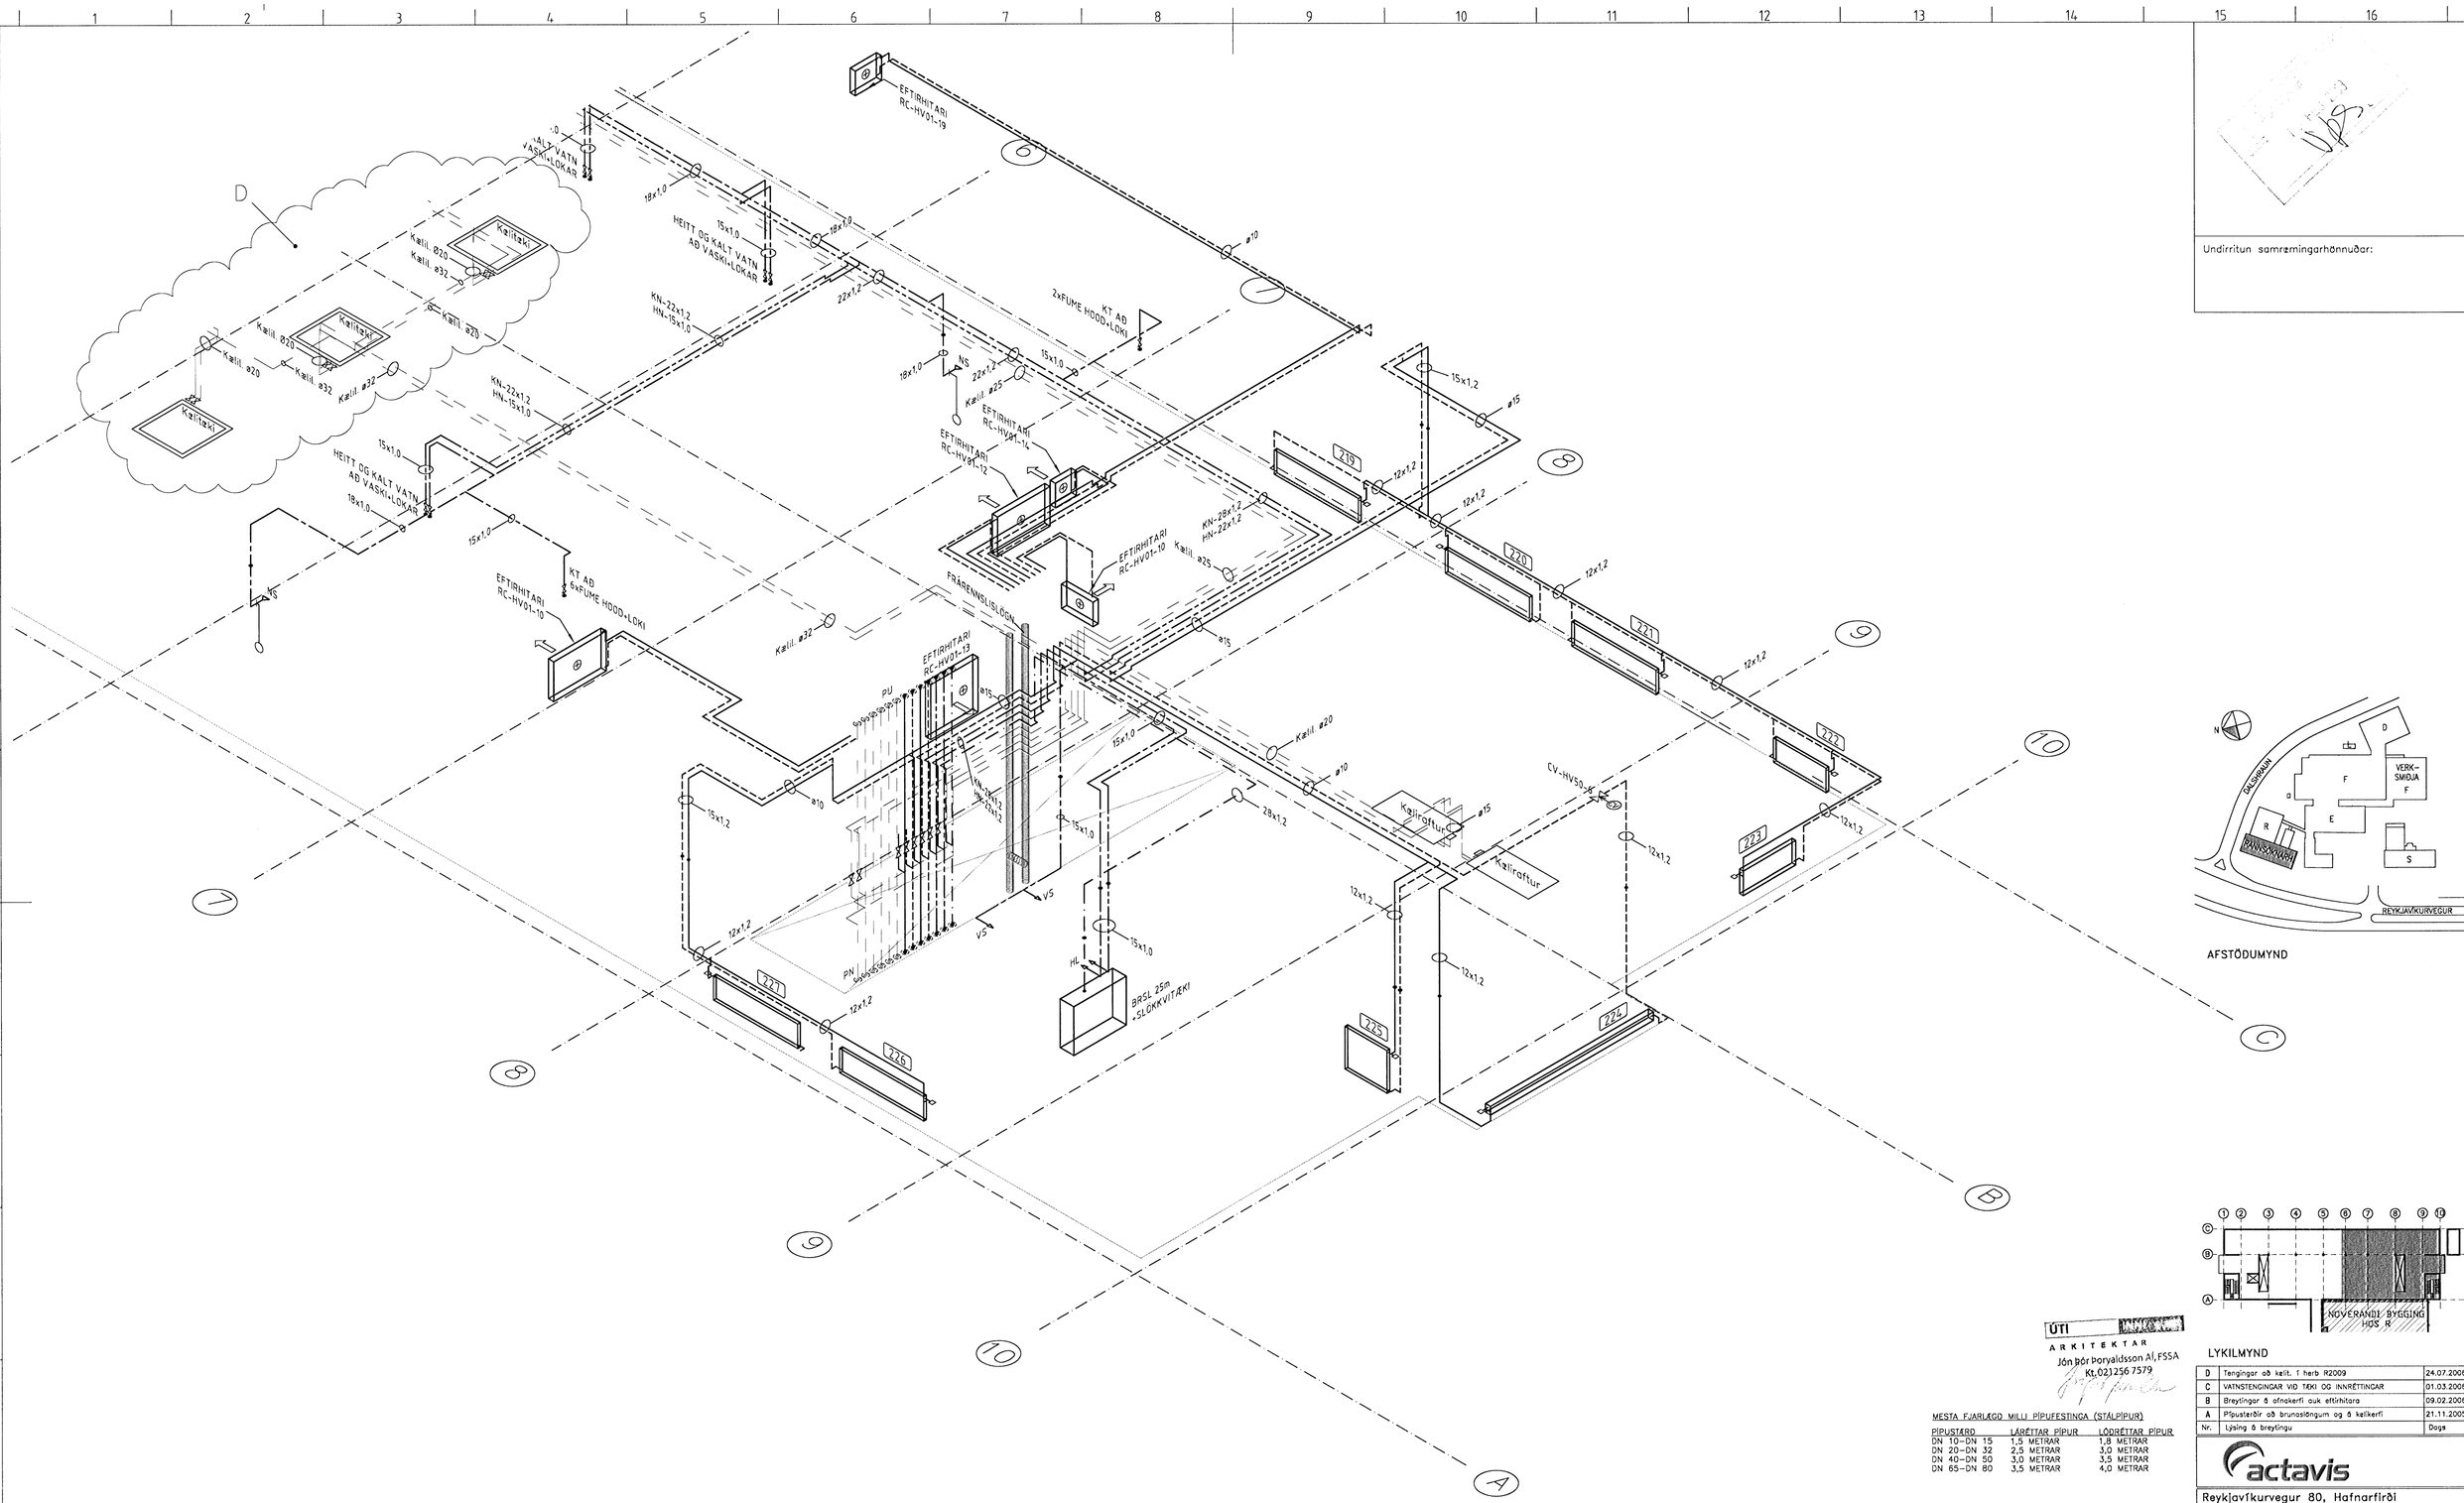

Undirritun samræmingarhönnuðar:

AFSTÖÐUMYND

LYKILMYND

UTI ARKITEKTAR
Jón Þór Þorvaldsson AÍ, FSSA
Kt. 021256 7579

MESTA FJARLÆGÐ MILLI PÍPUFESTINGA (STÁLPÍPUR)

PÍPUSTÆRÐ	LÁRÉTTAR PÍPUR	LÓÐRÉTTAR PÍPUR
DN 10–DN 15	1,5 METRAR	1,8 METRAR
DN 20–DN 32	2,5 METRAR	3,0 METRAR
DN 40–DN 50	3,0 METRAR	3,5 METRAR
DN 65–DN 80	3,5 METRAR	4,0 METRAR

Nr.	Lýsing á breytingu	Dags
D	Tengingar að kelit. t herb R2009	24.07.2006
C	VATNSTENGINGAR VID TÆKI OG INNRÉTTINGAR	01.03.2006
B	Breytingar á afnakerfi auk eftirhitara	09.02.2006
A	Pípustærðir að brunaslöngum og á kælkerfi	21.11.2005

actavis

Reykjavíkurvegur 80, Hafnarfirði
R-Rannsóknarhús – Nýbygging
Pípukerfi
Rúmmynd – 2.Hæð – Hluti II

RAUNTEIKNING

18.09.2007 FSK

Dags. Samþ.

0 1 2 3 Mkv. 1:50

Teikning nr.: IS1R-M40/41/50-02-216D

Dags: 28.09.2005 | Kvarði: 1:50 @ A1 | Verk nr.: 375

Skjalaheiti: 375-Pípukerfi.dwg

LAGNATÆKNI
Hönnunar- og ráðgjafarstofa /FRV
Hamraborg 12, 200 Kópavogur, Ísland
sími+354-564 5252 fax+354-564 5251
lt@lagnatak.is http://www.lagnatak.is

Hannað: FSK/HBG

Teiknað: HBG

Yfirfarið: x/x

Samþ.: Friðrik S. Friðriksson

Kennitala: 300346-3409