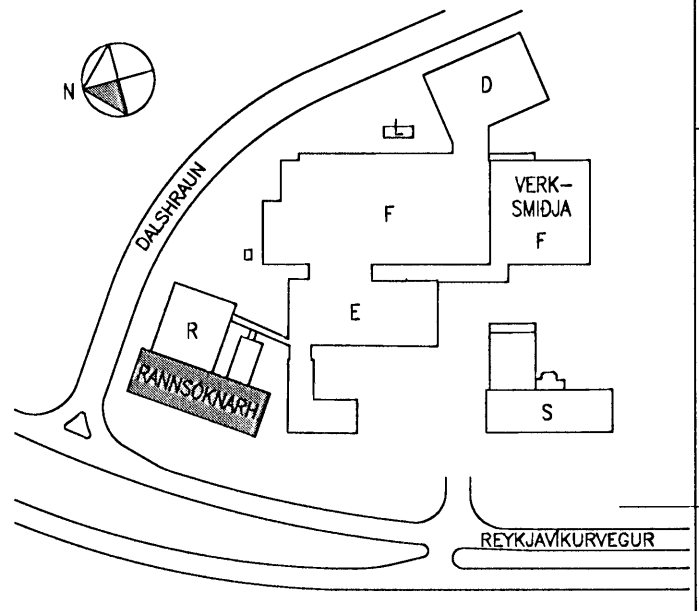
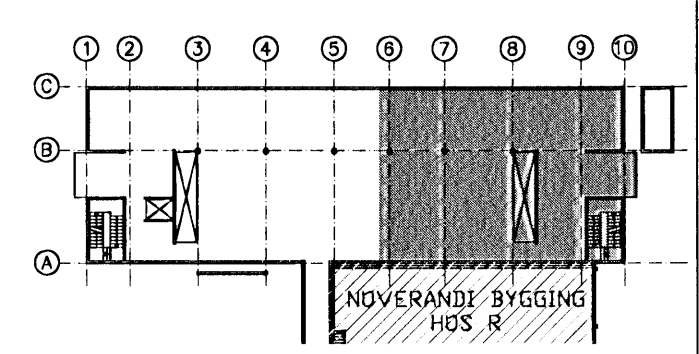

 Undirritun samráðingarráðgjafar:



AFSTÖÐUMYND




LYKILMYND

ÚTI
 ARKITEKTAR
 Jón Þór Þorvaldsson AÍ, FSSA
 Kt. 021 256 7579

MESTA FJÁRLÖGD MILLI PIPUFESTINGA (STÁLPIPUR)

PIPUSTÆRD	LÁRÉTTAR PIPIUR	LÖDRÉTTAR PIPIUR
DN 10-DN 15	1,5 METRAR	1,8 METRAR
DN 20-DN 32	2,5 METRAR	3,0 METRAR
DN 40-DN 50	3,0 METRAR	3,5 METRAR
DN 65-DN 80	3,5 METRAR	4,0 METRAR

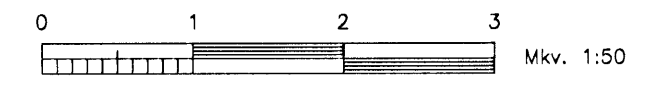RAUNTEIKNING
 18.09.2007 FSK
 Dags. Samb.



A	Pípustærðir að brunasöngu og 6 kelkerfi	21.11.2005
Nr.	Lýsing & breytingu	Daga
 Reykjavíkurvegur 80, Hafnarfirði R-Rannsóknarhús - Nýbygging Pípukerfi Rámmynd - 3.Hæð - Hluti II		
Teikning nr.	IS1R-M40/41/50-03-218A	Verk nr.:
Daga:	28.09.2005	Kvarn: 1:50
Sjálshætti:	375--Pípukerfi.dwg	Blátt: 375
 Hönnunar- og ráðgjafarstofa /FRV Hamraborg 12, 200 Kópavogur, Ísland Sími +354-584 5252 fax +354-584 5251 H@agnatoki.is http://www.agnatoki.is		Hönnuð: FSK/HBG Teiknuð: HBG Yfirforð: x/x
Samb.:		 Kennitala: 300346-3409