



Undirritun samráðingarráðgjafar:

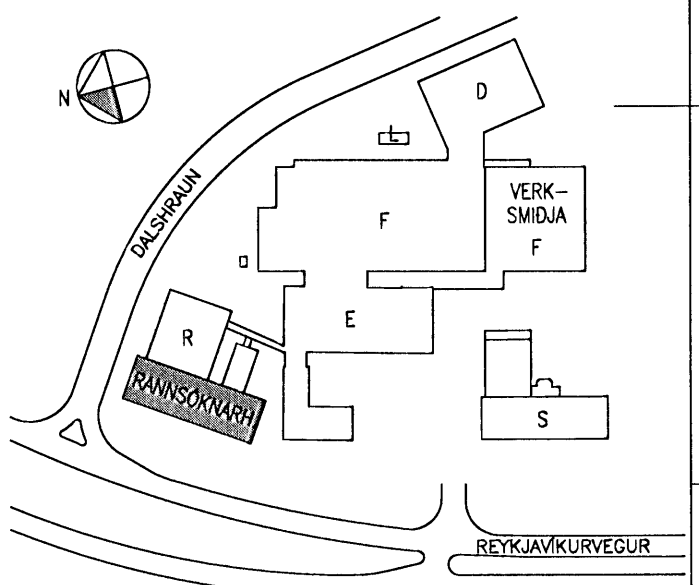

AFSTÖÐUMYND

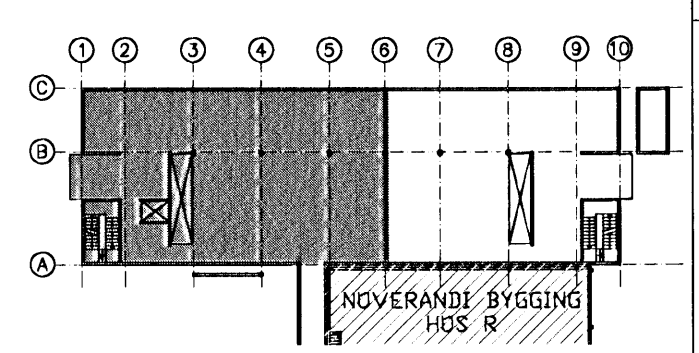

LYKILMYND


**ÚTI**  
 ARKITEKTAR  
 Jón Þór Þorvaldsson AJ, FSSA  
 Kt. 0212567379

MESTA FJARLÖGÐ MILLI PÍPUFESTINGA (STÁLPIPUR)

PÍPUSTÆÐ	LÁRÉTTAR PÍPUR	LÖÐRÉTTAR PÍPUR
DN 10-DN 15	1,5 METRAR	1,8 METRAR
DN 20-DN 32	2,5 METRAR	3,0 METRAR
DN 40-DN 50	3,0 METRAR	3,5 METRAR
DN 65-DN 80	3,5 METRAR	4,0 METRAR

**RAUNTEIKNING**

18.09.2007 Dags. FSK Samb.

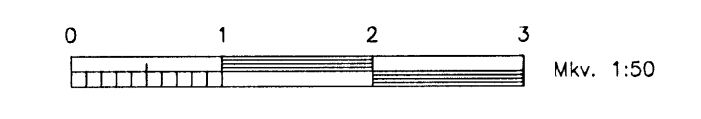

A	Pípustærir að brunasöngu	21.11.2005
Nr.	Lýsing & breytingu	Daga

**actavis**

Reykjavíkurvegur 80, Hafnarfirði  
 R-Rannsóknarhús - Nýbygging  
 Pípukerfi  
 Ráðmynd - 4.Hæð - Hluti I

Tekning nr. IS1R-M40/41/50-04-219A

Daga: 28.09.2005	Kvarði: 1:50	Blátt: A1	Verk nr.: 375
Skjalnúmer: 375-Pípukerfi.dwg			Hannað: FSK/HBG

**LAGNATÆKNI**

Hámmarar- og iðgjafarstofa /FRV  
 Hámmaraborg 12, 200 Kópavogur, Ísland  
 Sími: 354-564 5252 Fax: 354-564 5251  
 It@lagnotak.is http://www.lagnotak.is

Teknað: HBG  
 Yfirfarir: x/x

Samb.: *Fífla S. Trindsson*  
 Kennitala: 300346-3409