



Undirritun samráðingarráðgjafar:

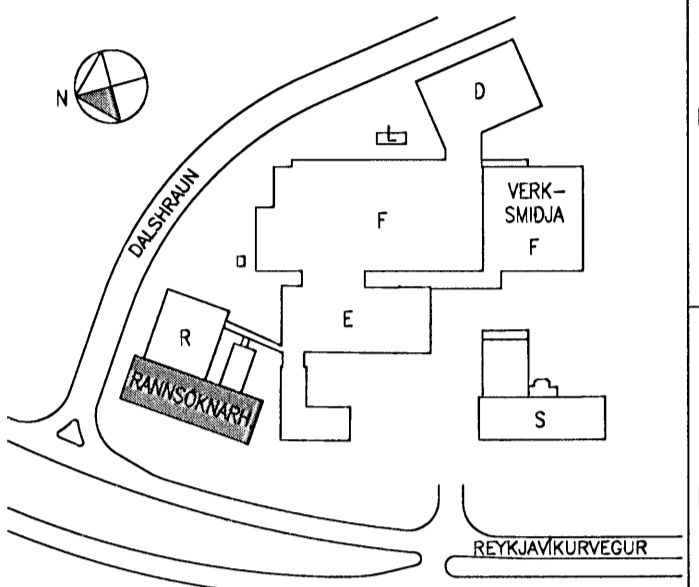

AFSTÖÐUMYND

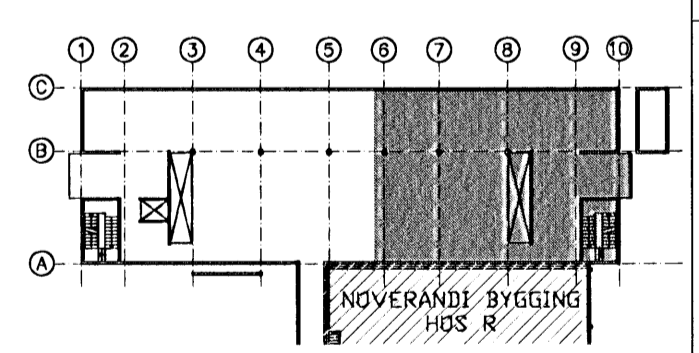

LYKILMYND


ÚTI
ARKITEKTAR
 Jón Þór Þorvaldsson Aí, FSSA
 Kt. 0212567579

| PIPUSTARÐ | LÆRÉTTAR PÍPUR | LÖÐRÉTTAR PÍPUR |
|-------------|----------------|-----------------|
| DN 10-DN 15 | 1,5 METRAR | 1,8 METRAR |
| DN 20-DN 32 | 2,5 METRAR | 3,0 METRAR |
| DN 40-DN 50 | 3,0 METRAR | 3,5 METRAR |
| DN 65-DN 80 | 3,5 METRAR | 4,0 METRAR |

RAUNTEIKNING

18.09.2007 Fsk

Dags. Samb.

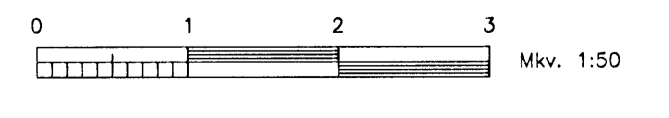

| | | |
|-----|--|------------|
| B | Breyting á uppröðun keiltekja í opnu gylmi | 28.03.2006 |
| A | Pípustærð að brunastöngu, eimsvola og keil | 21.11.2005 |
| Nr. | Lýsing & breytingu | Daga |

actavis
 Reykjavíkurvegur 80, Hafnarfirði
 R-Rannsóknarhús - Nýbygging
 Pípukerfi
 Rámmynd - 4.Hæð - Hluti II

| | |
|-------------|------------------------|
| Tekning nr. | IS1R-M40/41/50-04-220B |
| Daga: | 28.09.2005 |
| Skjalnúmer: | 375 - Pípukerfi.dwg |
| Kvarði: | 1:50 |
| Blátt: | A1 |
| Verk nr.: | 375 |
| Hannað: | FSK/HBC |
| Teknað: | HBC |
| Yfirfarð: | x/x |

LAGNATÆKNI
 Hönnunar- og ráðgjafarstofa / FRV
 Hamneburg 12, 200 Kópavogur, Ísland
 Sími: 354-564 5252 Fax: 354-564 5251
 l@lagnotak.is http://www.lagnotak.is

Samb.: *Jóhanna S. Jónsdóttir*

Kennitala: 300346-3409