


B
201 302
203
204
206
208
209

Snið
Mkv. 1:50

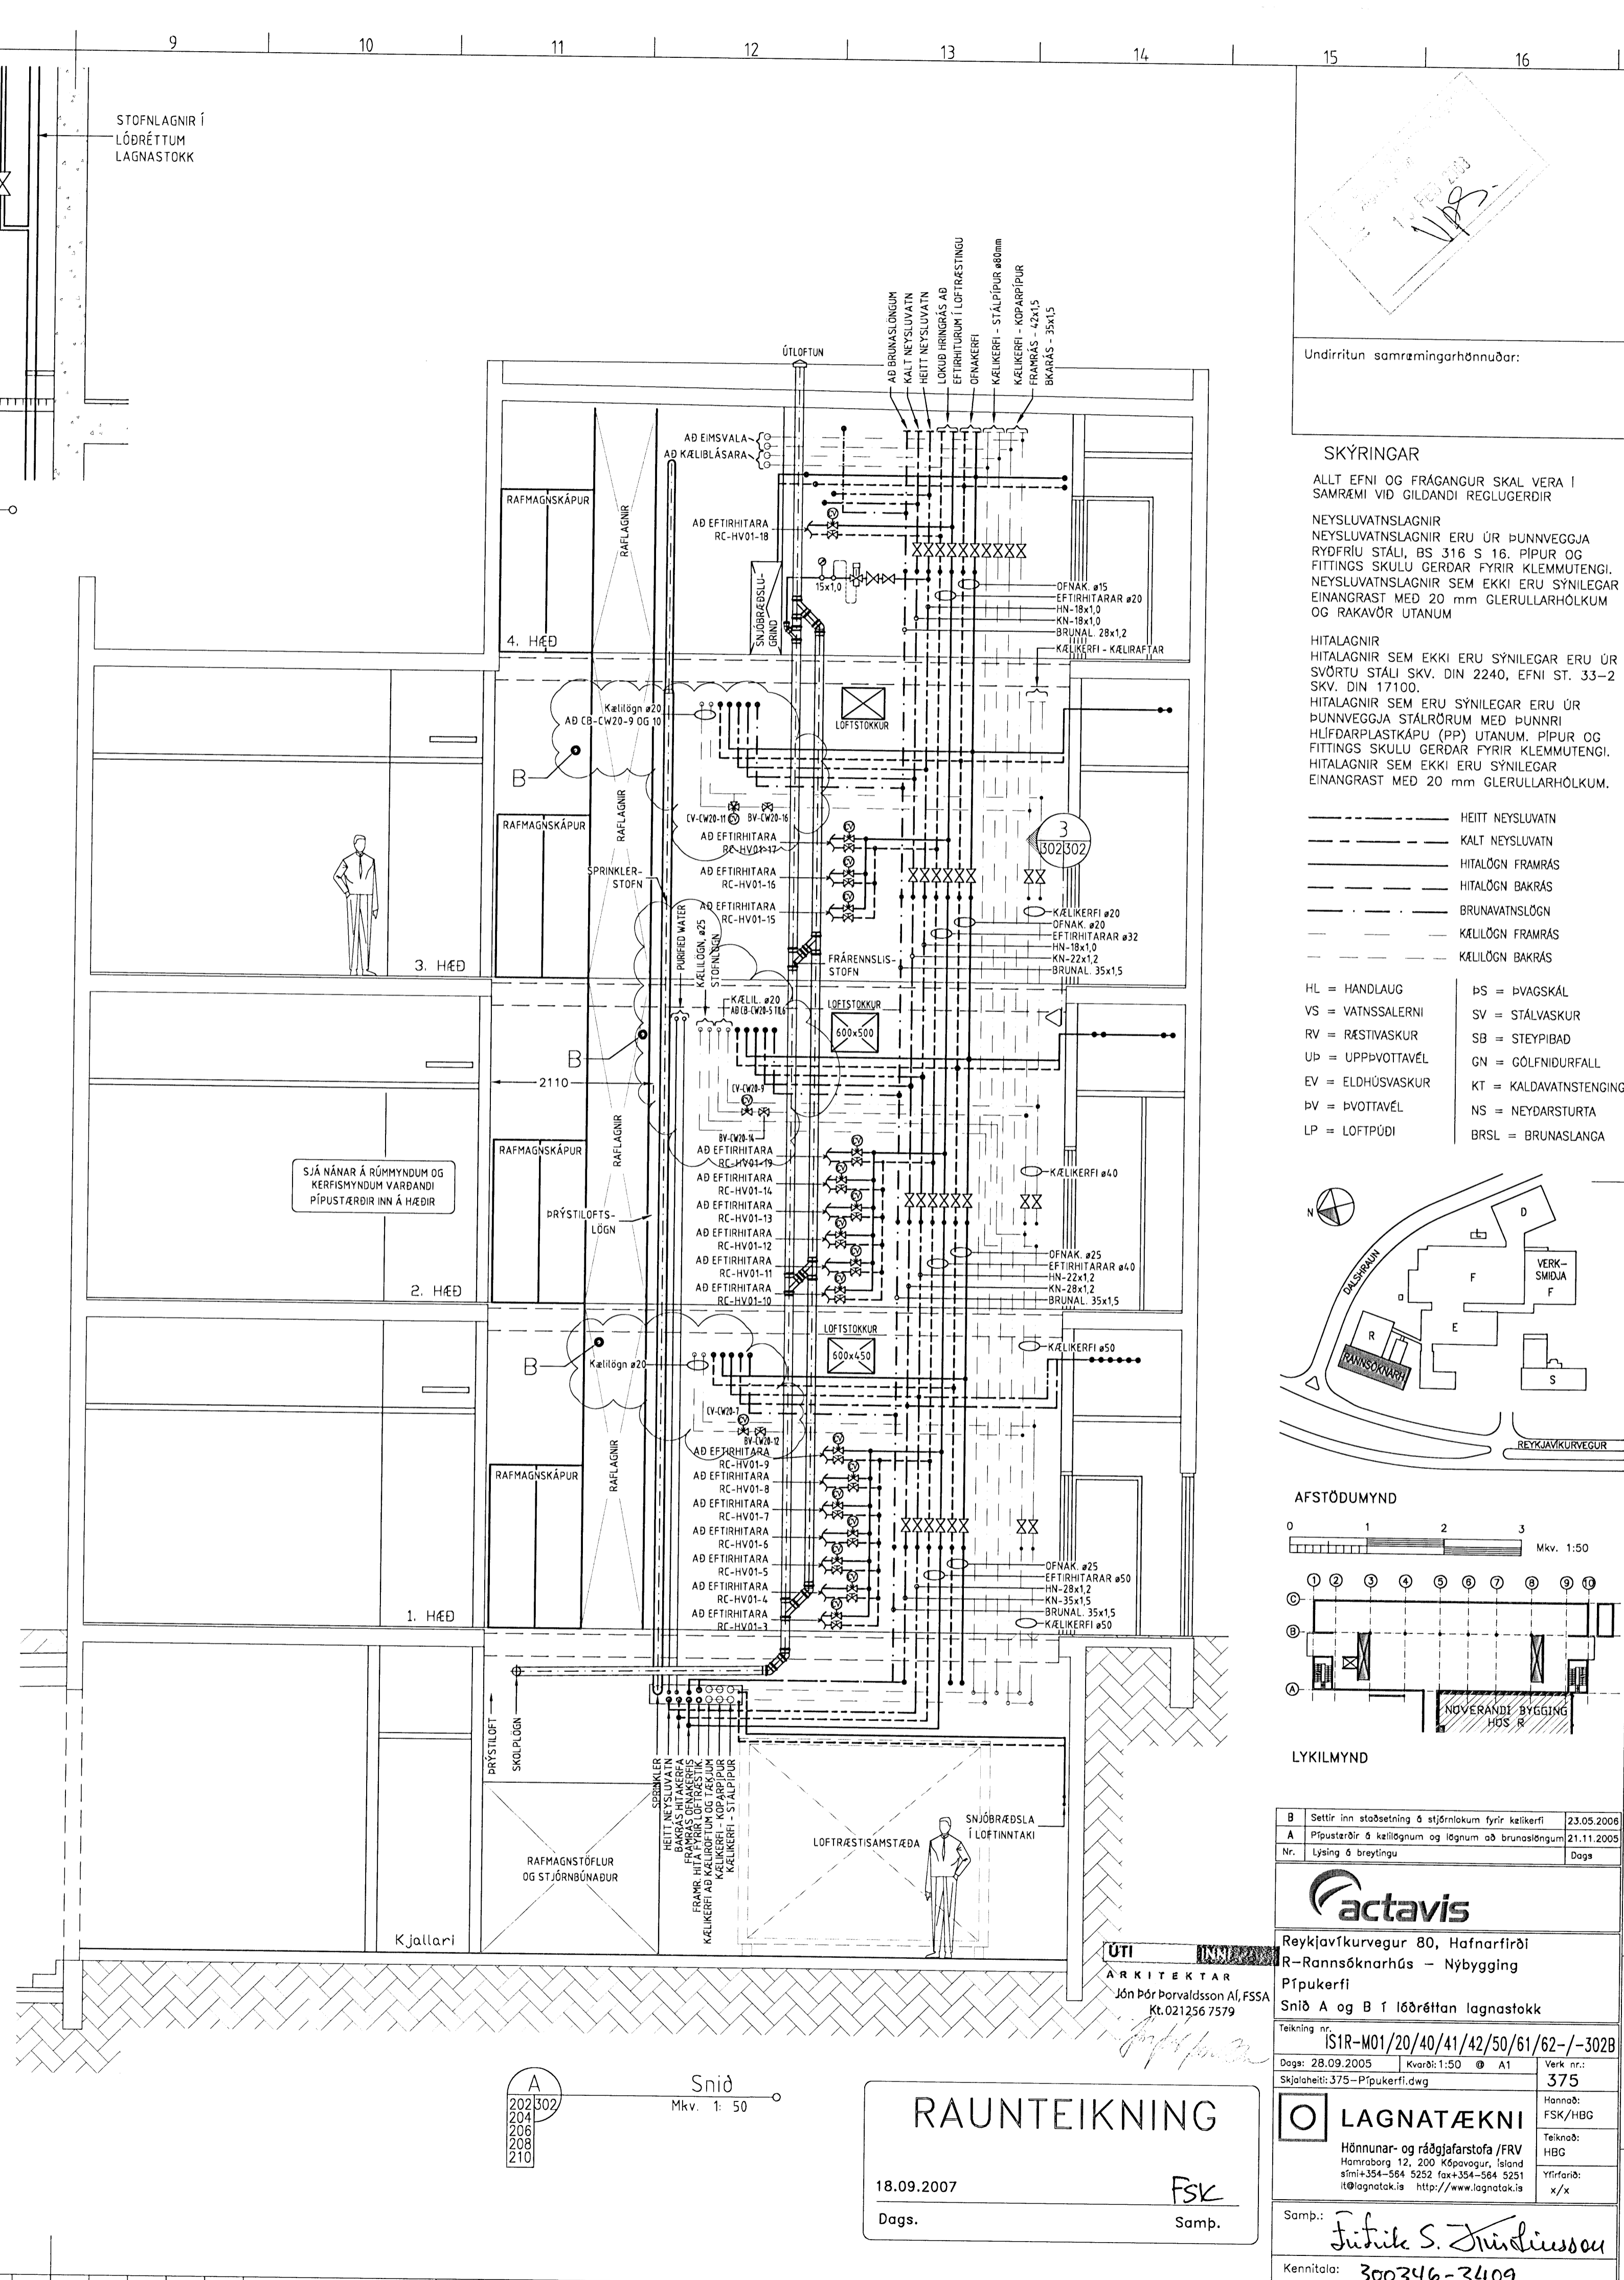

A
202 302
204
206
208
210

Snið
Mkv. 1:50

RAUNTEIKNING

18.09.2007
Dags.

FSK
Samp.

Undirritun samræmingarhönnuðar:

[Signature]



SKÝRINGAR

ALLT EFNI OG GILGANGUR SKAL VERA Í SAMRÆMI VÍÐ GILDANDI REGLUGERÐIR

NEYSLUVATNSLAGNIR
NEYSLUVATNSLAGNIR ERU ÚR ÞUNNVEGGJA RYDFRÍU STÁLI, BS 316 S 16, PÍPUV OG FITTINGS SKULU GERÐAR FYRIR KLEMMUTENGI. NEYSLUVATNSLAGNIR SEM EKKI ERU SÝNILEGAR EINANGRÁST MED 20 mm GLERULLARHÖLKUM OG RAKAVÖR UTANUM

HITALAGNIR
HITALAGNIR SEM EKKI ERU SÝNILEGAR ERU ÚR SVÖRTU STÁLI SKV. DIN 2240, EFNI ST. 33-2 SKV. DIN 17100. HITALAGNIR SEM ERU SÝNILEGAR ERU ÚR ÞUNNVEGGJA STÁLDRÖM MED ÞUNNRI HJÚPDRAPLÁSTKÁPU (PP) UTANUM, PÍPUV OG FITTINGS SKULU GERÐAR FYRIR KLEMMUTENGI. HITALAGNIR SEM EKKI ERU SÝNILEGAR EINANGRÁST MED 20 mm GLERULLARHÖLKUM.

- HEITT NEYSLUVATN
 - KALT NEYSLUVATN
 - HITALÖGN FRAMRÁS
 - HITALÖGN BAKRÁS
 - BRUNAVATNSLÖGN
 - KÆLLÖGN FRAMRÁS
 - KÆLLÖGN BAKRÁS
- HL = HANDLAUG
 - VS = VATNSSALERNI
 - RV = RÆSTIVASKUR
 - UP = UPPÞVOTTAVÉL
 - EV = ELDHÚSVASKUR
 - ÞV = ÞVOTTAVÉL
 - LP = LOFTÞÓÐI
 - PS = ÞVAGSKÁL
 - SV = STÁLVAASKUR
 - SB = STEYPIBAD
 - GN = GÖLFNIDURFALL
 - KT = KALDAVATNSTENINGU
 - NS = NEYDARSTURTA
 - BRSL = BRUNASLANGA

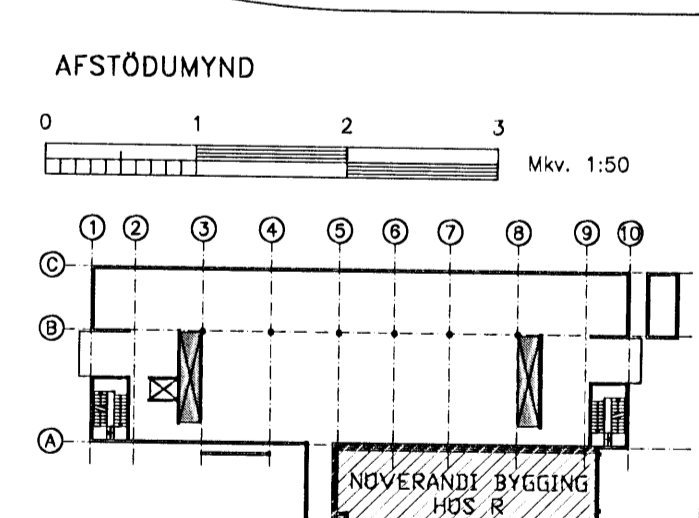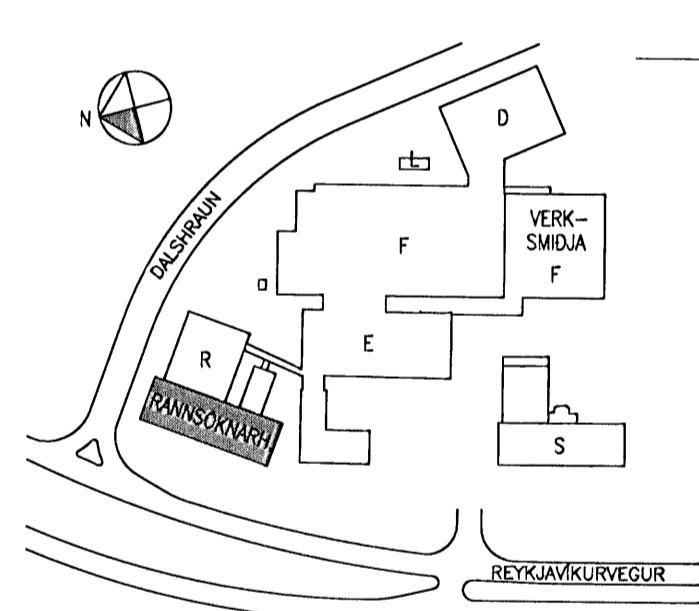

actavis
Reykjavíkureygarvegur 80, Hafnarfirði
R-Rannsóknarhús - Nýbygging

ÚTI
ARKITEKTAR
Jón Þór Þorvaldsson AÍ, FSSA
Rt.021256 7579

ISIR-M01/20/40/41/42/50/61/62/-302B

Dags: 28.09.2005 Kvarði: 1:50 A1
Skjalnúmer: 375-Pípukerfi.dwg

Verk nr.: 375
Hannað: FSK/HBG
Teiknað: HBG
Yfirritað: x/x

Samp.: *Jóhanna S. Jónsdóttir*

Kennitala: 300346-3409