


C Snid
Mkv. 1: 25

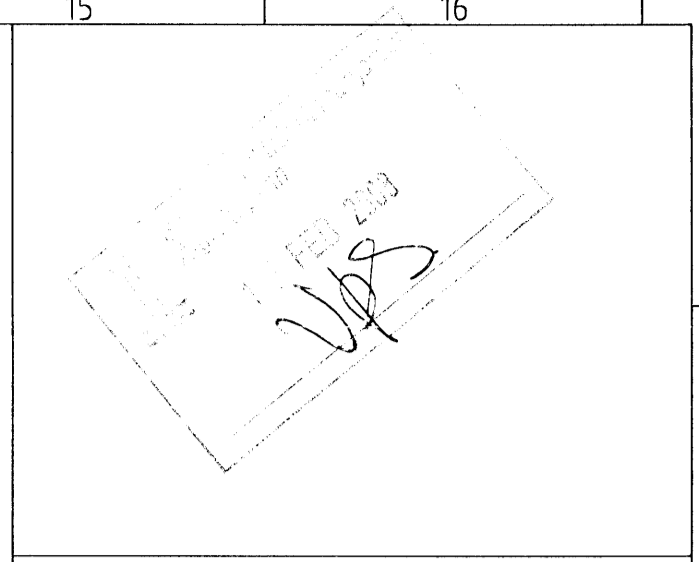

Undirritun samræmingarhönduðar:

SKÝRINGAR

ALLT EFIN OG FRÁGANGUR SKAL VERA Í SAMRÁMI VÍÐ GILDANDI REGLUGERÐIR


NEYSLUVATNSLAGNIR
NEYSLUVATNSLAGNIR ERU ÚR ÞUNNVEGGJA RYÐFRÍU STÁLI BS 316 S 16. PÍPUR OG FITTINGS SKULU GERÐAR FYRIR KLEMMUTENGI. NEYSLUVATNSLAGNIR SEM EKKI ERU SÝNILEGAR EINANGRÁST MED 20 mm GLERULLARHÖLKUM OG RAKAVÖR UTANUM

HITALAGNIR
HITALAGNIR SEM EKKI ERU SÝNILEGAR ERU ÚR SVÖRTU STÁLI SKV. DIN 2240, EFIN ST. 33-2 SKV. DIN 17100.


HITALAGNIR SEM ERU SÝNILEGAR ERU ÚR ÞUNNVEGGJA STÁLROÐUM MED ÞUNNRI HLIÐARPLASTKAPU (PP) UTANUM. PÍPUR OG FITTINGS SKULU GERÐAR FYRIR KLEMMUTENGI. HITALAGNIR SEM EKKI ERU SÝNILEGAR EINANGRÁST MED 20 mm GLERULLARHÖLKUM.

- HEIT NEYSLUVATN
- KALT NEYSLUVATN
- HITALÖGN FRAMRÁS
- HITALÖGN BAKRÁS
- BRUNAVATNSLÖGN
- KÆLILÖGN FRAMRÁS
- KÆLILÖGN BAKRÁS


- HL = HANDLAUG
- VS = VATNSSALERNI
- RV = RÆSTIVASKUR
- UP = UPPÞVOTTAVÉL
- EV = ELDHÚSVASKUR
- BV = ÞVOTTAVÉL
- LP = LOFTPÚÐI
- PS = ÞVAGSKÁL
- SV = STÁLVAASKUR
- SB = STEYPIBAD
- GN = GÖLFNIDURFALL
- KT = KALDAVATNSTENGING
- BRSL = BRUNASLANGA

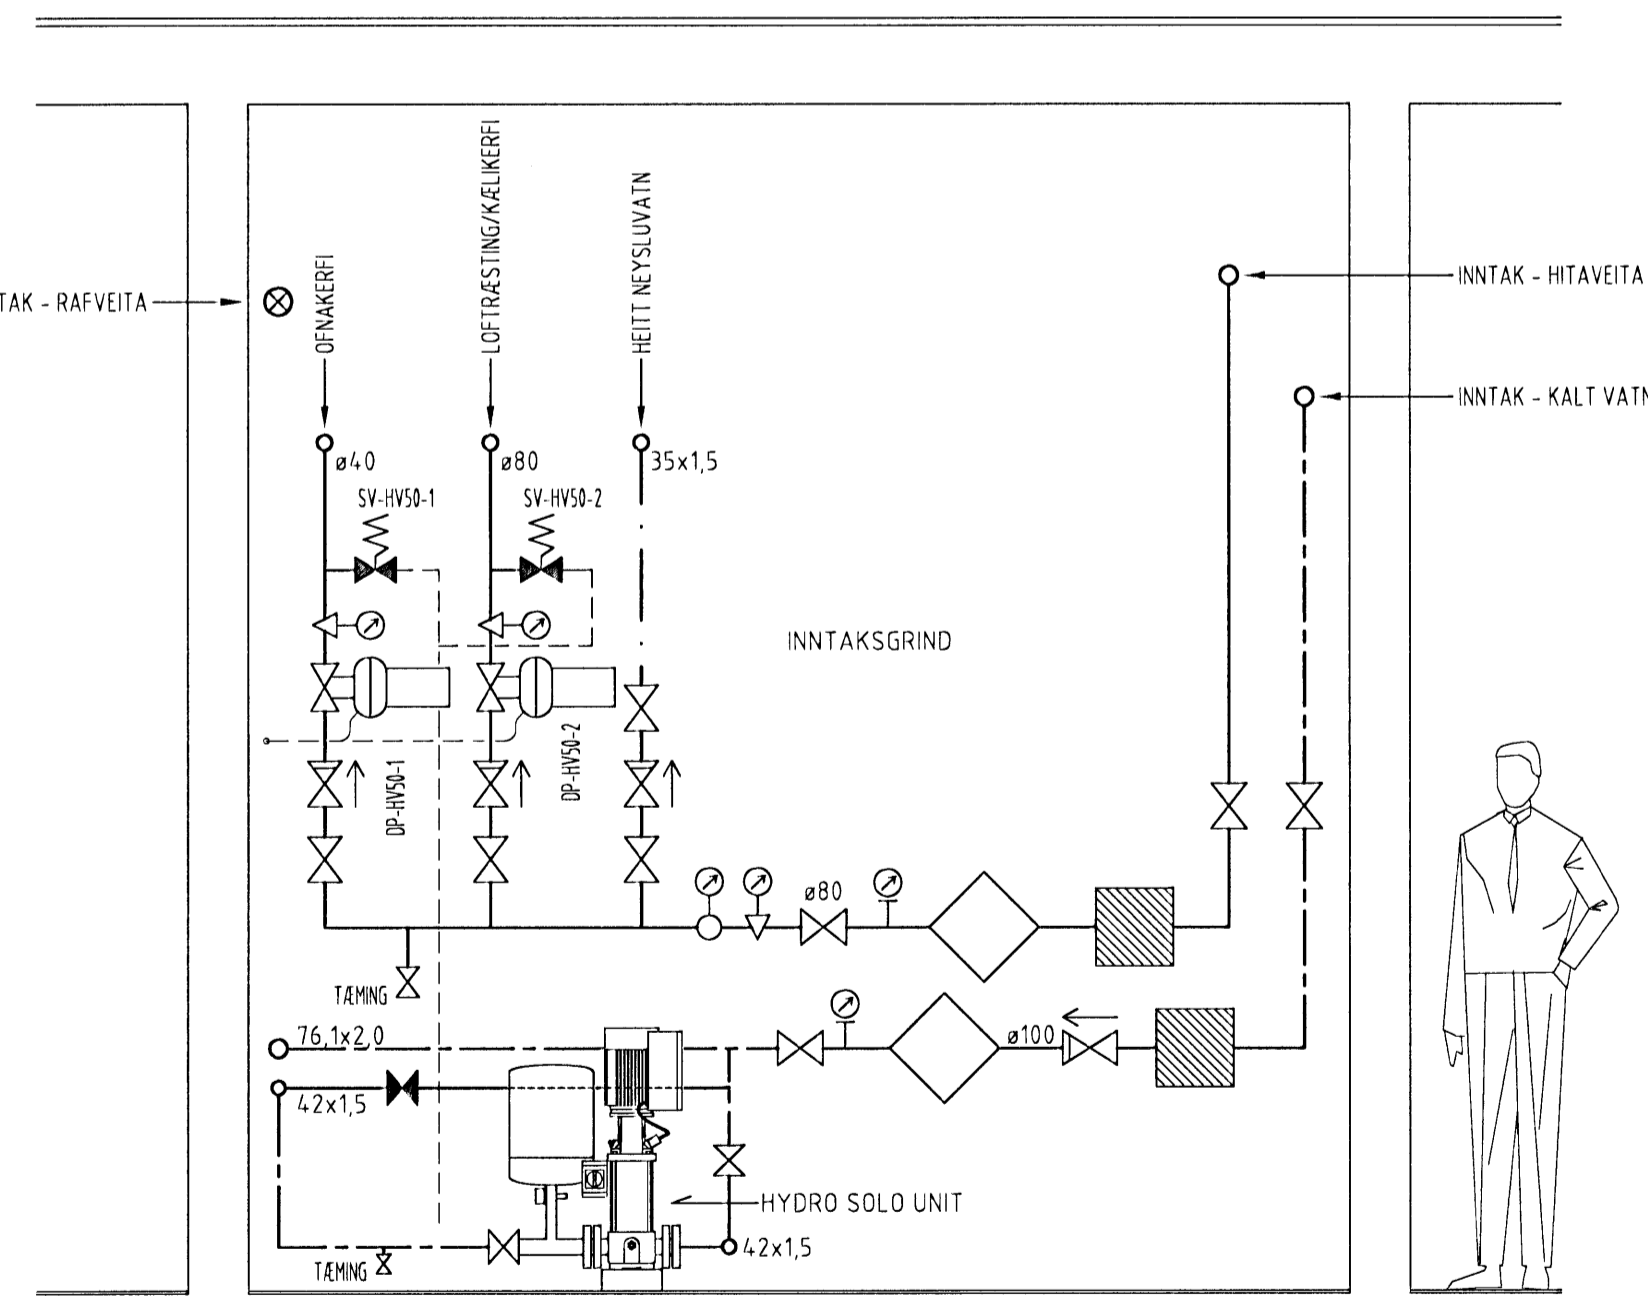


D Snid
Mkv. 1: 25

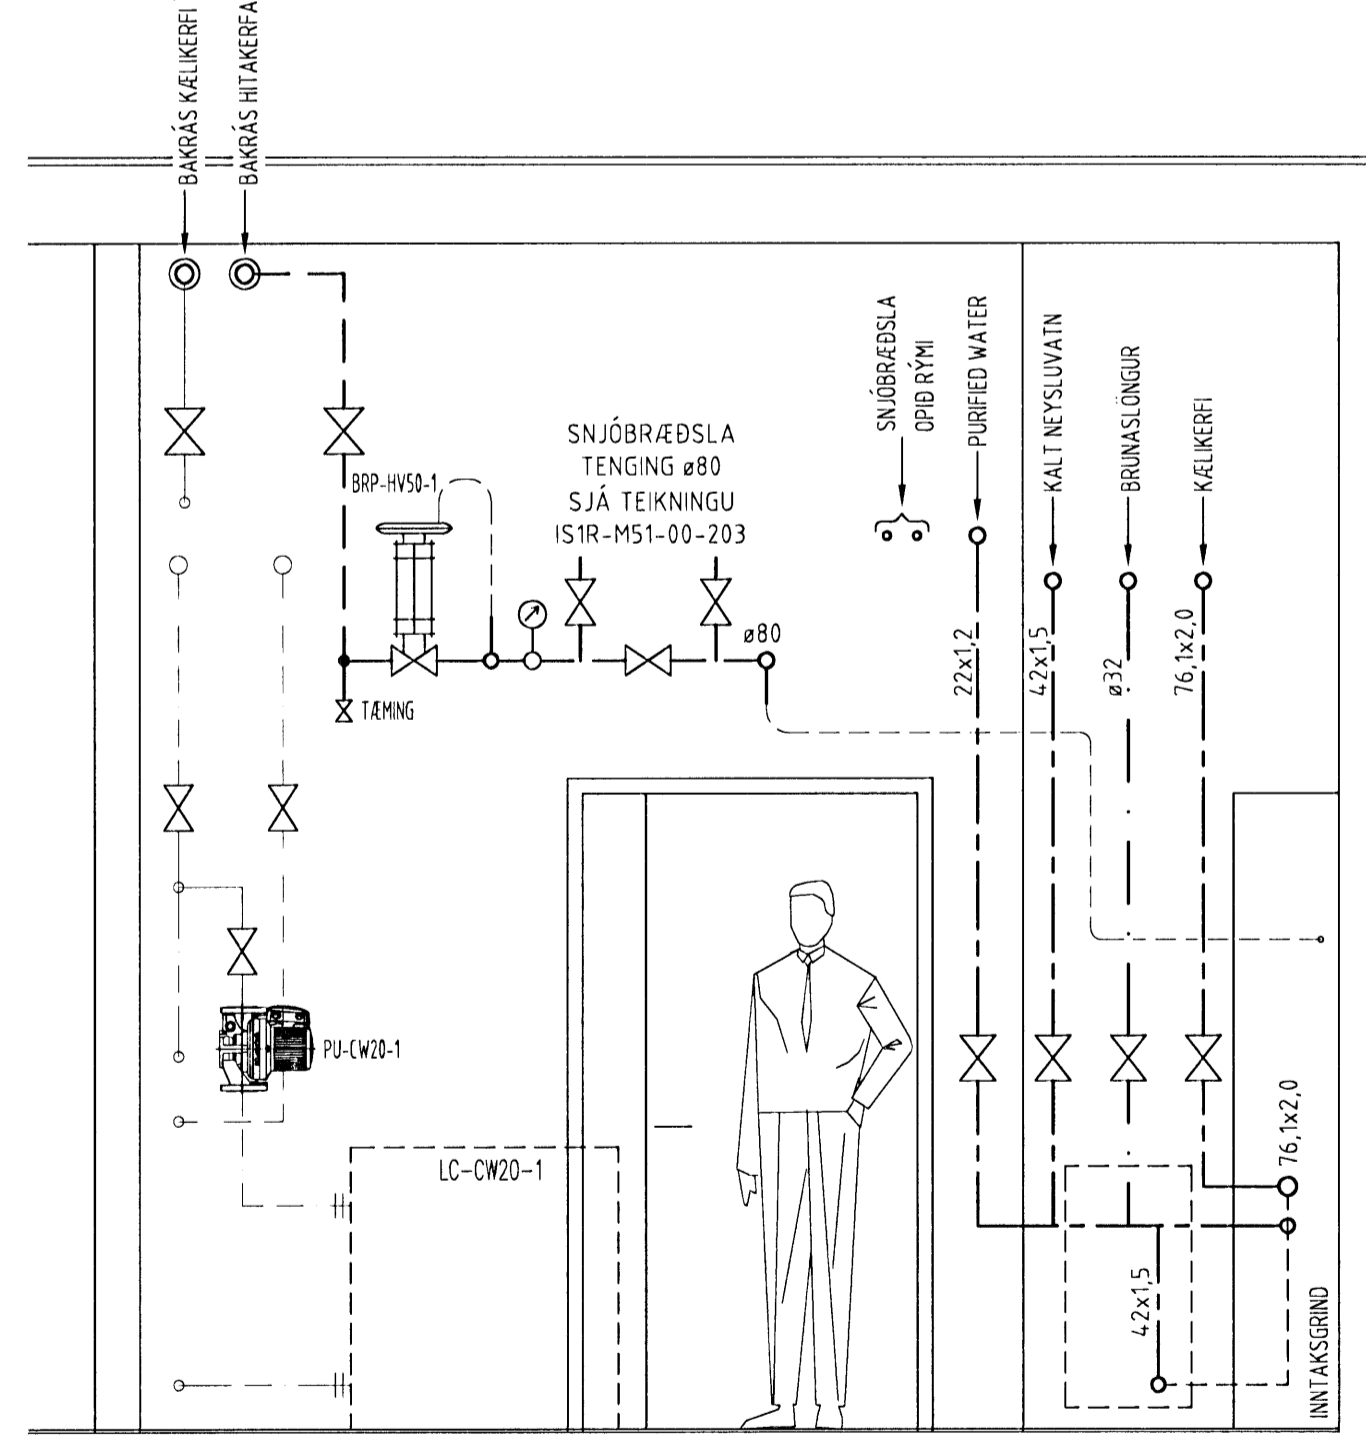


E Snid
Mkv. 1: 25

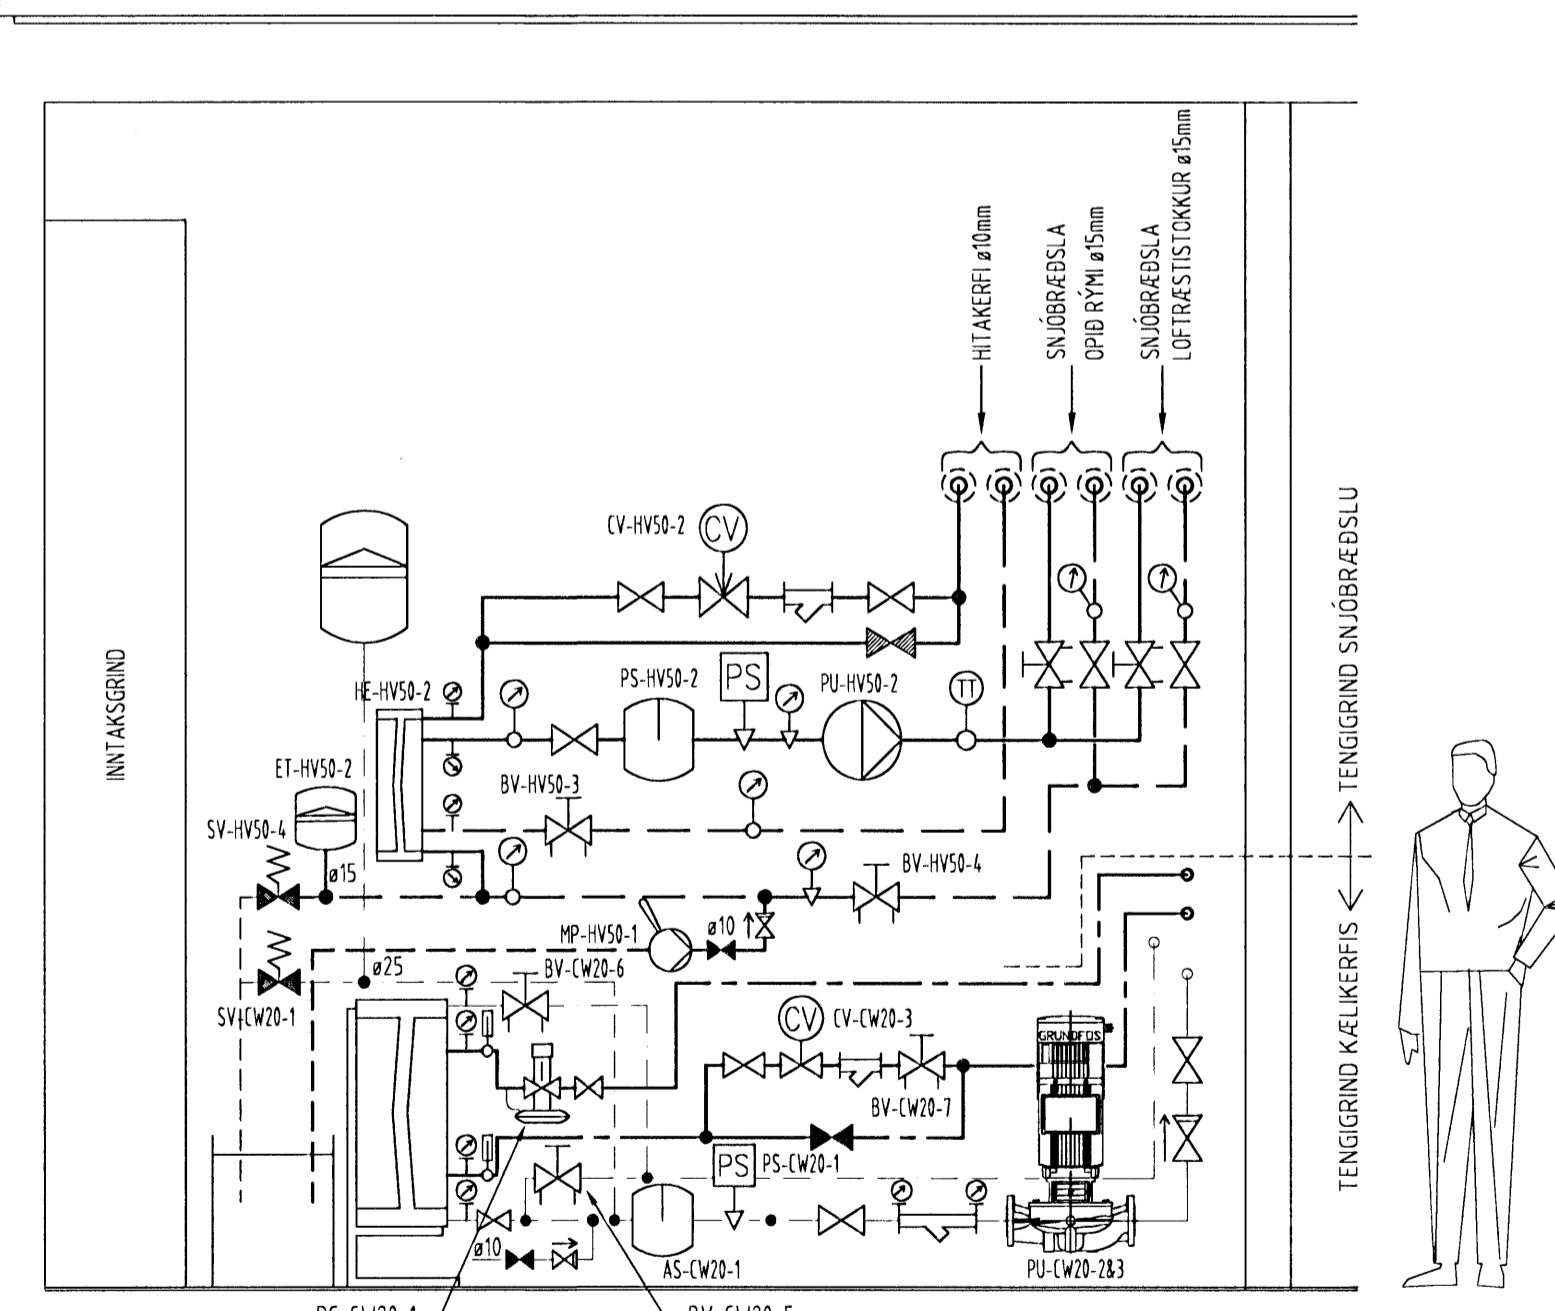

F Snid
Mkv. 1: 25

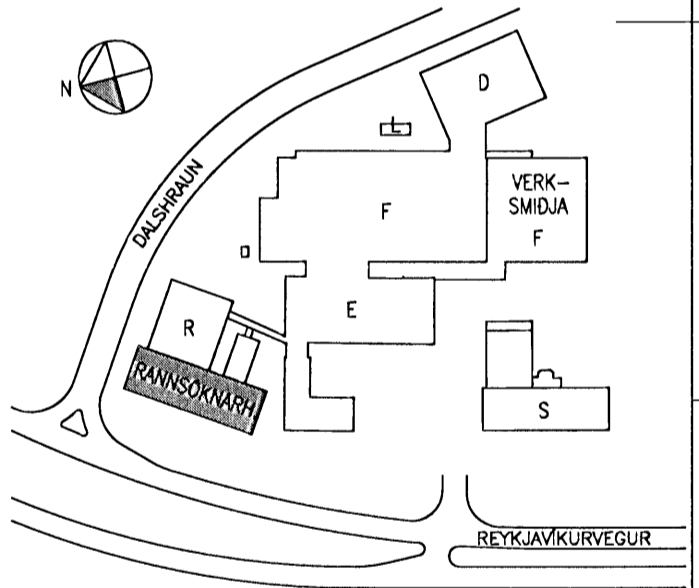

AFSTÖÐUMYND
0 0.5 1 1.5 Mkv. 1:25

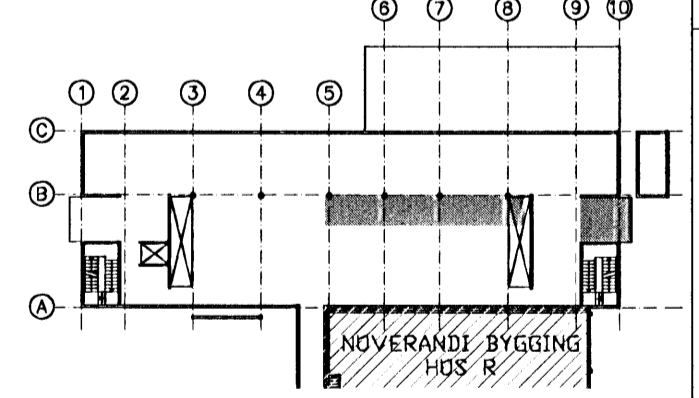

LYKILMYND

B	KÆLKERFI	06.08.2005
A	KERFISNUMER TÆKJA	02.06.2005
Nr.	Lýsing á breytingu	Daga

actavis

Reykjavíkurvegur 80, Hafnarfirði
R-Rannsóknarhúsið - Nýbygging
Pípukerfi
Snid C, D, E og F

Tekning nr.: ISIR-M01/20/40/41/50/61/-/303B
Daga: 28.09.2005 Kvarði: 1:25 A1 Værk nr.: 375
Skjalshetti: 375-Pípukerfi.dwg

LAGNATÆKNI
Hönnunar- og ráðgjafarstofa /FRV
Sími: 354-564 5252 Fax: 354-564 5251
lit@lagnatak.is http://www.lagnatak.is

RAUNTEIKNING

18.09.2007
Dags. Fsk
Samp.

Samp.: **Fritók S. Þruskisson**
Kennitala: 300346-3409