

Undirritun samráðingarráðgjafar:

SKÝRINGAR

ALLT EFNI OG FRÁGANGUR SKAL VERA Í SAMRÆMI VÍÐ GILDANDI REGLUGERÐIR

LAGNIR Í SNJÖBRÆDSLUNU SKULU VERA 20x2,0mm POLYBUTYLENE-RÖR (PB) MED 150mm MILIBILI.

RÖRIN SKULU HAFA A.M.K. 60°C HITAPÓL VÍÐ 6 BÖR, MIDAD VÍÐ 50 ÁRA ENDINGU.

FARID SKAL EFTIR FYRIRMÆLUM FRAMLÉIÐANDA VARDANDI UMGENGNI OG MEDFERD Á SNJÖBRÆDSLULÖGN Á BYGGINGARSTAD. FRÁGANGUR Á PÍPUM SKAL VERA SAMKVÆMT LEIÐBEININGUM FRÁ Rb (JÖ)001 OG EINNIG KENNISNIÐI Á ÞESSARI TEIKNINGU.

HELSTU KENNITÖLUR ERU:

STÆRÐ:..... 26 ferm.

VARMADÖRF:..... 180 W/ferm.



HEILDARVARMADÖRF:..... 4.680 Watt

FJÖLDI SLAUFNA:..... 2 stykki

HEILDARLEGN LAGNA:..... 174 metrar

————— SNJÖBRÆDSLAKENNISNIÐ

----- SNJÖBRÆDSLALÖGN

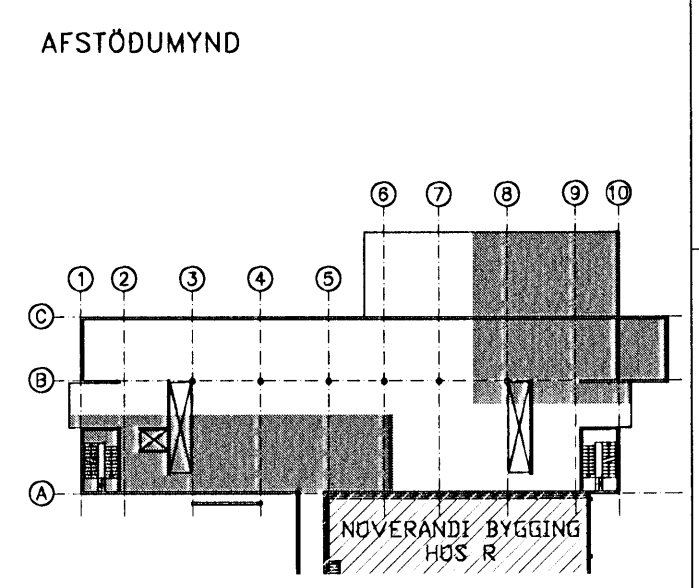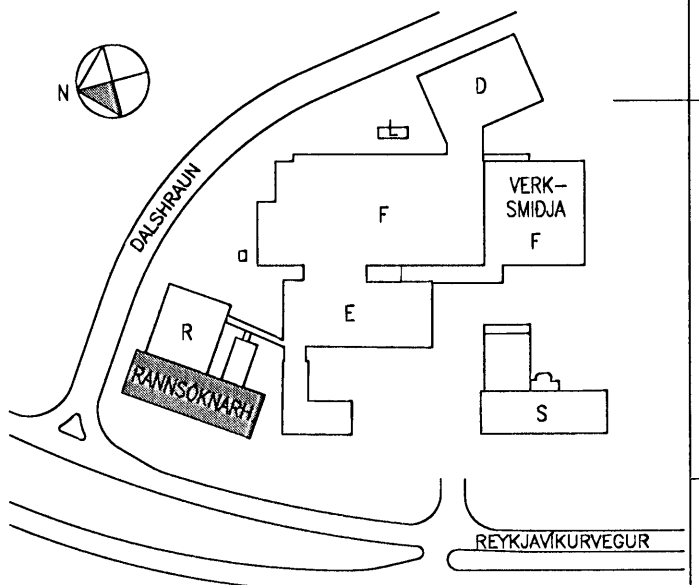

AFSTÖÐUMYND

LYKILMYND

X	Xxx	xx.xx.xxxx
Nr.	Lýsing & breytingu	Daga

actavis

Reykjavíkurvegur 80, Hafnarfirði
R-Rannsóknarhús - Nýbygging
Snjóbæðsla
Grunnmynd - Kjallari

Teikning nr. IS1R-M51-00-201

Daga: 15.12.2004	Kvarði: 1:50	A1	Verk nr.: 375
Skjalnafi: 375-Pipuerfll.dwg			Hanna: HBG
			Telma: HBG
			Yfirforb: K/x

LAGNATÆKNI

Hönnun- og ráðgjafarstofa / FRV
Hannaberg 12, 200 Kópavogur, Ísland
Sími: 354-584 5252 fax: 354-584 5251
Hönnuð: K/x http://www.lagnatækni.is

Samb.: *[Signature]*

Kennitala: 190147-29749

RAUNTEIKNING

18.09.2007

Dags.

Samb. *[Signature]*

ÚTI

ARKITEKTAR

Jón Þór Þorvaldsson AJ, FSSA
Kt. 021256 7579