



Brú: Hagfræðingur
 13 FEB 2008
 VBS.

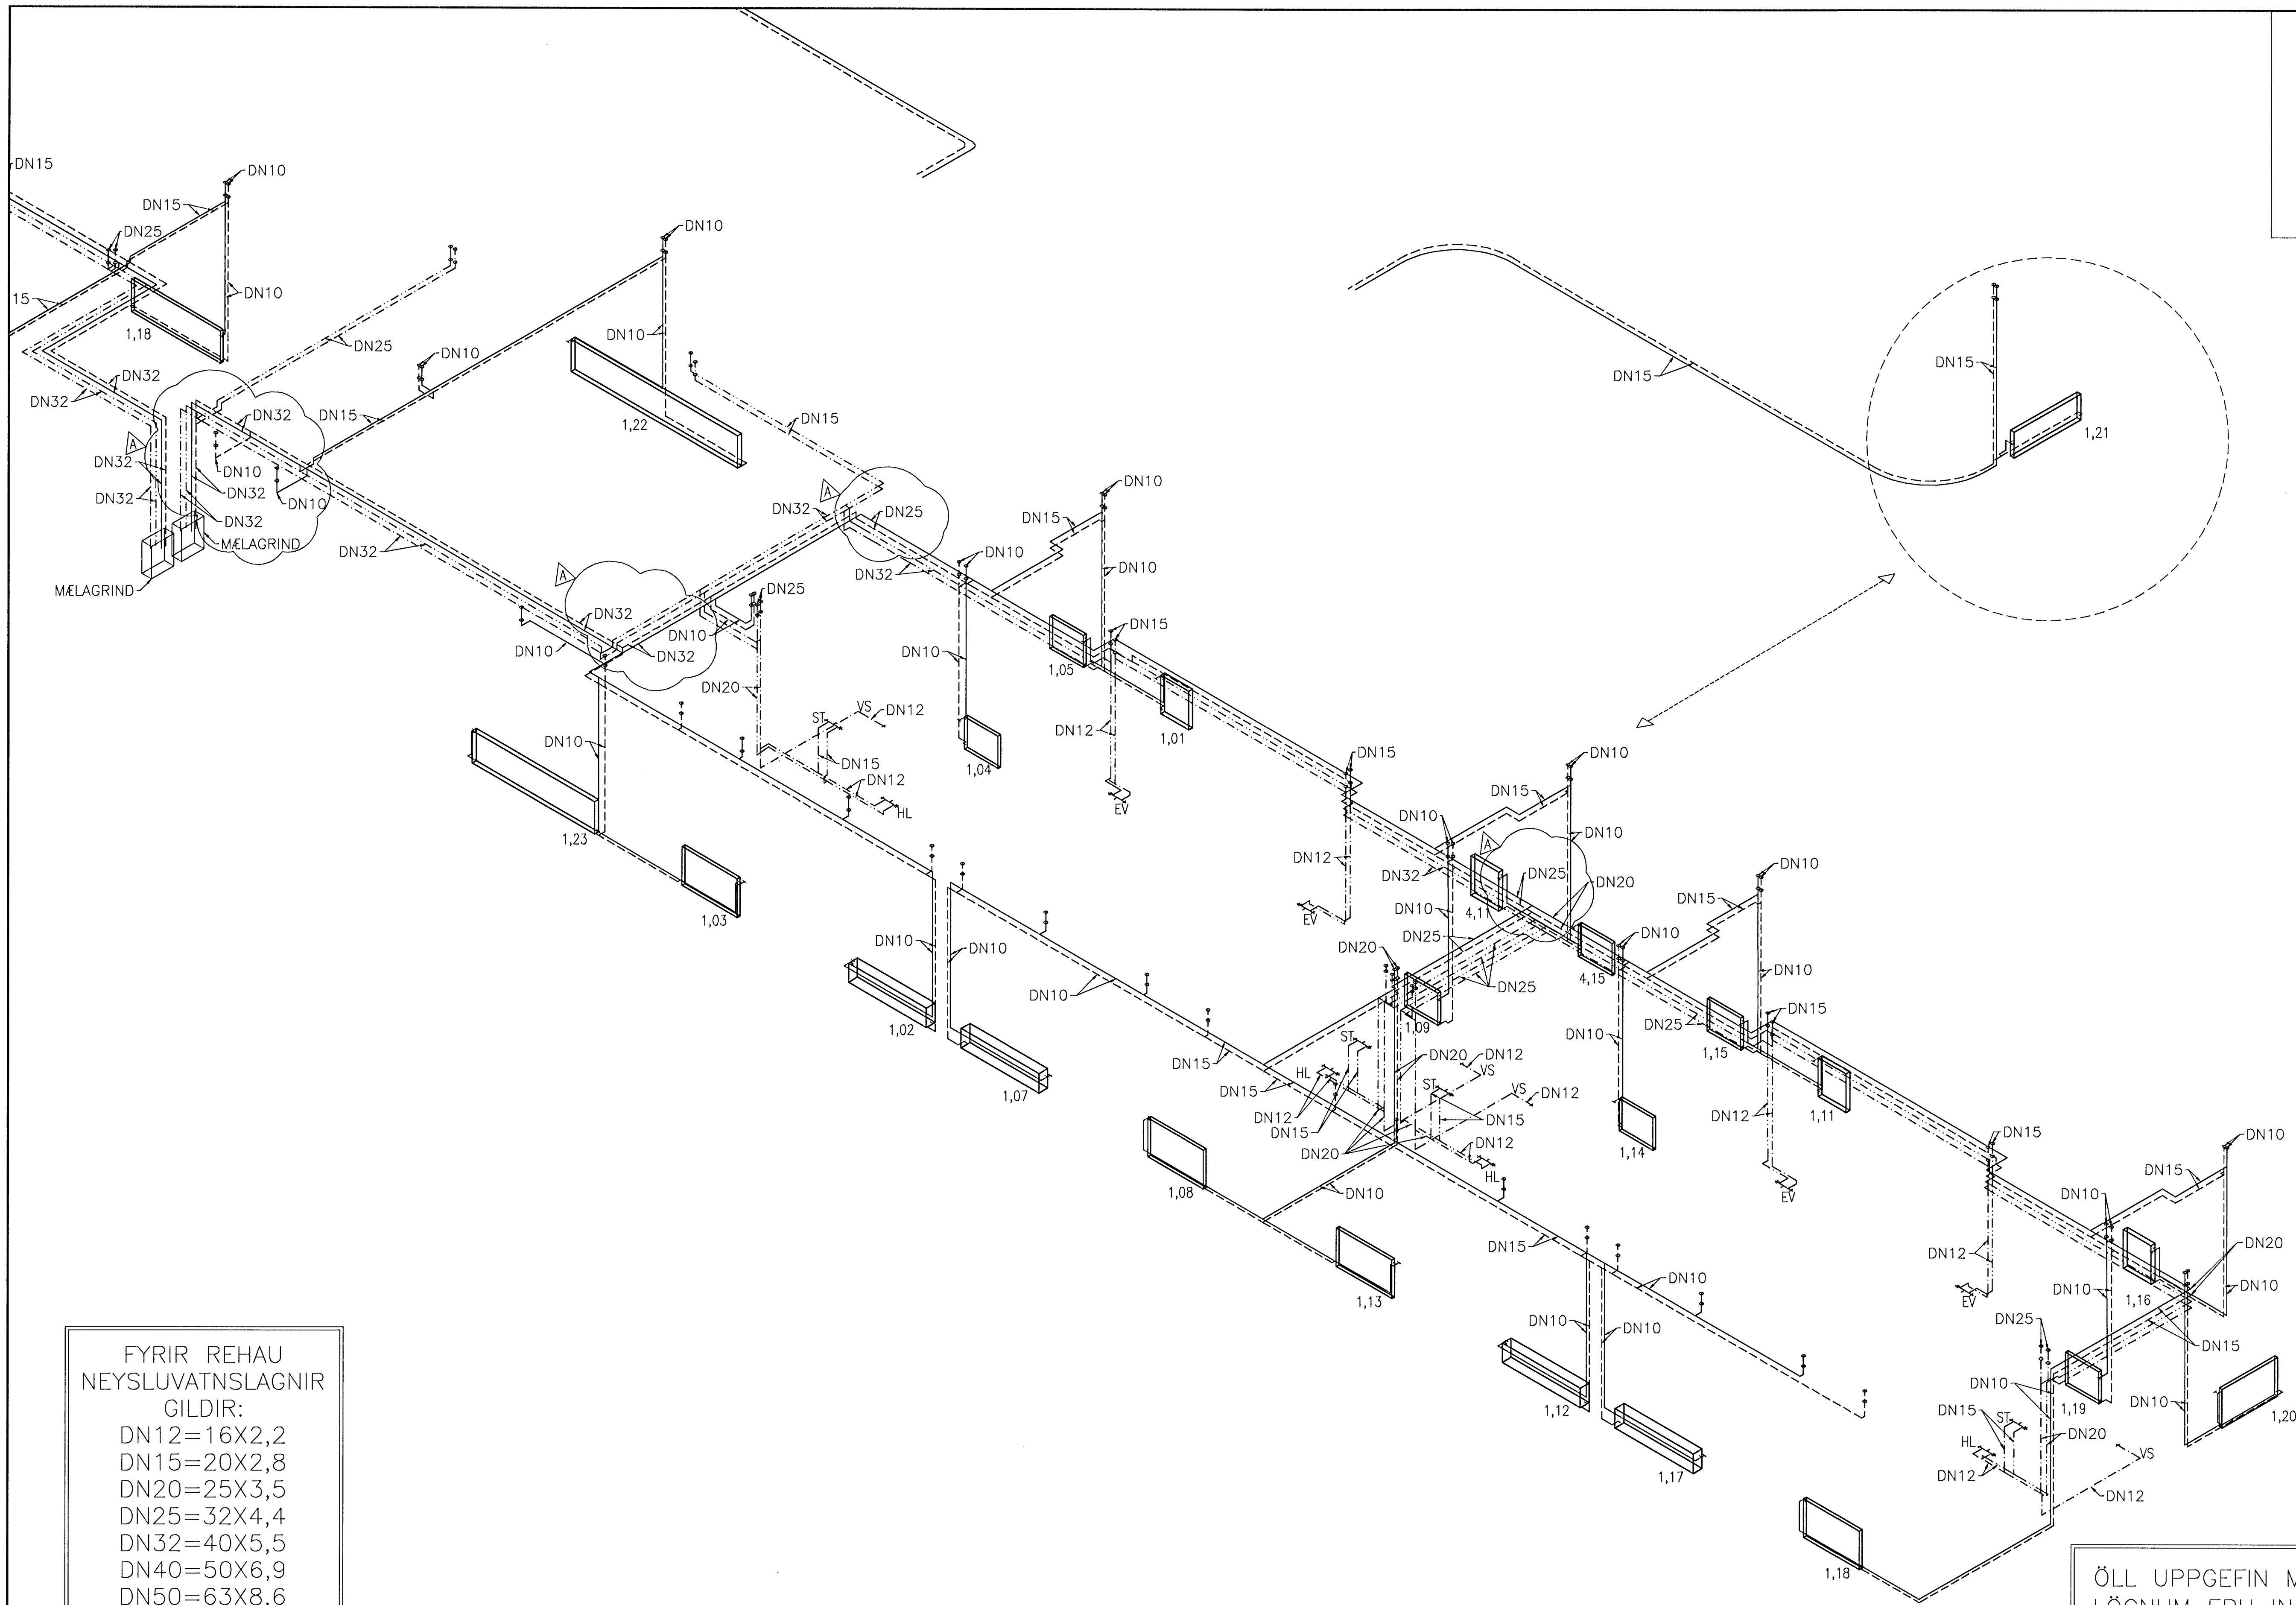

FYRIR REHAU
 NEYSLUVATNSLAGNIR
 GILDIR:
 DN12=16X2,2
 DN15=20X2,8
 DN20=25X3,5
 DN25=32X4,4
 DN32=40X5,5
 DN40=50X6,9
 DN50=63X8,6

ÖLL UPPGEFIN MÁL Á
 LÖGNUM ERU INNANMÁL

Tilvísanir:
 Sjá skýringar á teikningu P-00
 Sjá grunnlagir á teikningu P-10
 Sjá grunnmyndir lagna á teikningum P-11, P-13, P-15 og P-17
 Sjá kerfismyndir lagna á teikningum P-12, P-14, P-16 og P-18
 Sjá yfirlitsmynd hitalagna P-20
 Sjá yfirlitsmynd neysluvatnslagna P-21
 Sjá kerfismynd skólplagna P-22
 Sjá ofnatöflur og tengimynd á teikningu P-23

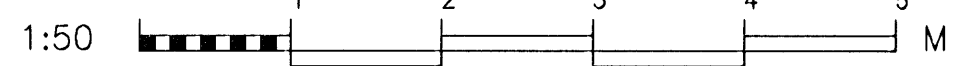

Egund
 Sigurðsson

A	BR Á RÖRA STÆRÐ FYRIR STOFNLAGNIR	11.01.08	ÓH	MASSA	TEKNAÐ	ÓH	MKV. 1:50	VERÐUR V-06-001
ÓTÖRKA		DAGB.	NAFN	SKRPA	L-11 I GILDI	TEKNAÐ NR.		P-12A
							03.10.2006	

BJARKAVELLIR 5- HÚS C, HAFNARFIRDI
 BYGGINGAFÉLAG NÁMSMANNA
 LAGNIR
 NEYSLUVATN OG HITI
 KERFISMYND 1 HÆÐ

VÍÐSJA
 VERKFRÆÐISTOFA FRV
 SKÓLAVÖRÐUSTÍG 3, 101 REYKJAVÍK
 Sími: 561 9040 OG 561 9043, FAX: 561 9044
 NETFANG: vidsja@sk3.is
 www.sk3.is