




Samþykkt þann
11 MARS 2008
 Byggingarfulltrúinn í Hafnarfirði
 F.h. Hrölfur S. Gunnlaugsson

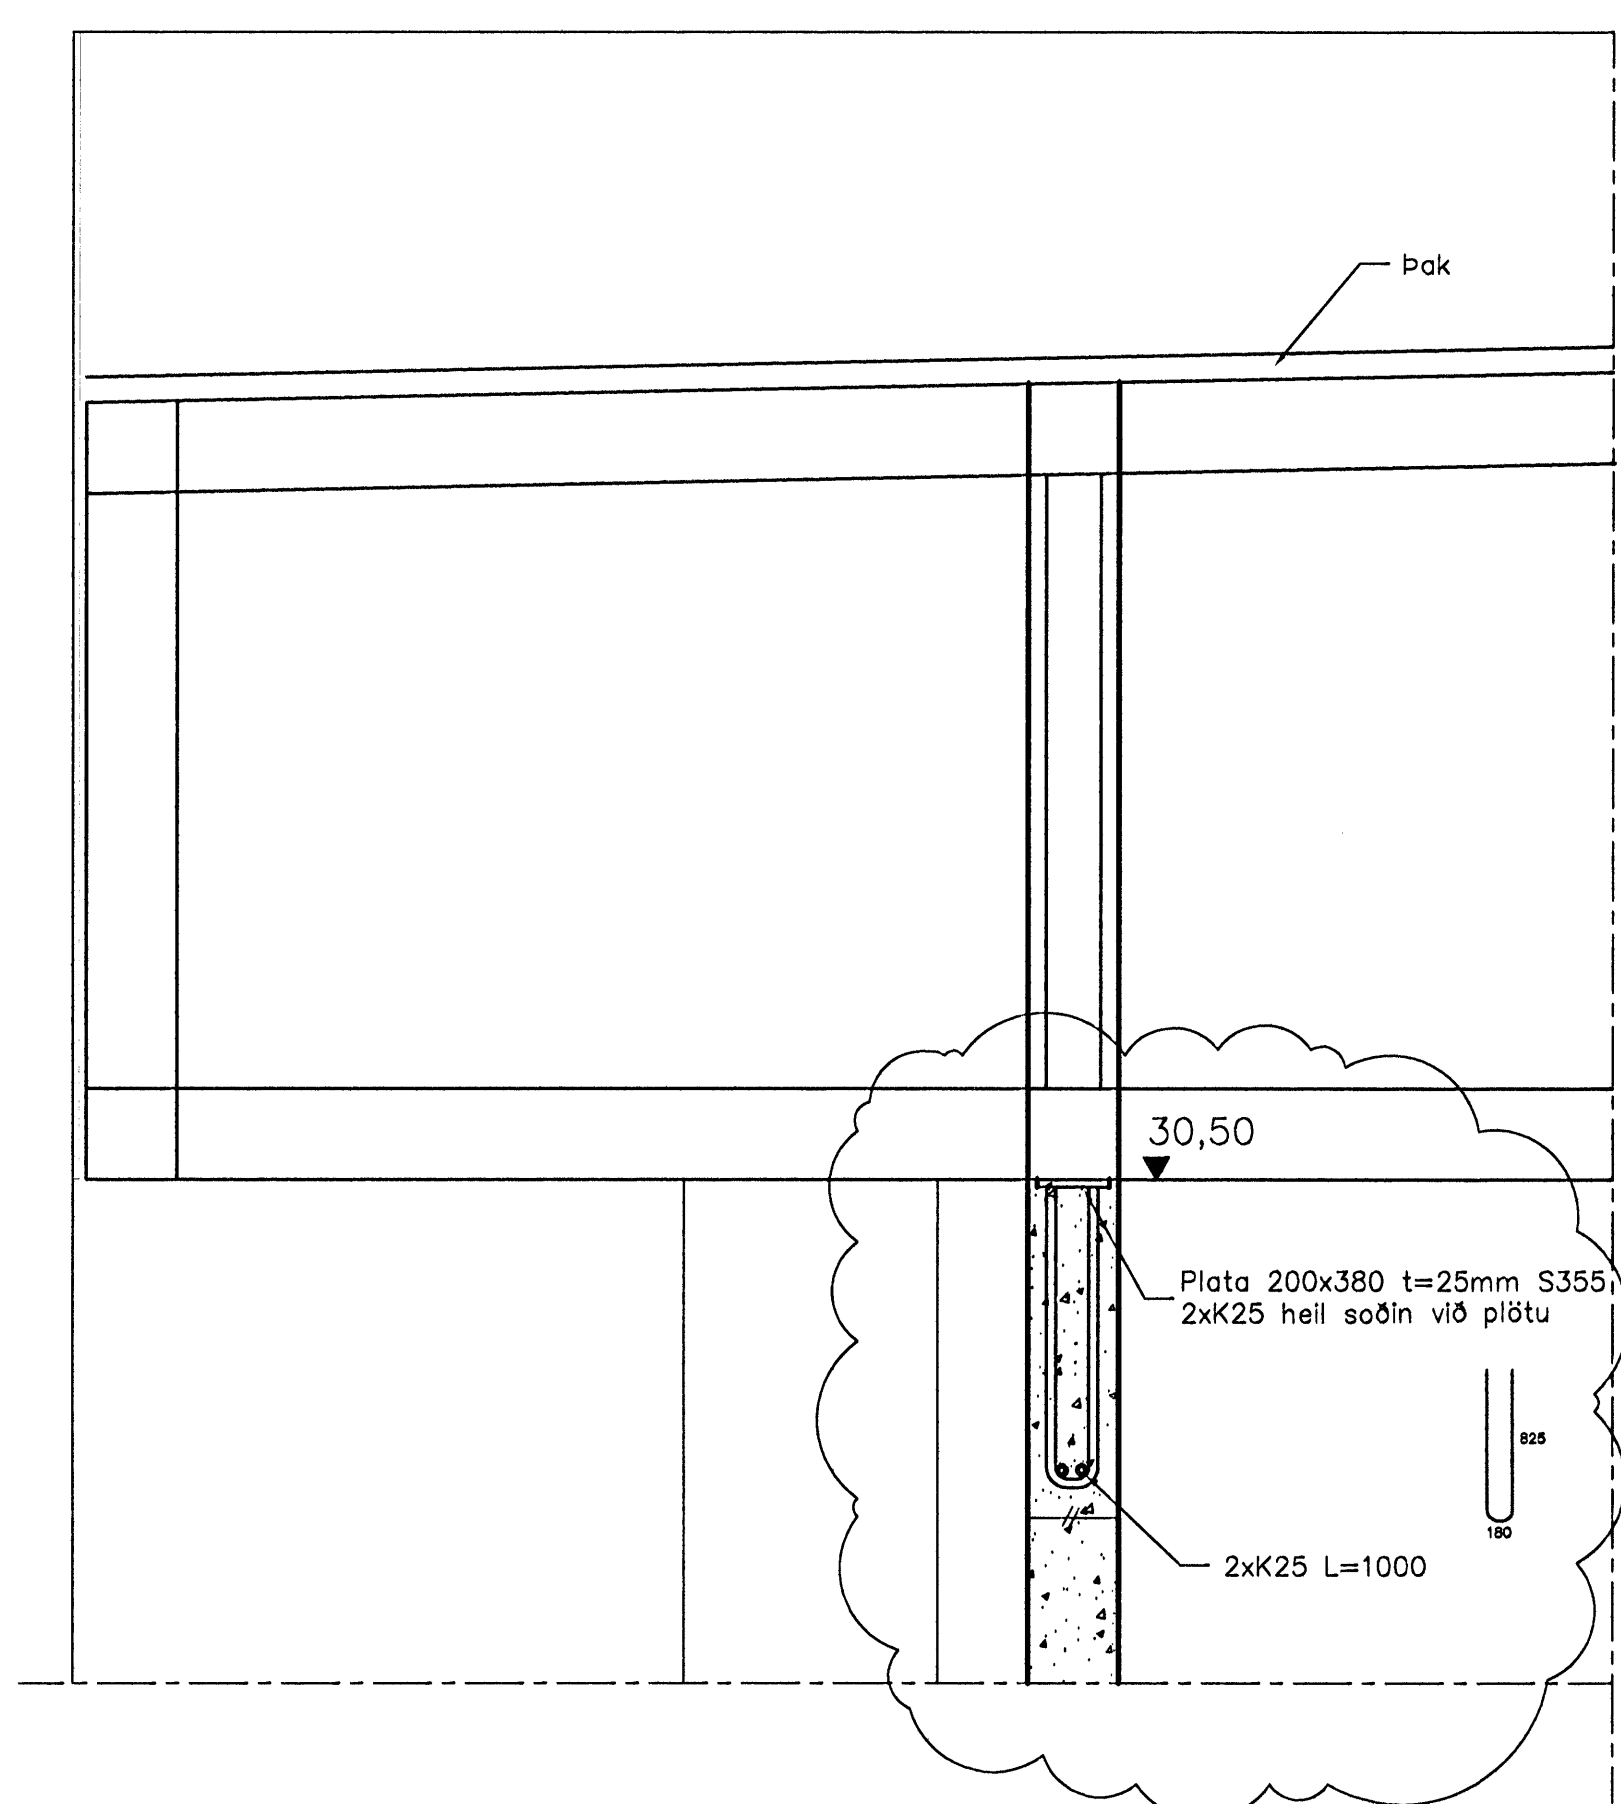

A Snið
 1 = 20 mm

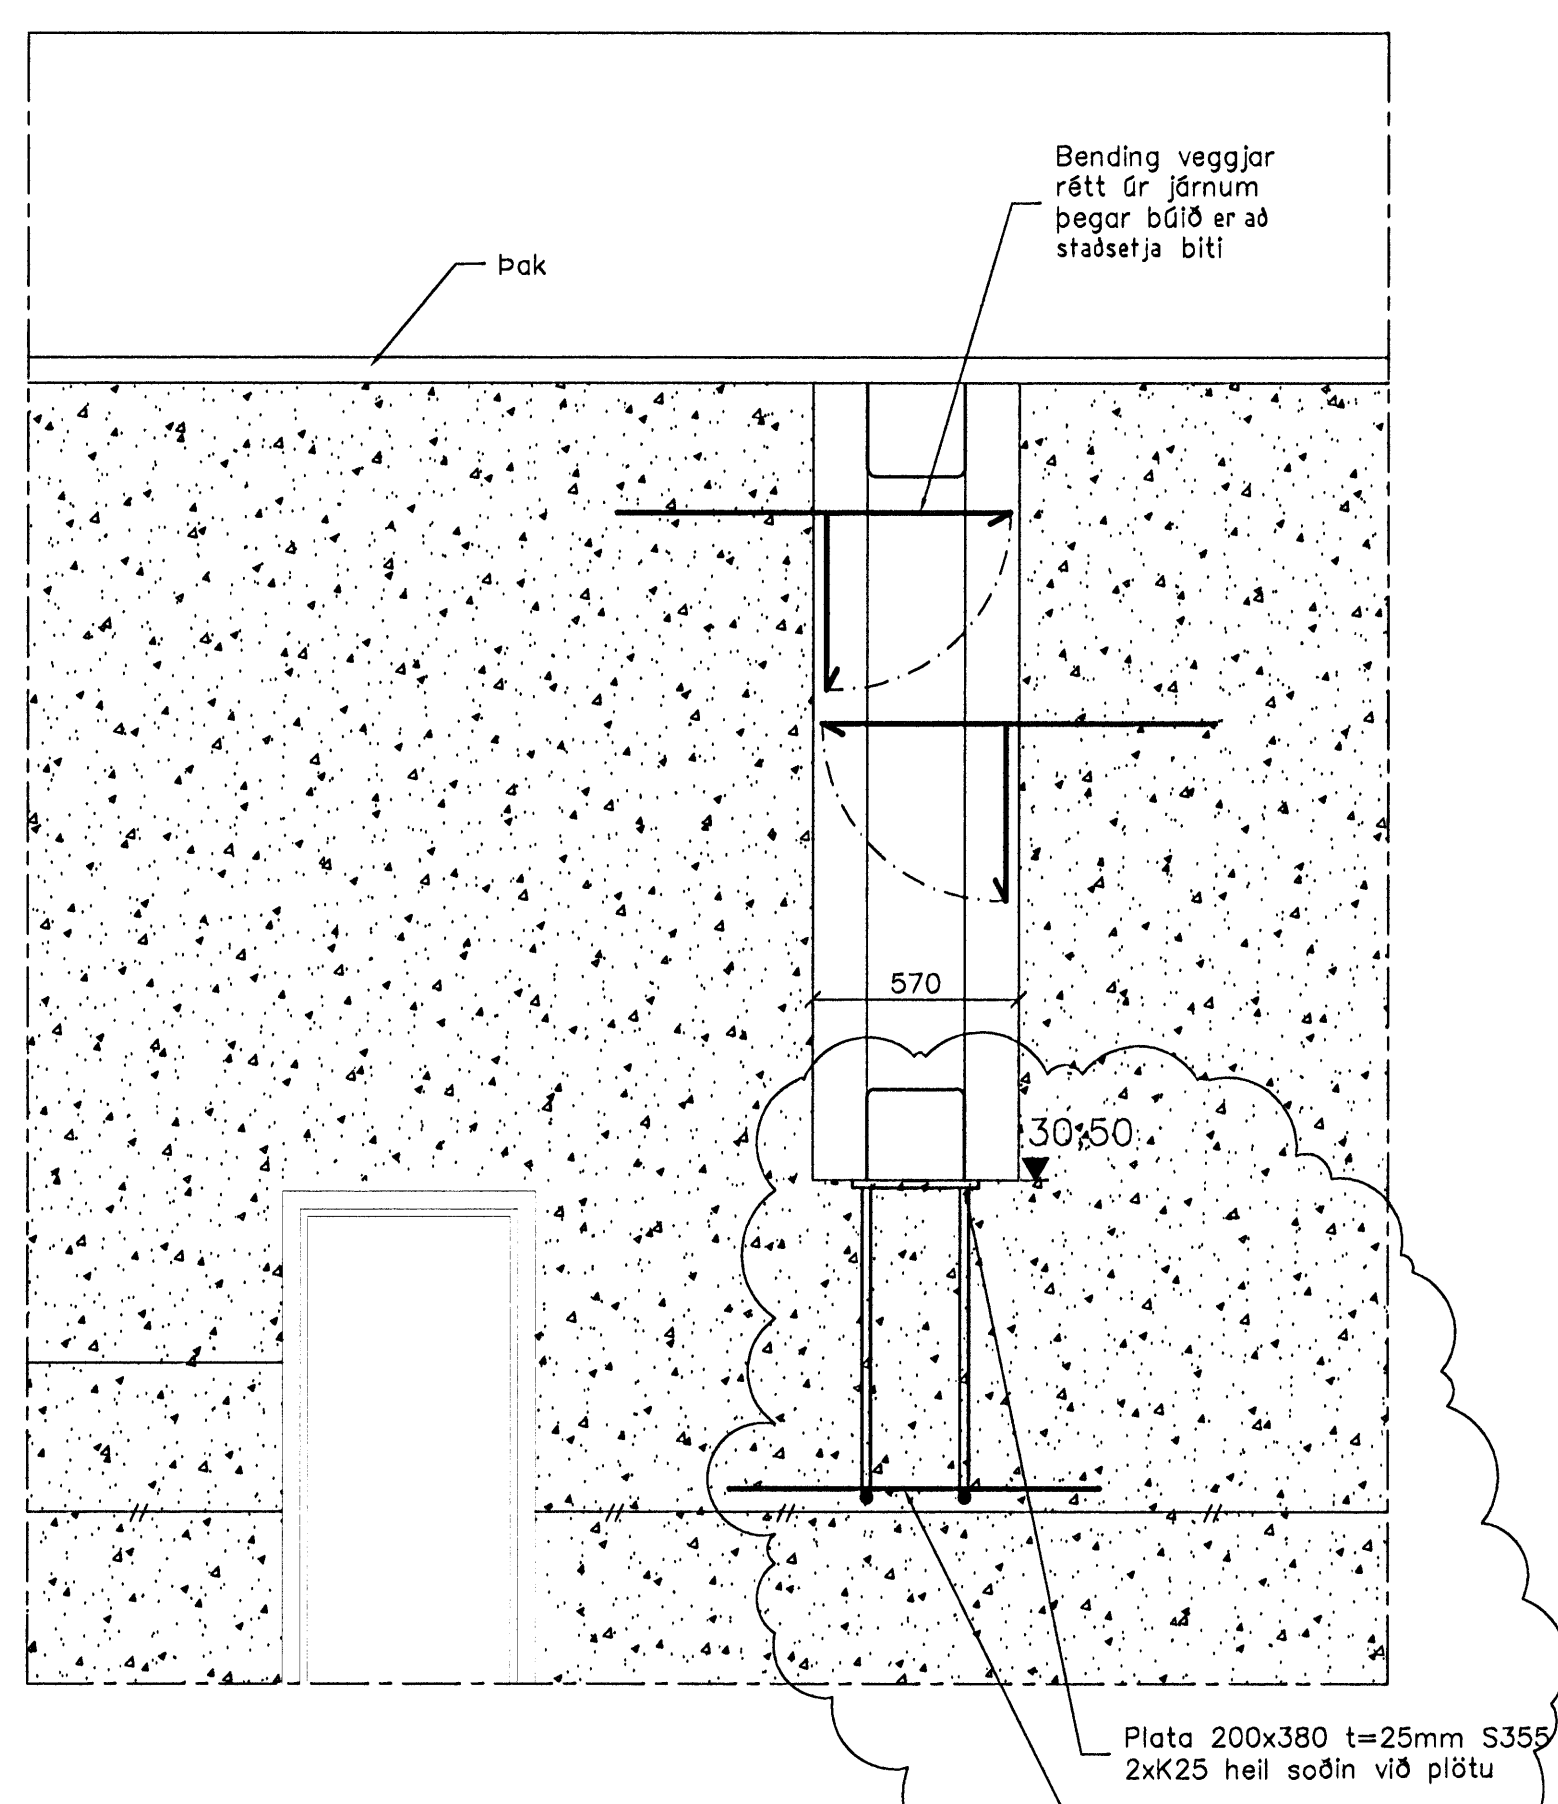


B Snið
 1 = 20 mm

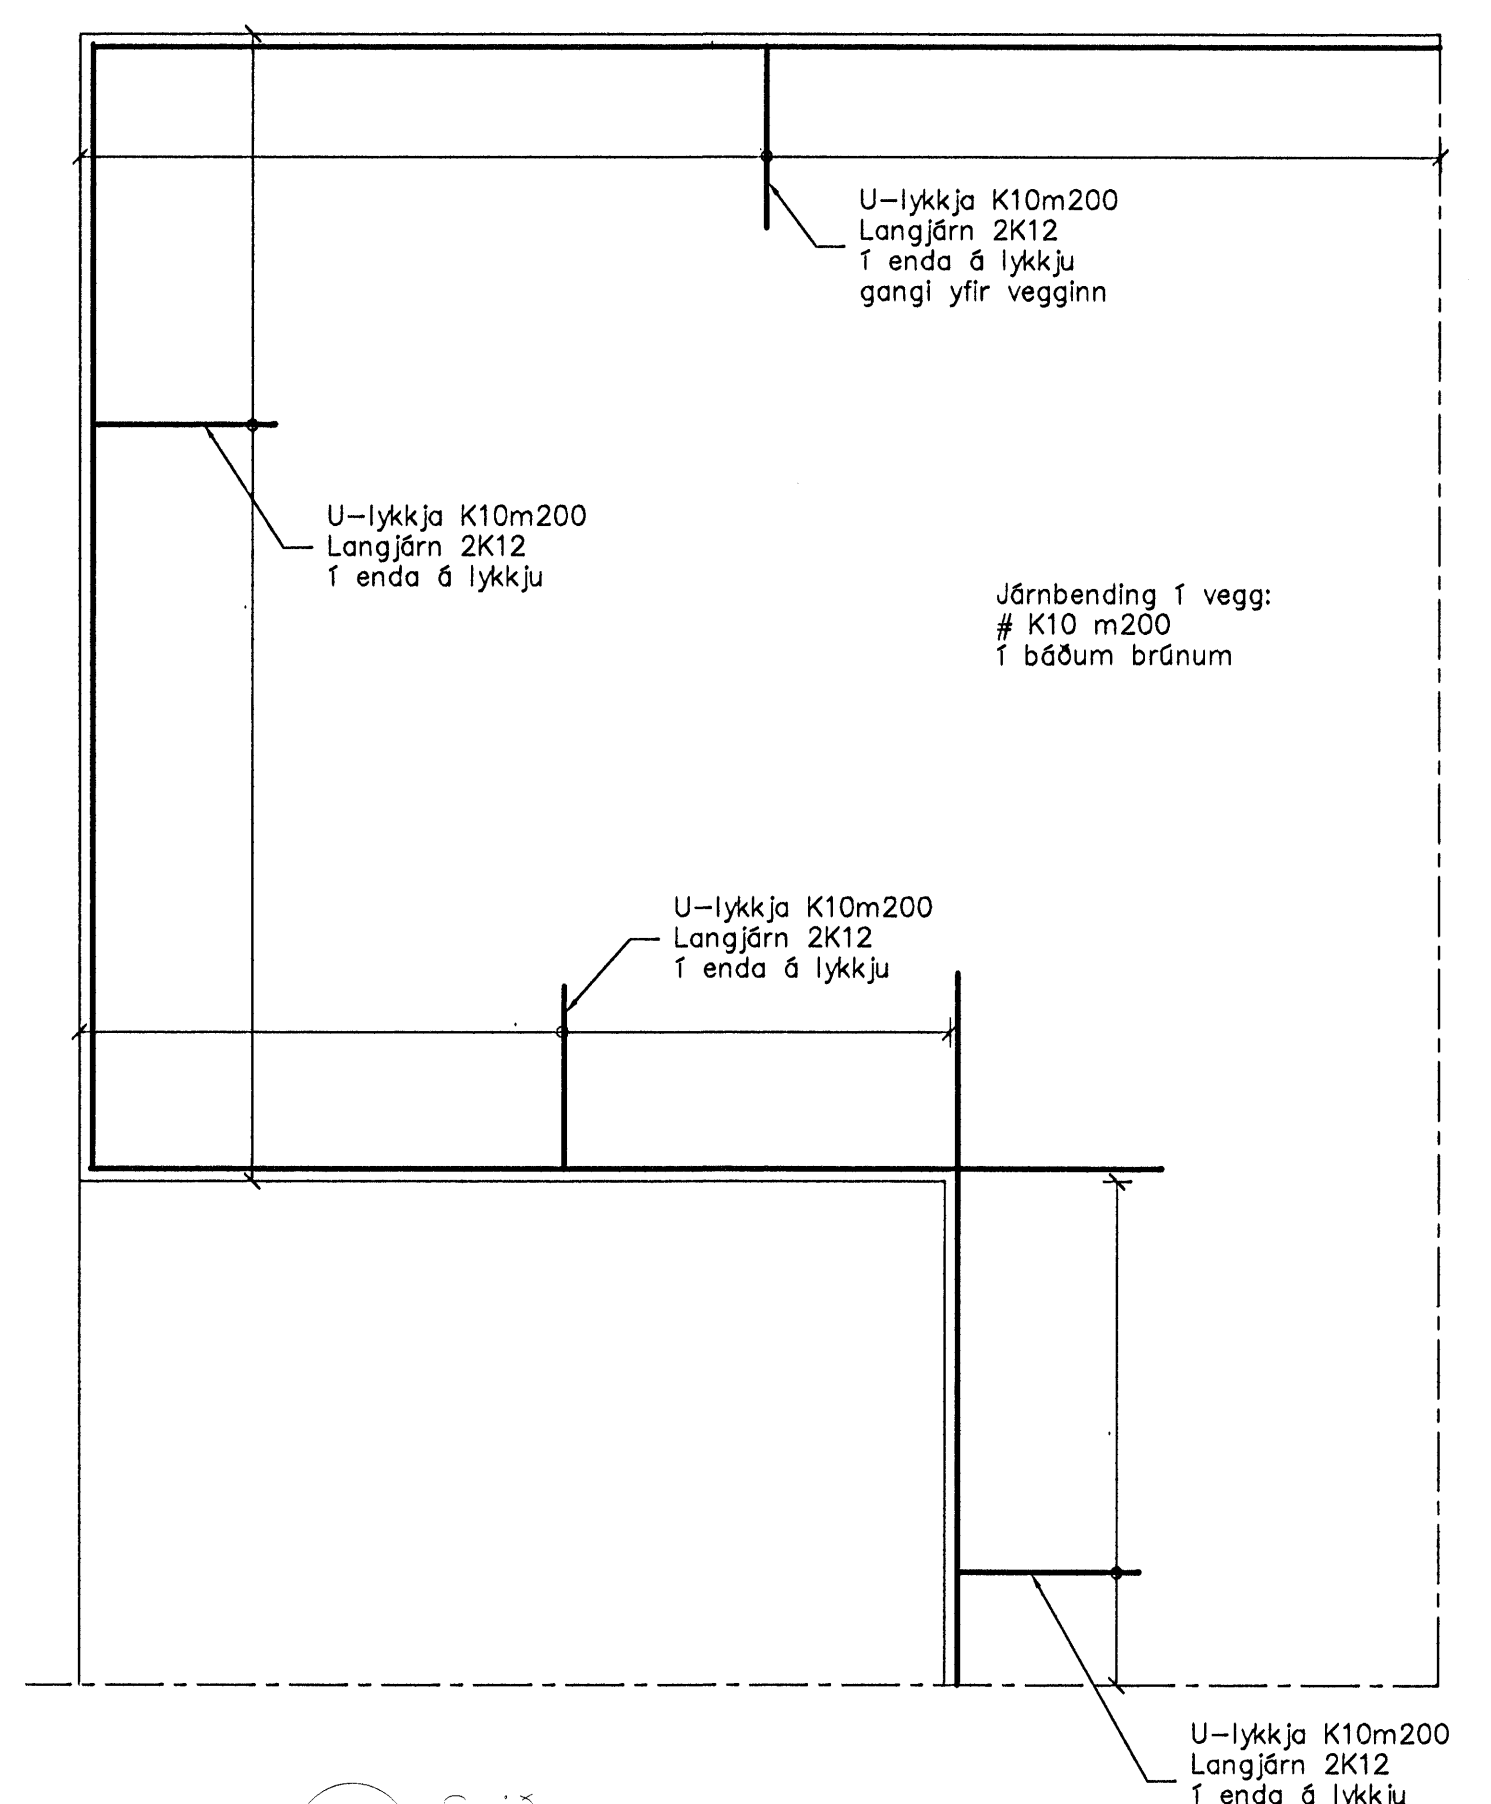

C Snið
 1 = 20 mm

Nýjustu breytingar sjá ský

Skýringar sjá teikningu nr.200
 Ath. steypuhulu á skýringarblaði

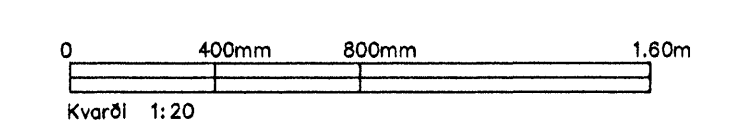

0617
 21/02/08

A	Festingun undir bita batt við	SS	04.04.07
Ót.p.	Nr.	Breytingar	Höfundur Daga

Verkeikning

Ásvellir 2 – Sundmiðstöð á Völlum

Strendingur ehf. Verkfæðingusíða Fjarlægata 10-16 - 230 Hafnarfjörður Sími 565 5648, Fax 565 5641	Burðarþol – Pak Snið
Höfundur Sigurður Guðmundsson 191083-7569	Daga mars 2007
Samráðgjafi JW/SG	Teknað / Hannað af JW/SG
Kvartál 1:20	Númer teikningar 263