


Samþykkt þann
 11 MARS 2008
 Byggingartúlltrúmm í Hafnarfirði
 F.h. Hröfur S. Gunnlaugsson

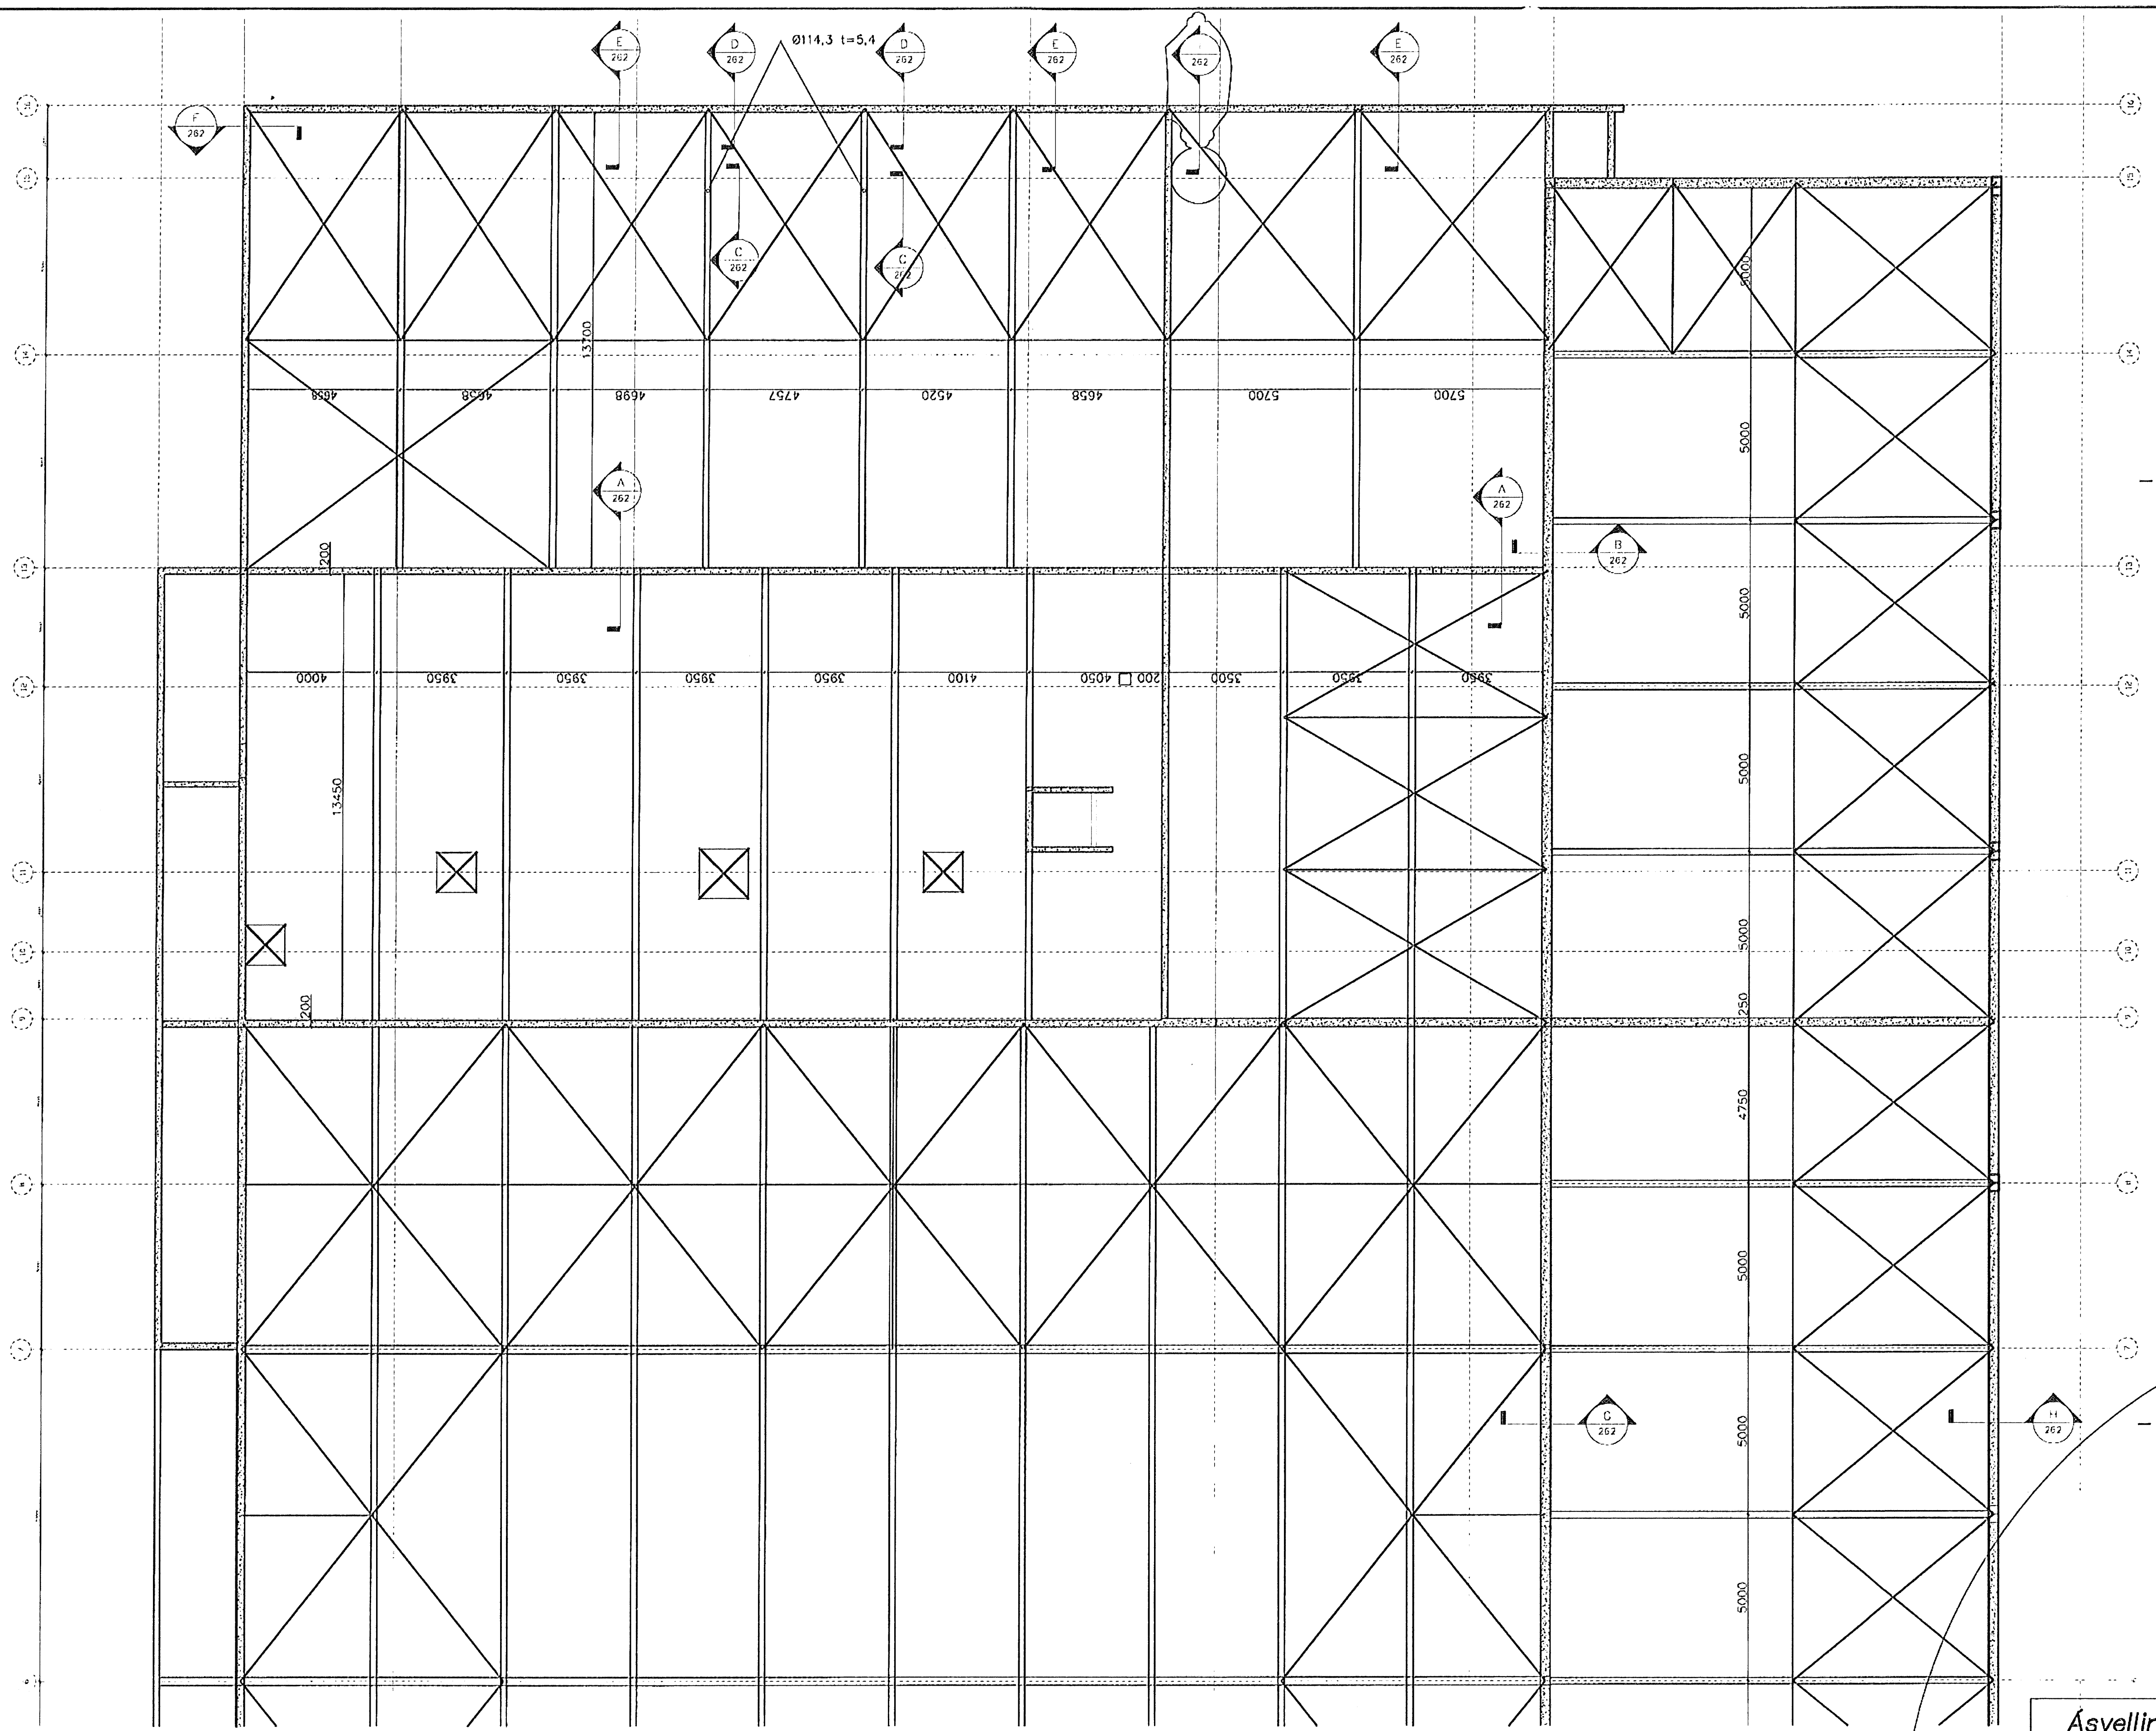

BATTERIÐ
 0617
 21.2.08

Skýringar sjá teikningu nr.200
 Ath. steypuhulu á skýringarblaði
 Stálbitar sjá teikn framleiðanda.

A	Snið í balli v.d.	SG	110807
Glg. Nr.	Breytingar	Höfundur	Daga
Verkleining			

Ásvellir 2 – Sundmiðstöð á Völlum

	Daga mars 2007	Öppla A
Mækkab 1:100	Mækkab 240	

Nýjustu breytingar sjá ský

