


Samþykkt þann  
11 MARS 2008  
Byggingarfulltrúinn í Hafnarfirði  
F.h. Hrölfur S. Gunnlaugsson

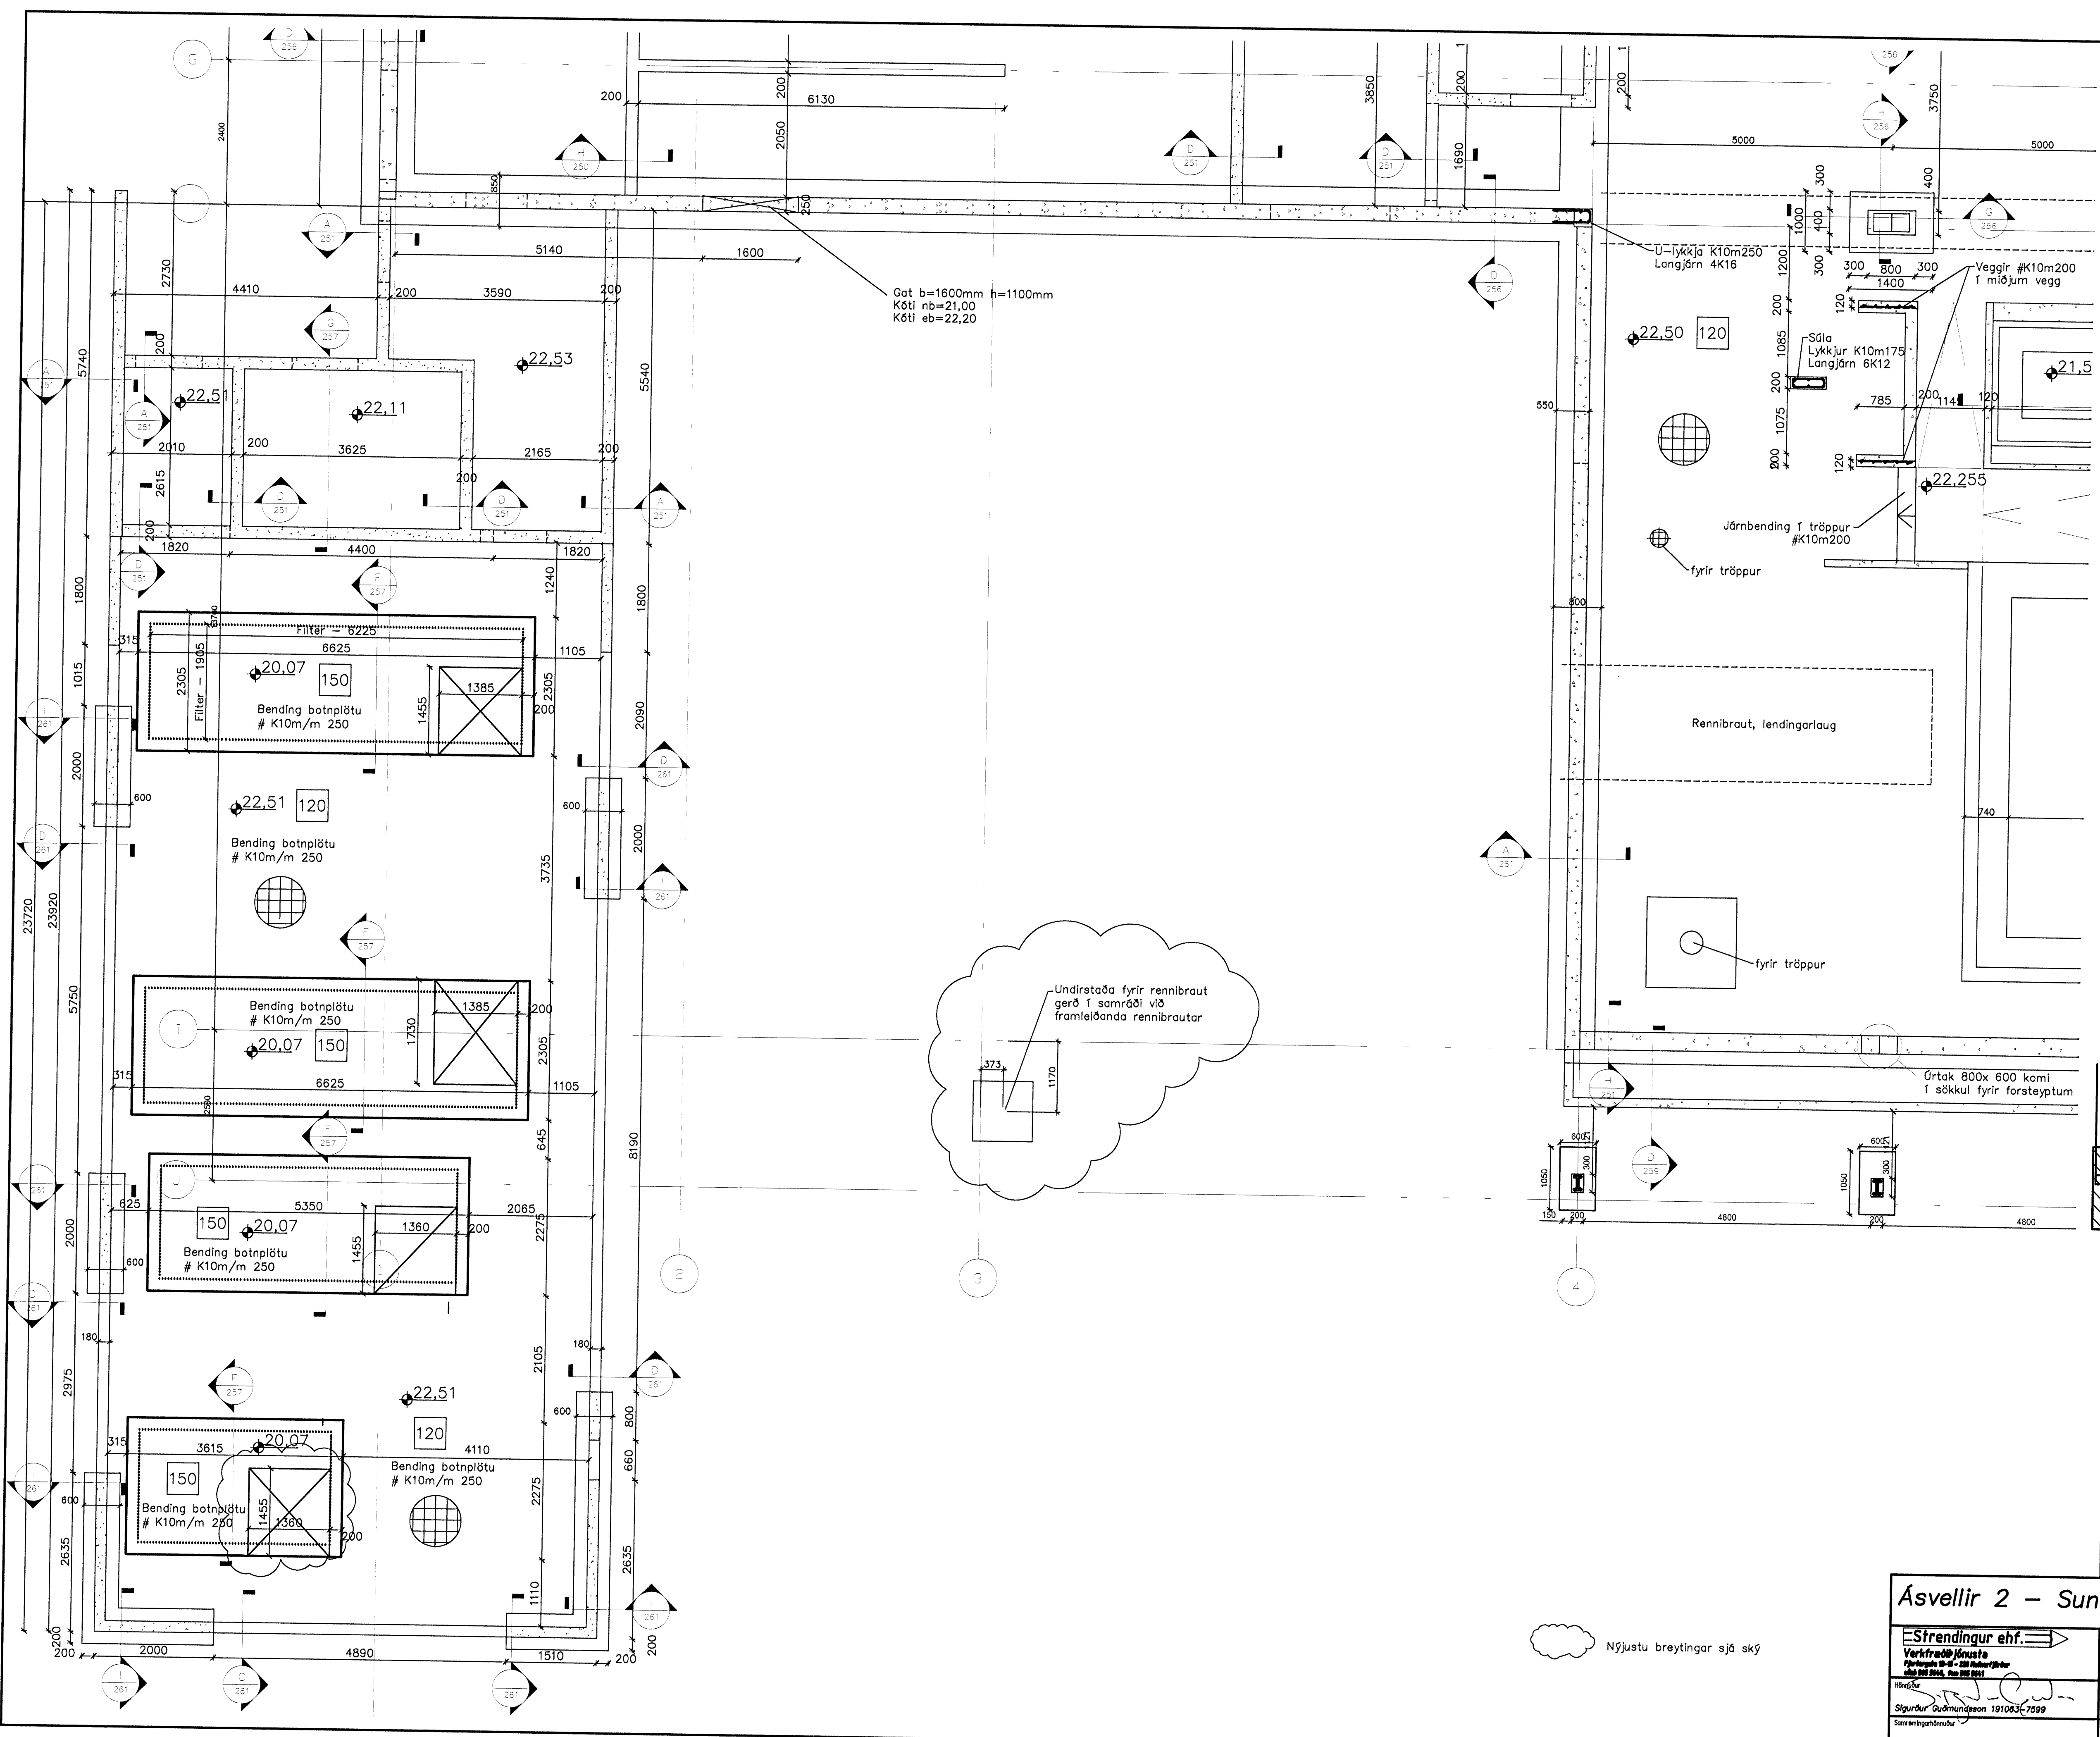

BATTERIÐ  
0617  
21.3.08  
SAMP  
[Signature]

Skýringar sjá teikningu nr.300  
0 1 2 4m  
Kvartl 1:50

D	Gryfju í daluhdál og undirst. f. rennibr. breytt sjá ský	SG	15.01.08
C	Daluhdál breytt	SG	08.01.08
B	Daluhdál lengt og laug fyrir rennibraut felld út	SG	10.05.07
A	Sniðum batt við	SG	12.03.07
Ölg. Nr.	Breytingar	Höfundur	Daga

Verkteikning

**Ásvellir 2 – Sundmiðstöð Hafnarfjarðar**

**Strendingur ehf.**  

Burðarvirki – sökkul 1.h.  
Grunnmynd – I

Daga: **nóv. 2006**

Tekni / Hæðni af: **JW/SG**

Skala: **1:50**

Númer teikningar: **218**

Ölg. Nr.: **D**

Nýjustu breytingar sjá ský