


Úr Gildi




SUÐ-VESTUR




NORÐ-AUSTUR

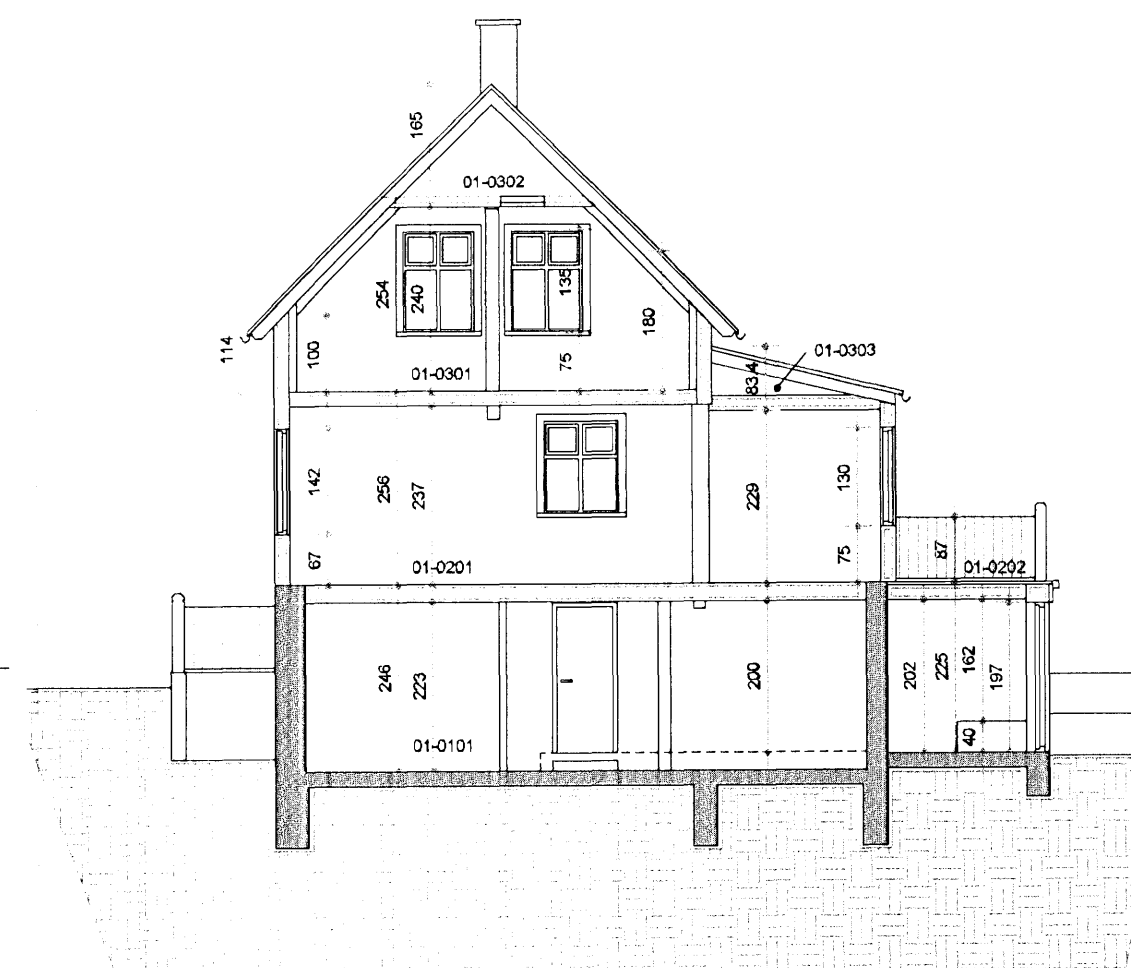

SNÍÐ A-A

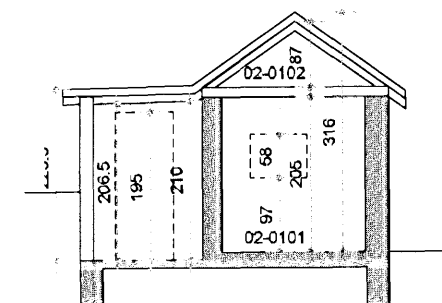

SNÍÐ B-B

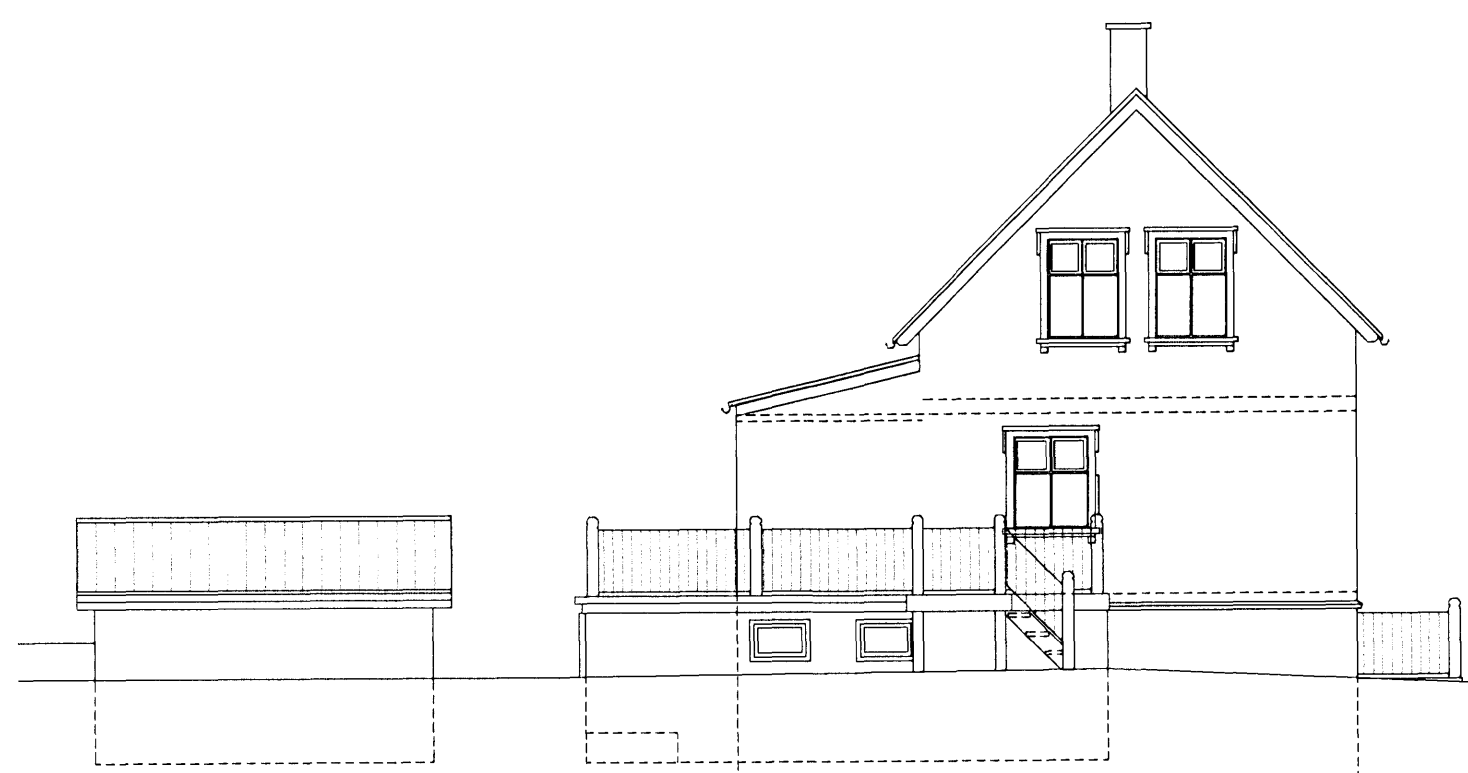

NORÐ-VESTUR



SUÐ-AUSTUR

AUSTURGATA 21, HAFNARFIRÐI

Reyndartekningar

Útlit og snið 1:100

Dags. 14.09.2011

Teiknari Harpa

2