
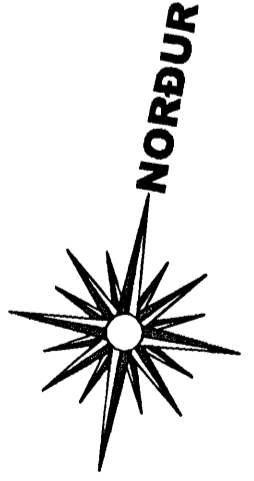


# ESKIVELLIR 21 HAFNARFIRÐI.

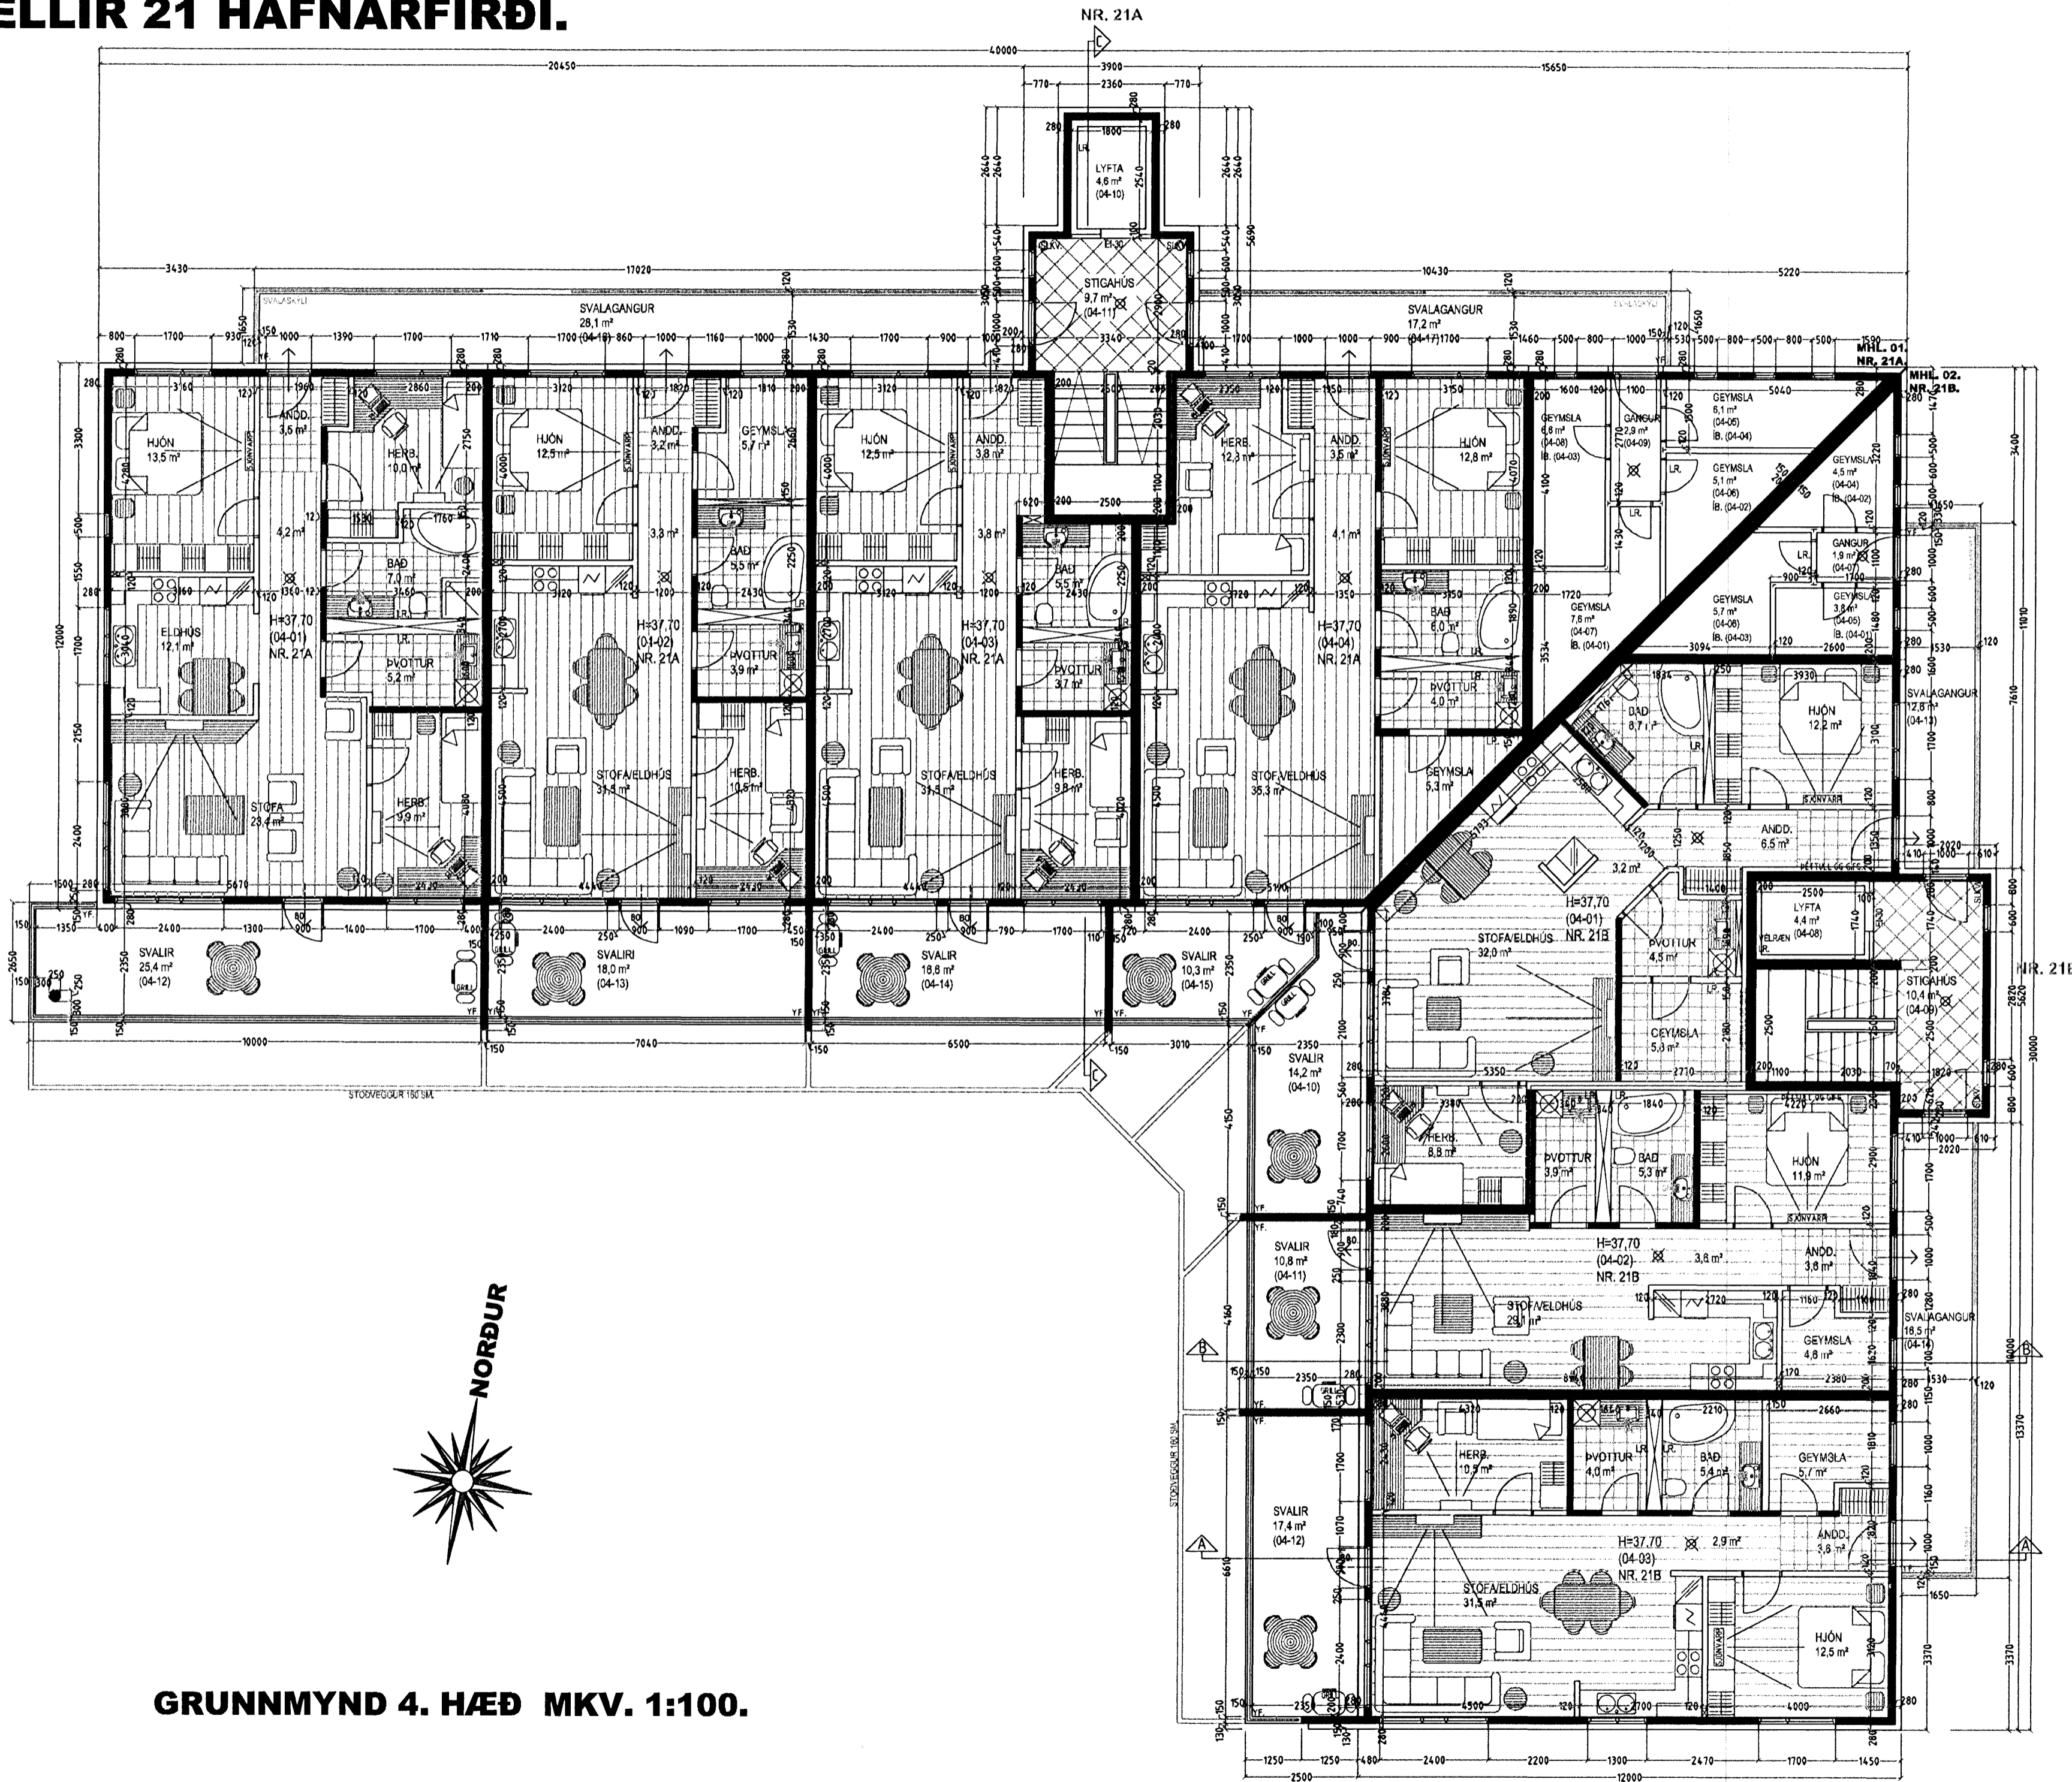

**GRUNNMYND 4. HÆÐ MKV. 1:100.**

Sambýkkt þann  
 17 AUG 2011  
 Byggingálfur Ólafur Halldórsson  
 Fh. Sigurður Steinar Jónsson

Úr Gildi

**ESKIVELLIR 21 HAFNARFIRÐI.**

Sigurður Þorvarðarson byggingafræðingur bfi.  
 Teiknistofan Strandgötu 11 220 Hafnarfirði.  
 Sími: 5651510. Netfang: teiknistofan@simnet.is  
 STH. teiknistofan ehf. kt. 510298-2769. Kf. aðalhönnuðar: 14.1250-4.189.

Skýringar:	Aðaluppdráttur.
Teikning:	Grunnmynd 4. hæð.
Mælikvæði:	1: 100. Dagsetning: 14 maí, 2007.
Undirskrift:	<i>[Handwritten Signature]</i>
Blað nr:	5 af 14.
Breytt:	Júlí 2011, gerðar breytingar á svalalokunum hiti í gólfi felldur niður, aðkomu að lóð breytt, skr tafila lagfærð