


ESKIVELLIR 21 HAFNARFIRÐI.

Sambýkkt barn
17 AUG 2011
Byggingafræðingur b.f.í.
F.h. Sigurður Steinar Jónsson

Úr Gildi

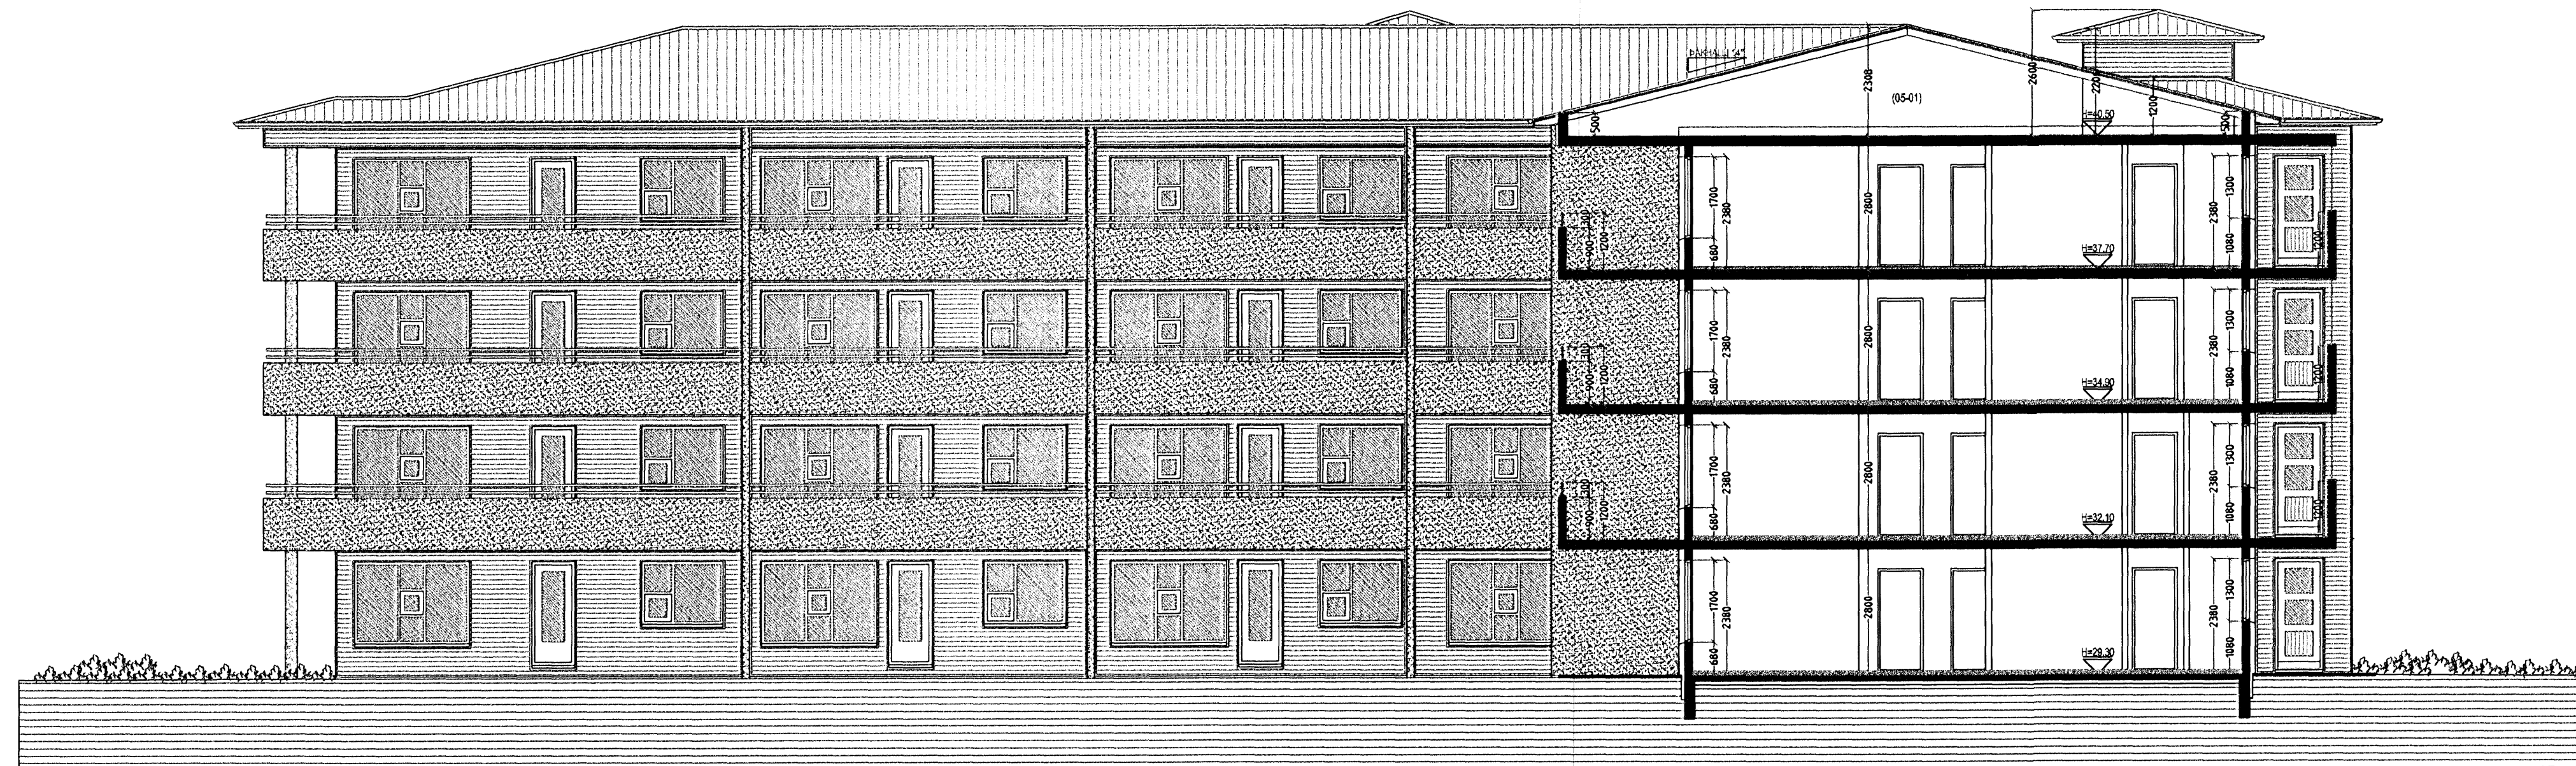

SNID B-B MKV. 1:100.

ESKIVELLIR 21 HAFNARFIRÐI.

Sigurður Þorvarðarson byggingafræðingur b.f.í.
Teiknistofan Strandgötu 11 220 Hafnarfirði.
Sími: 5651510. Netfang: teiknistofan@simnet.is
STH. teiknistofan ehf. kt. 510298-2769. Kf. aðalhönnuðar: 141250-4189.

Skýringar:	Aðaluppdráttur.		
Teikning:	Snið B-B.		
Mælikvarði:	1: 100.	Dagsetning:	14. maí 2007.
Undirskrift:	<i>[Handwritten signature]</i>		
Blað nr:	7 af 14.		
Breytt:	Júlí 2011 gerðar breytingar á svalalokunum. hiti í gólfi felldur niður, aðkomu að lóð breytt		