


ESKIVELLIR 21 HAFNARFIRÐI.

Sambýkkt þarft

17 AUG 2011

Byggingafræðingur í Hafnarfirði
Eh. Sigurður Steinar Jónsson

Úr Gildi

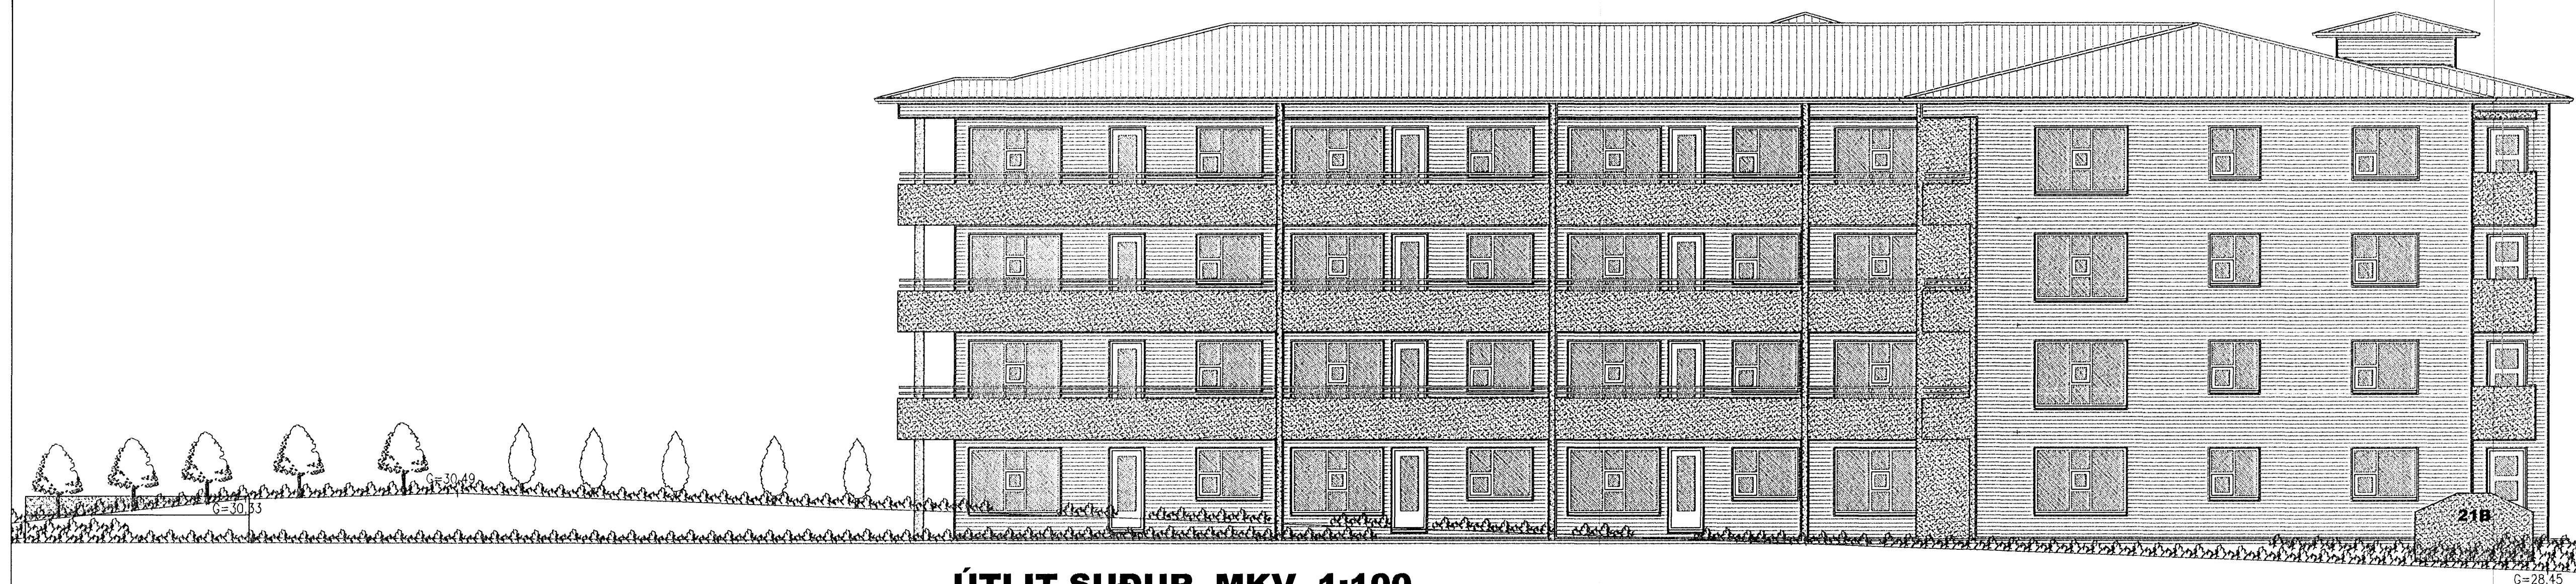

ÚTLIT SUÐUR MKV. 1:100.

ESKIVELLIR 21 HAFNARFIRÐI.

Sigurður Þorvårdarson byggingafræðingur b.f.í.
Teiknistofan Strandgötu 11 220 Hafnarfirði.
Sími: 5651510. Netfang: teiknistofan@simnet.is
STH. teiknistofan ehf. kt. 510298-2769. Kf. aðalhönnuðar: 141250-4189.

Skýringar:	Aðaluppdráttur.		
Teikning:	Útlit suður.		
Mælikvarði:	1: 100.	Dagsetning:	14 maí 2007.
Undirskrift:	<i>19/7/11 Sigurður Steinar Jónsson</i>		
Blað nr:	9 af 14.		
Breytt:	Júlí 2011 gerðar breytingar á svalatökunum, hiti í gólfu felldur niður, aðkomu að lóð breytt.		