


ESKIVELLIR 21 HAFNARFIRÐI.

Samþykkt þann
 17 AUG 2011
 Byggingafræðingur b.f.í.
 E.h. Sigurður Steinar Jónsson

Úr Gildi

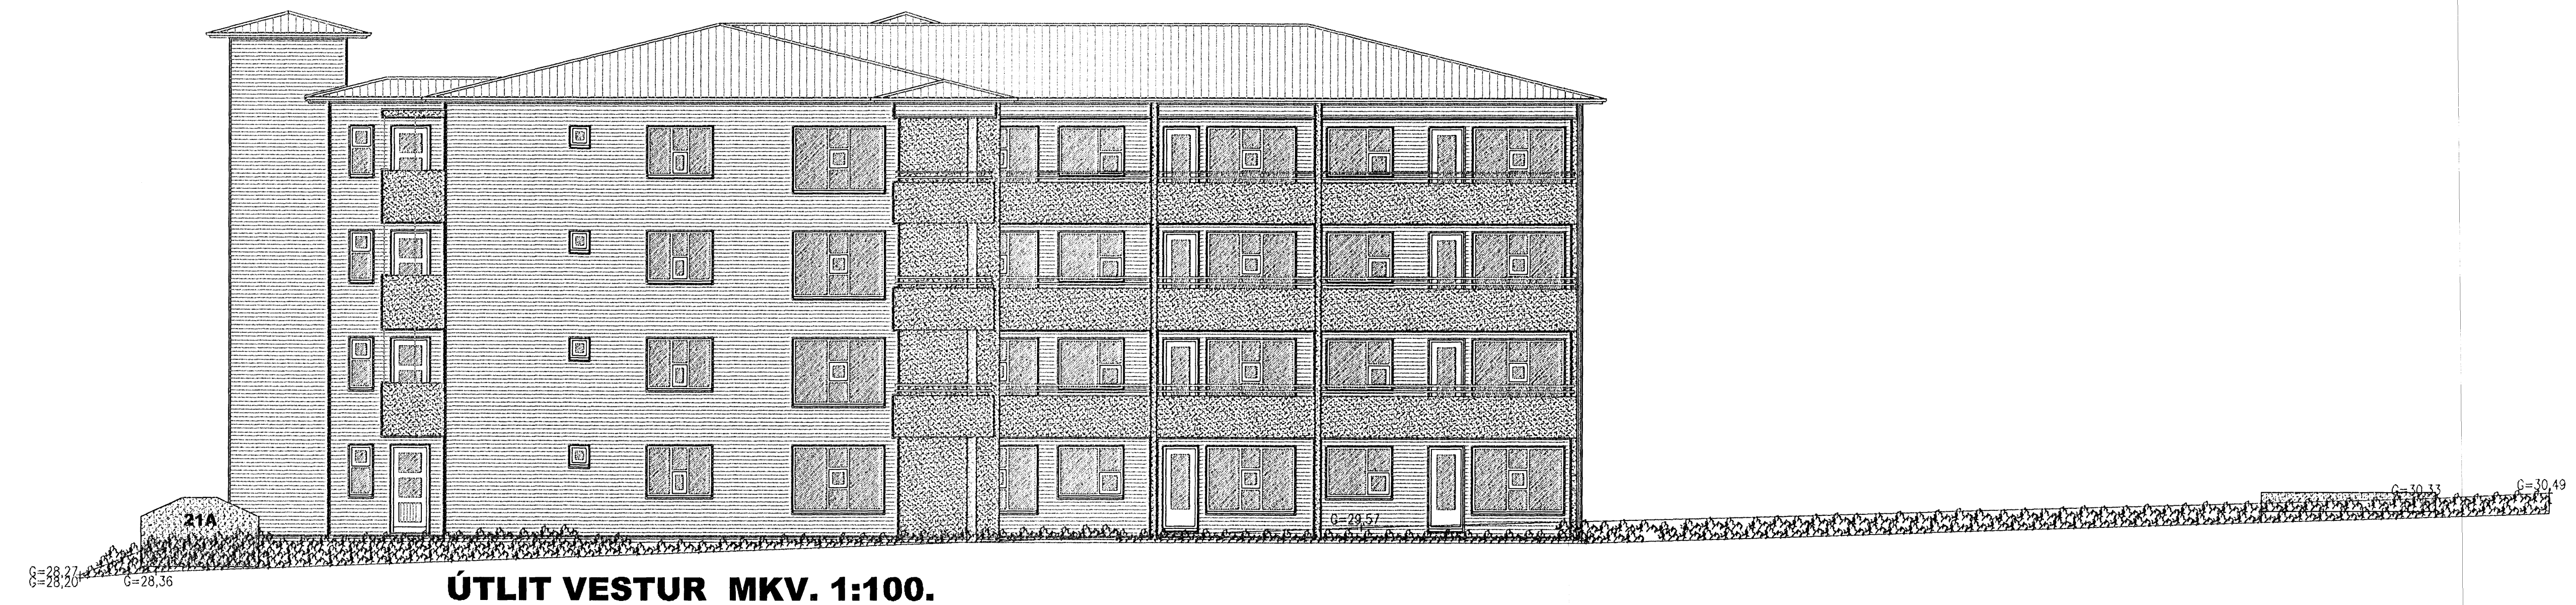

ÚTLIT VESTUR MKV. 1:100.

ESKIVELLIR 21 HAFNARFIRÐI.

Sigurður Þorvarðarson byggingafræðingur b.f.í.
 Teiknistofan Strandgötu 11 220 Hafnarfirði.
 Sími: 5651510. Netfang: teiknistofan@simnef.is
 STH. teiknistofan ehf. kt. 510298-2769. Kf. aðalhönnuðar: 141250-4189.

Skýringar:	Aðaluppdráttur.
Teikning:	Útlit vestur.
Mælikvarði:	1:100. Dagsetning: 14. maí 2007.
Undirskrift:	<i>[Handwritten Signature]</i>
Blað nr:	10 af 14.
Breytt:	Júlí 2011 gerðar breytingar á svalalokunum, hiti í gólfu felldur niður, aðkomu að lóð breytt.