


ESKIVELLIR 21 HAFNARFIRÐI.

Samþykkt þing
 17 AUG 2011
 Byggingaáætlun
 Efn. Sigurður Þorvarðarson

Úr Gildi

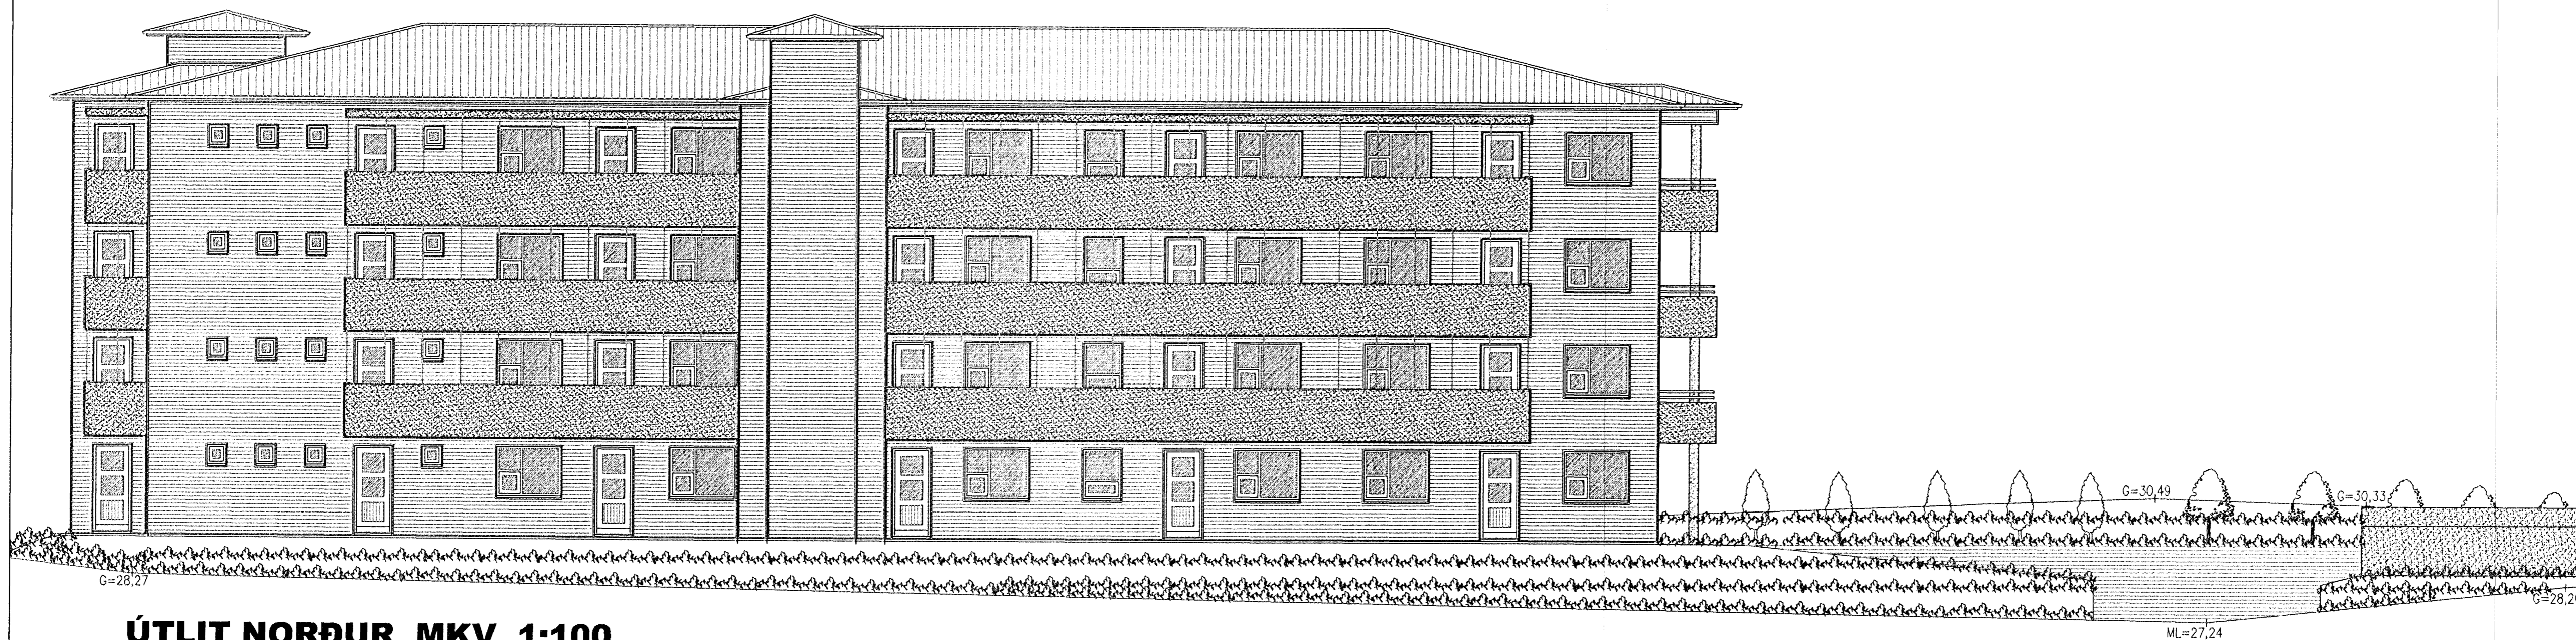

ÚTLIT NORÐUR MKV. 1:100.

ESKIVELLIR 21 HAFNARFIRÐI.

Sigurður Þorvarðarson byggingafræðingur bfi.
 Teiknistofan Strandgötu 11 220 Hafnarfirði.
 Sími: 5651510. Netfang: teiknistofan@simnet.is
 STH. teiknistofan ehf. kt. 510298-2769. Kf. aðalhönnuðar: 141250-4189.

Skýringar:	Aðaluppdráttur.
Teikning:	Útlit norður.
Mælikvarði:	1:100. Dagsetning: 14 maí 2007.
Undirskrift:	<i>19/7 H. Guðjónsson</i>
Blað nr:	11 af 14.
Breytt:	Júlí 2011 gerðar breytingar á svalalökunum. hiti í gólf felldur niður, aðkomu að lóð breytt.