


Samþykkt þann

21 SEP 2011

Byggingarástjórnir í Hafnarfirði  
Efn. Sigurður Steinar Jónsson

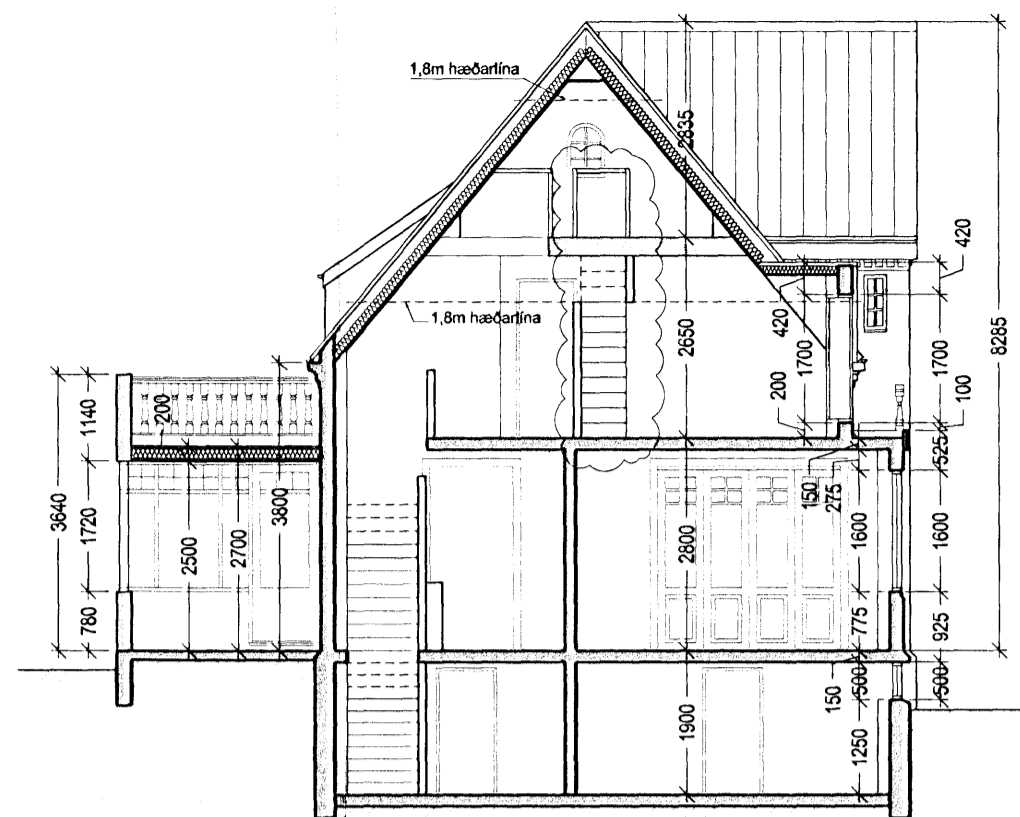

Þversnið AA



Útlit til suðurs



Útlit til austurs



Útlit til norðurs



Útlit til vesturs

Teikning byggð á samþykktum uppráttum Gumundar Einarssonar frá 1930, ásamt breyttum uppráttum frá 1964, 1978, 1991 og 1997.

BREYTA	DAGSETNING	ATHUGASEMD
<b>STUDIO STRIK</b>		
<b>Tjarnarbraut 7</b> Einbýlishús - breytingar á gluggum og háalofti Sníð og útlit		
<i>Sigríður Ólafsdóttir</i>		
Sigríður Ólafsdóttir - arkitekt F.Á.Í.	K: 071070 5069	Hlíðarás 4 · 221 Hafnarfirði
Hulda Adalsteinsd. - innanhússarkitekt	K: 141074 4909	S: 511 6777 · studiostrik.is
	K: 590907 1030	
DAGSETNING: 12.9.2011	TEKNIÐ NÚ: SÓ	KVADR: 1:100
VERK NÚMÉR: 2011-08-05	TEKNIÐ NÚMÉR: A-2.001	BREYTA: