


14 SEP 2011

Byggingafulltrúi í Hafnarfirði
Fh. Sigurður Steinar Jónsson

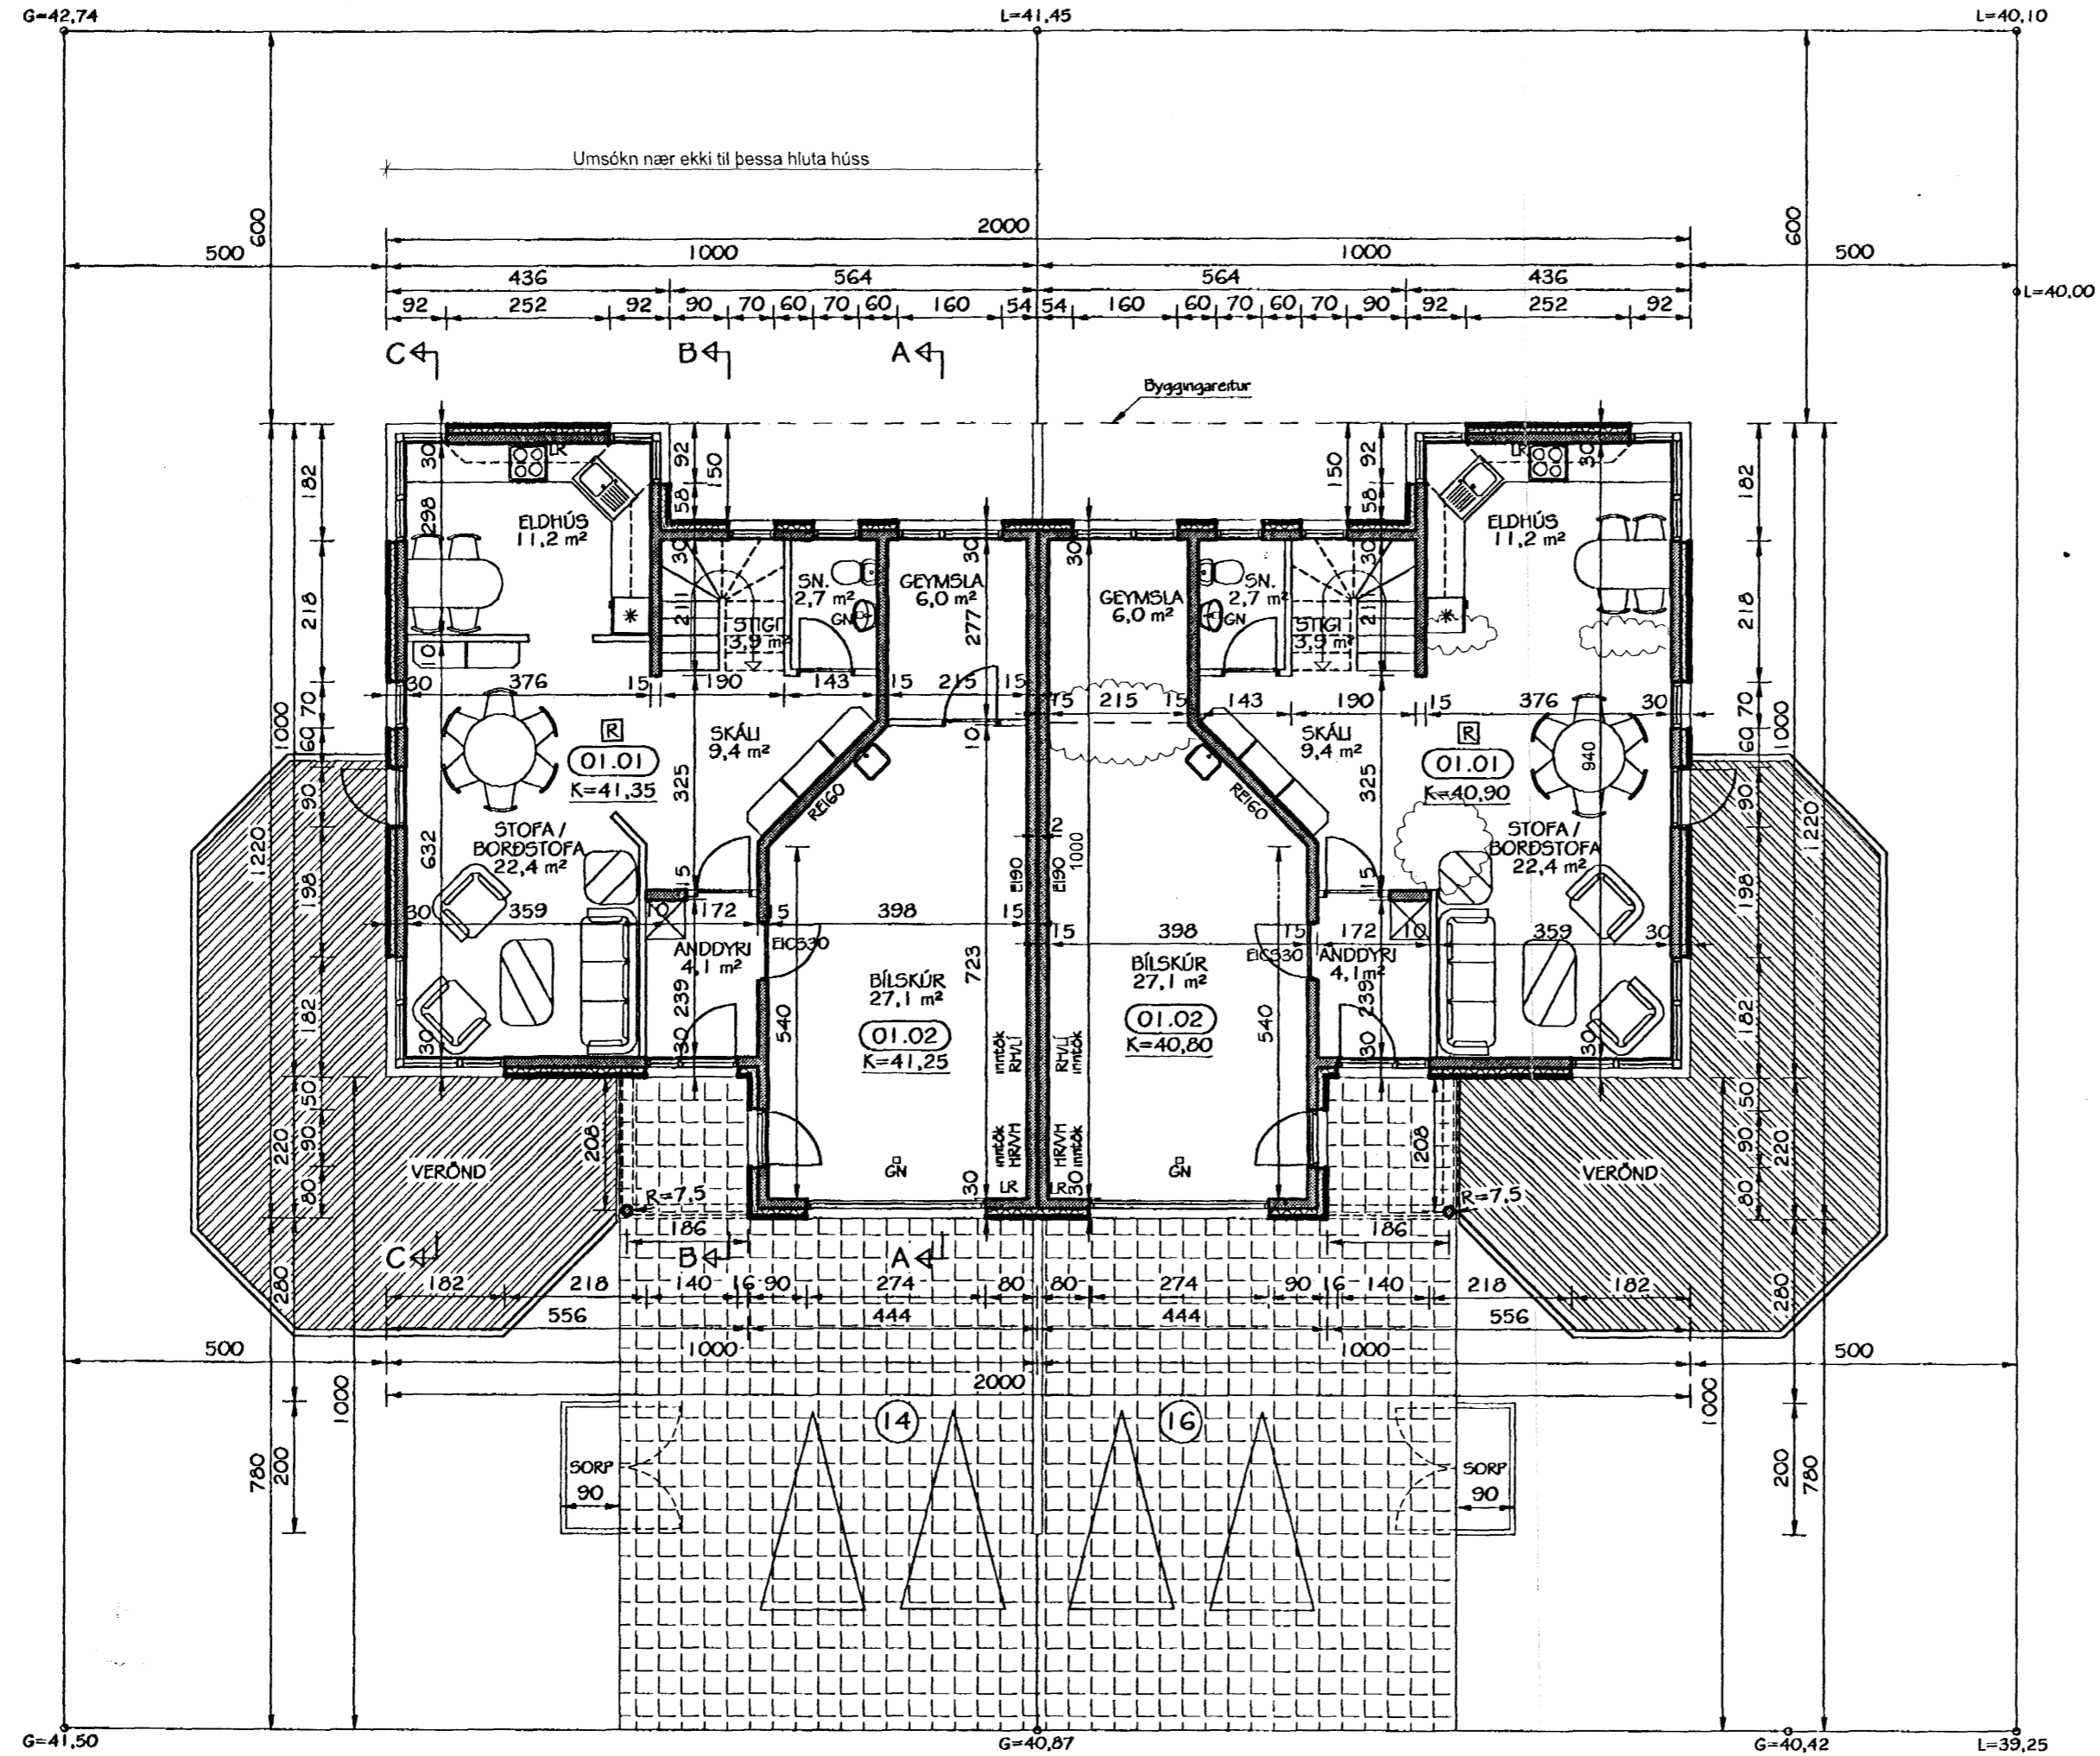

GRUNNMYND NEÐRI HÆÐAR
MKV. 1:100

Táknar breytingar sem sótt er um

+ARKITEKTAR

Blikaás 16	dags. 30.08.2011
Hafnarfirði	mkv. 1:100
Vegna lokaúttektar	teikn. ÞS/ÁK
	verknr. 1114
Haraldur Ingvarsson arkitekt 030956 3389	<i>Sorvaldur</i>
Bormóður Sveinsson arkitekt 050653 5529	
Laugavegur 59 101 Reykjavík 562-5959 www.plusark.is	

TEIKNISTOFAN TORGIÐ
RÁÐGJÖF - HÖNNUN - EFTIRLIT

ARMÓLI 36, 108 REYKJAVÍK, Sími 568-8866, FAX 568-8878
Þorsteinn Friðbjólfsson, Magnús Þ. Guðmundsson,
byggingateknifræðingur innanhússarkitekt.
Kt. 211055-5299 Kt. 240654-5559

**BLIKAÁS 14-16
HAFNARFJÖRDUR**

Teikningarheiti: Grunnmynd neðri hæðar

Dags. 22.09.1999	Kvarði 1:100
Hannað ÞF	Teiknað PP
Verknr. 99-824	Teikn.nr. 102
	Breyt.nr. C