
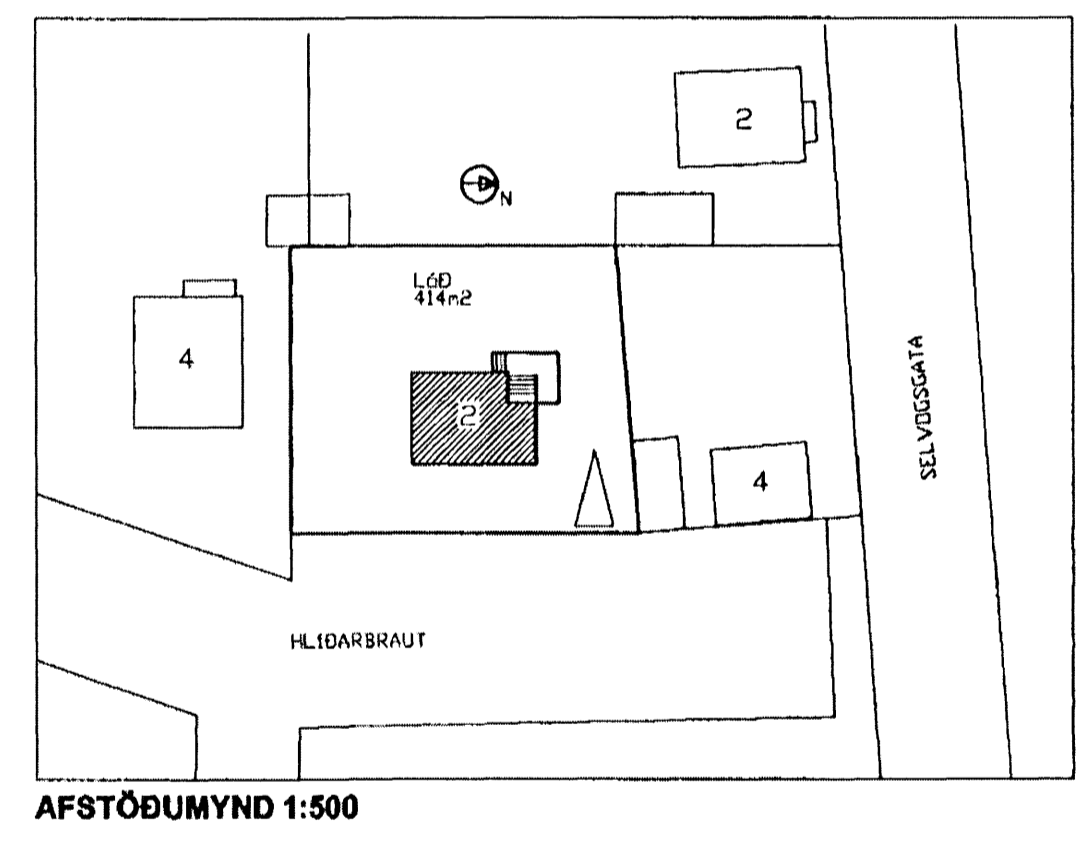
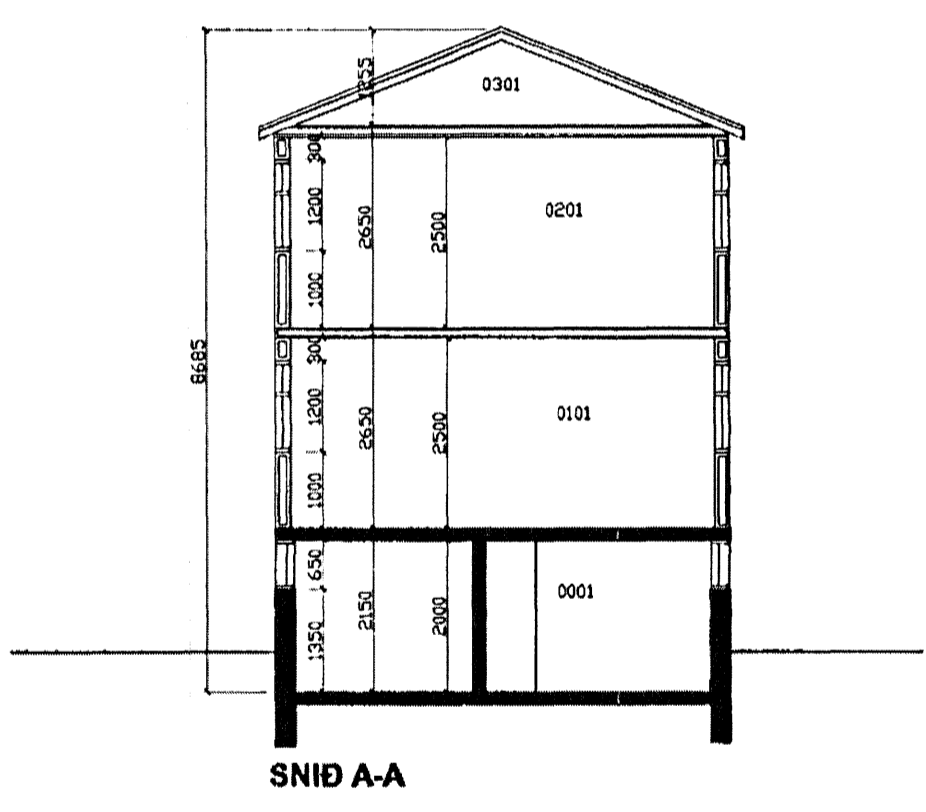
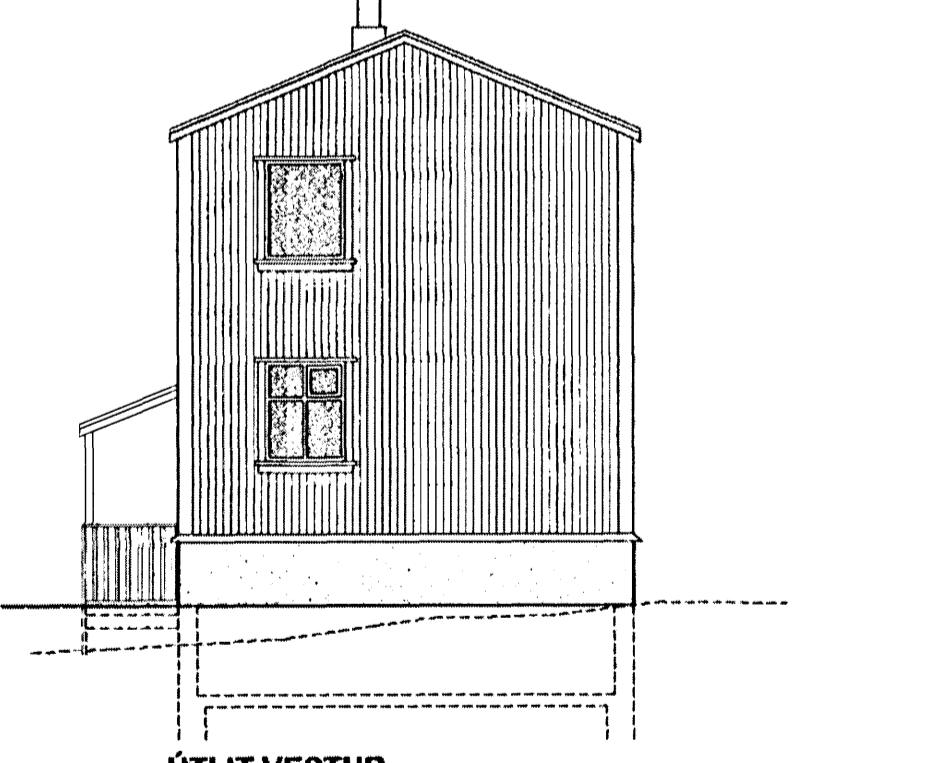
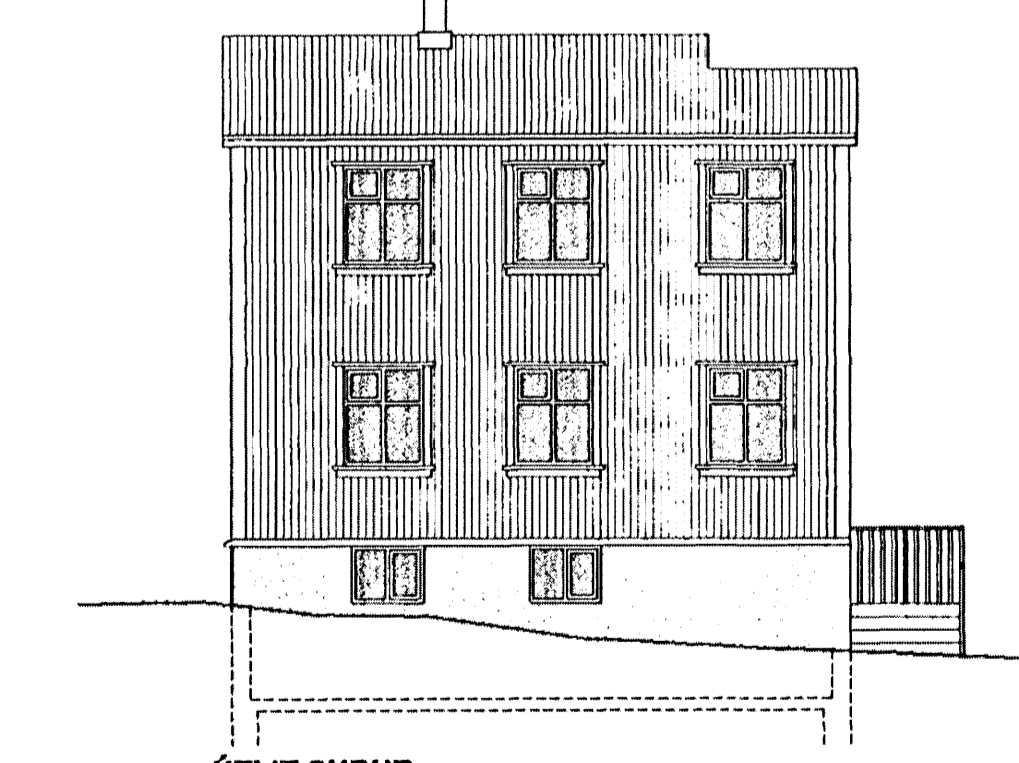
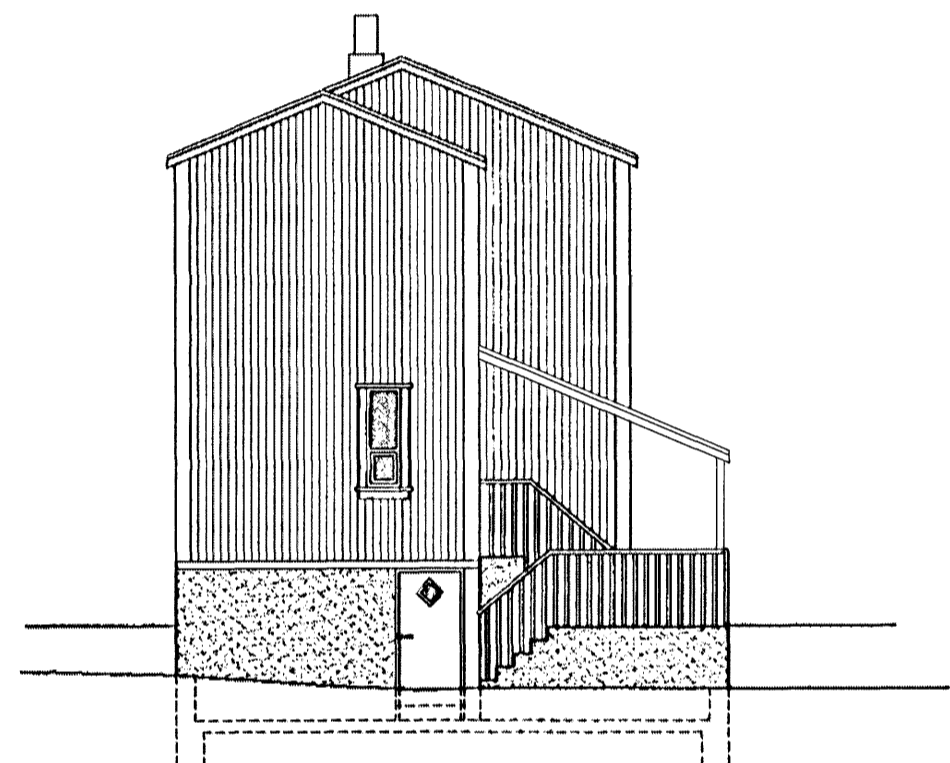
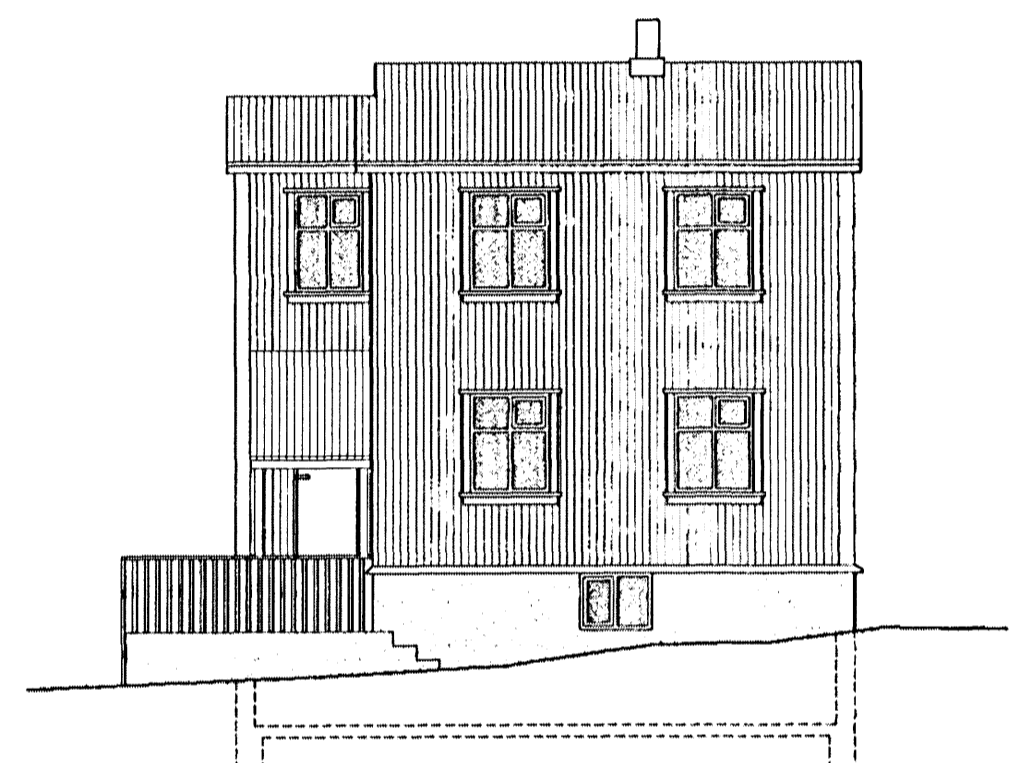
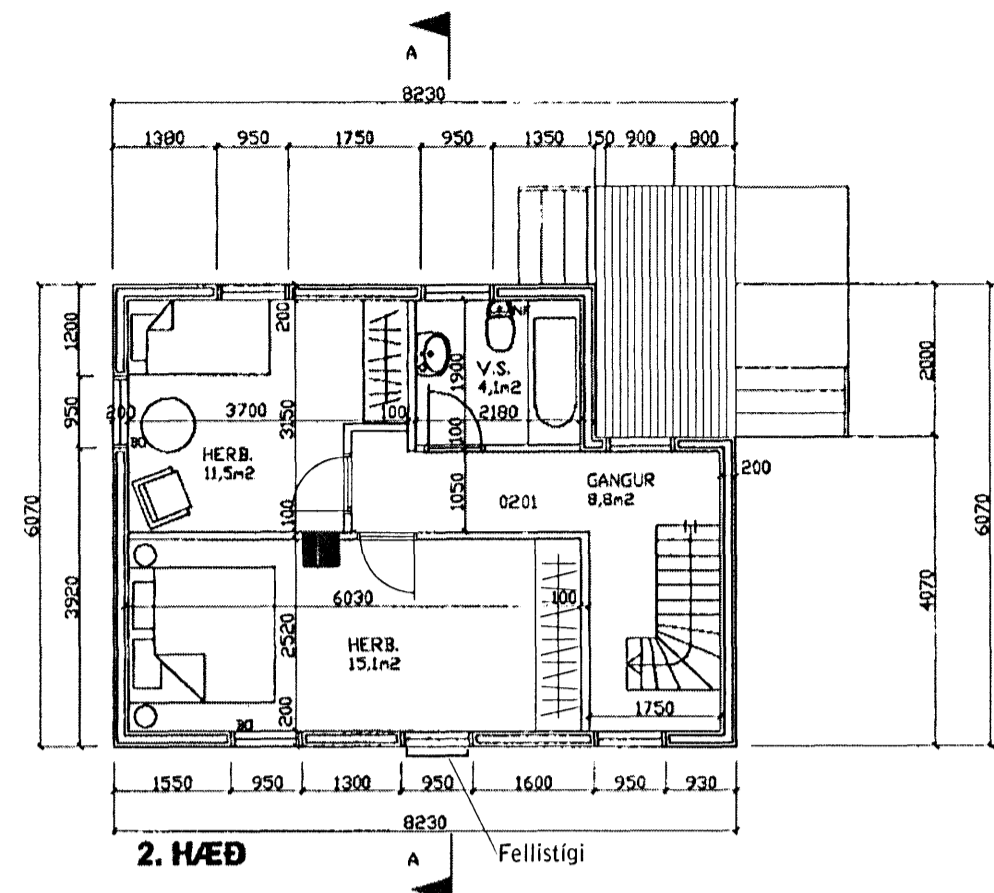
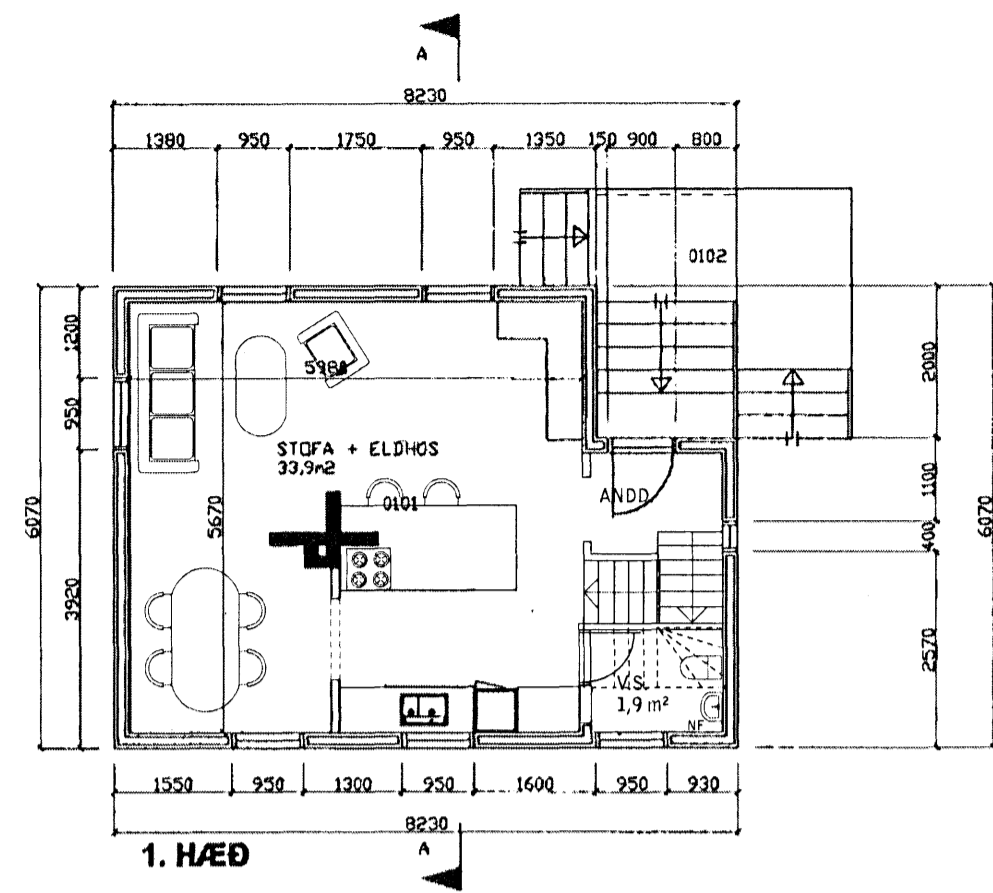


Samþykkt þann
28 SEP 2011
 Byggingafulltrúi Önn Háforsfirði
 F.h. Sigurður Steinar Jónsson

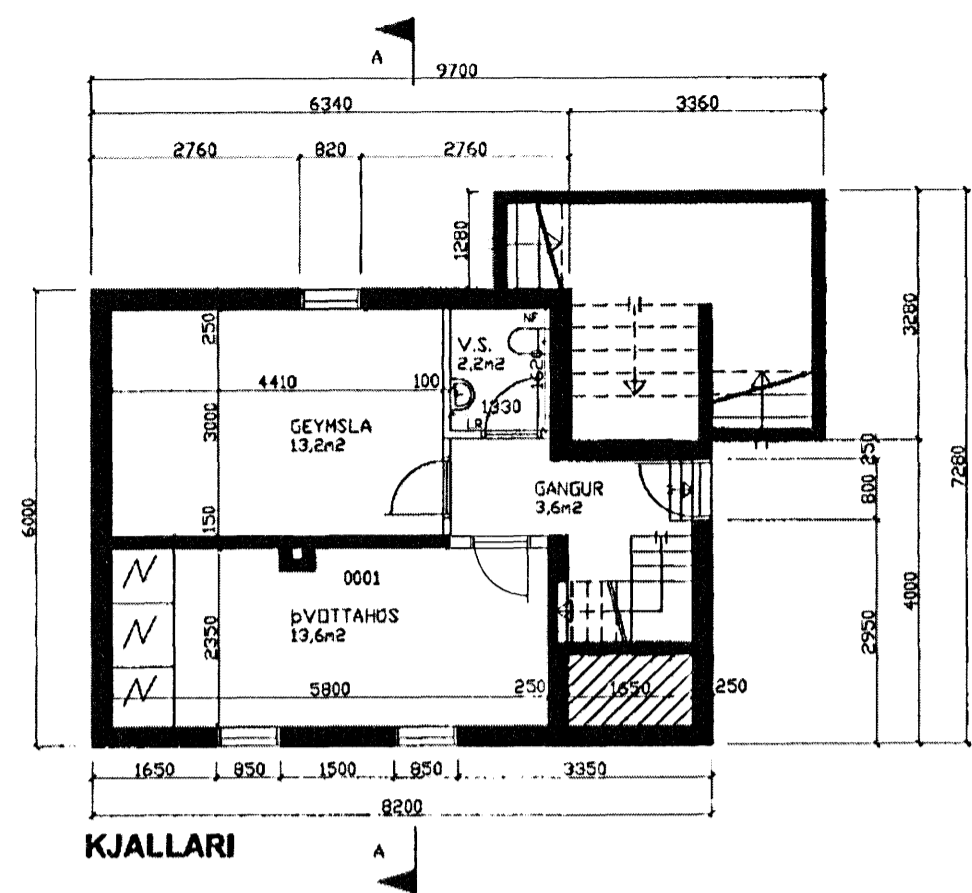

sAraAxelsdóttir
 arkitekt faí // kt. 270280-6179
 netfang // arkitektasara@gmail.com

Upprunni teikningar: Arkitektastofan Austurvöllur

breytingar frá síðasta samþykki:
 Skyggni yfir inngangi - 9" sperrur klæddar með 1x6 og bárujárn
 Kjallari - hurð milli gangs og þvottahúss
 1.hæð - opnað milli eldhúss og borðstofu, innrétting eldhúss breytt (eyja sett upp).
 2.hæð - hurðir í herb. færðar og einnig klæðaskápur
 -ýmsar framkvæmdir á innviði hússins sem tengjast endurbótum vegna skemmda og slits. sjá fylgibréf (dags. 07.03. 2011) með nánari verklýsingum.

A // skyggni sýnt á vestrútliti // 21.03.2011
 breyting // lýsing // dagsetning

verkefni // Hlíðarbraut 2, Hfj
 Rýniteikningar
 Afstm, GM, UT, SN
 1:500 og 1:100
 dagsetning // 07.03.2011
 verknúmer // 11_02
 teikning nr. // (99)1.01 A