




VESTURHLID

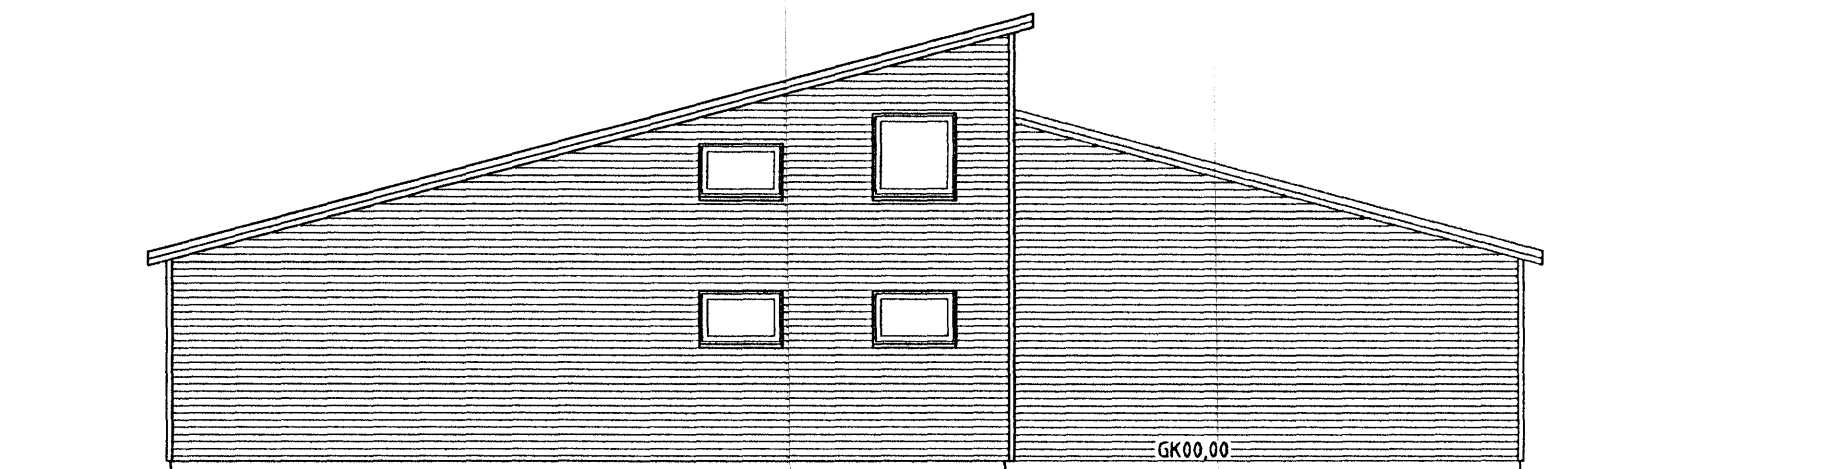

NORDURHLID

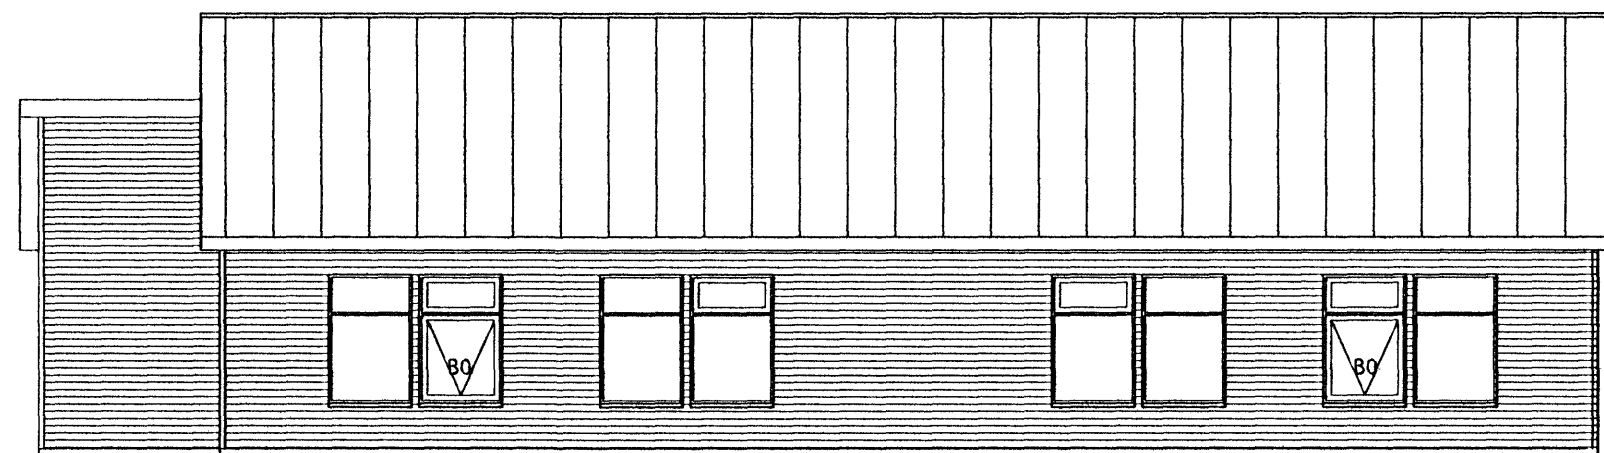

AUSTURHLID

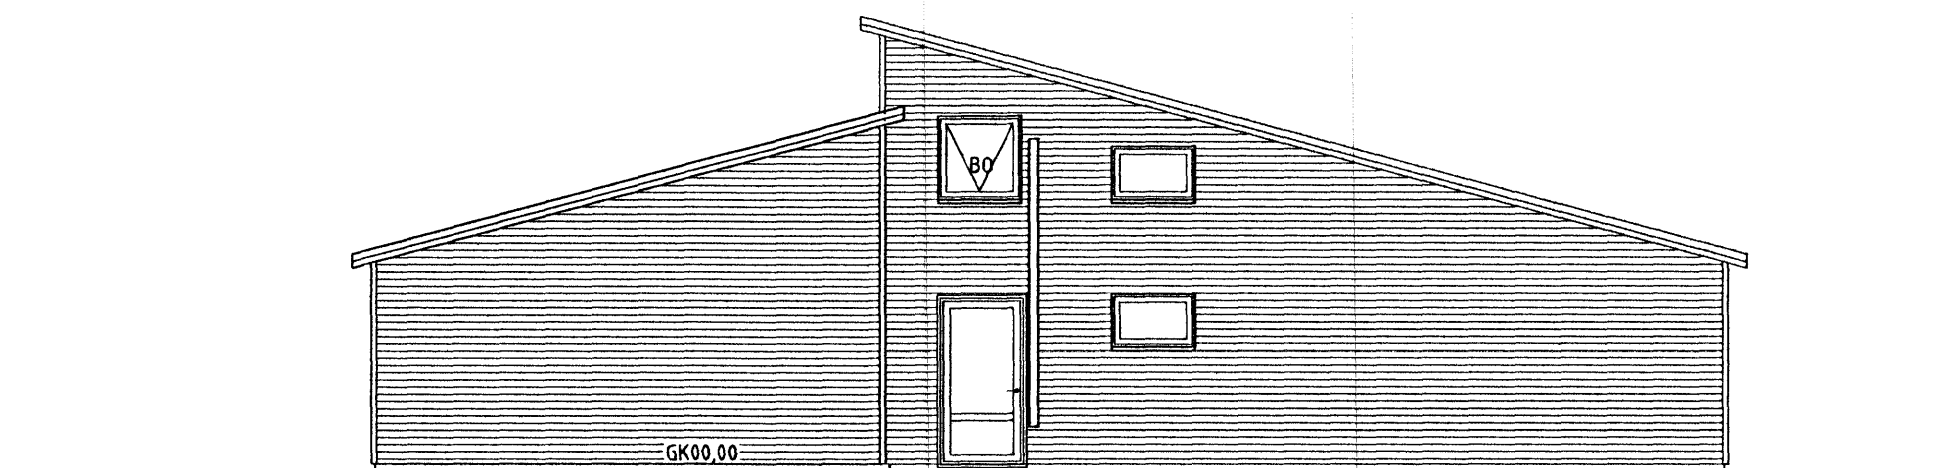

SUDURHLID

Samþykkt þann

28 SEP 2011

Byggingafulltrúi
Eh. Sigurður Steinar Jónsson


Breytt dags 20.09.2011

1. Útlit á suðurhlid breytist þ.e. hurð og gluggi speglast ásamt vs fatl. 1 hæð
2. Klósett færast til og fjölgar á 1 hæð
3. Slökkvitæki færast
4. Fatahólfum fækkar í 50 hólfum

SGHUS

AUSTURVEG 69 800 SELFÖSSJ
SÍMI 482 3850 FAX 482 3851
NETFANG sghus@sghus.is
VÉLFANG www.sghus.is

Hjallabraut 55 hafnarf.kennslustofur

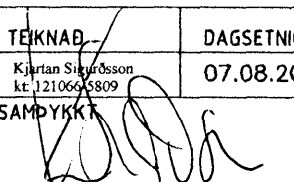Útlit		Kvarði 1:100	
HANNAÐ:	TEKNAÐ:	DAGSETNING	VERKNÚMÉR
Kjartan Sigurðsson tlf. 121066-5809	Kjartan Sigurðsson tlf. 121066-5809	07.08.2011	11030
SKRÁARNAFN LEIKSKOLI.dwg	SAMÞYKKT 	TEKNING NÚMÉR: A-103	