



Grunnmynd

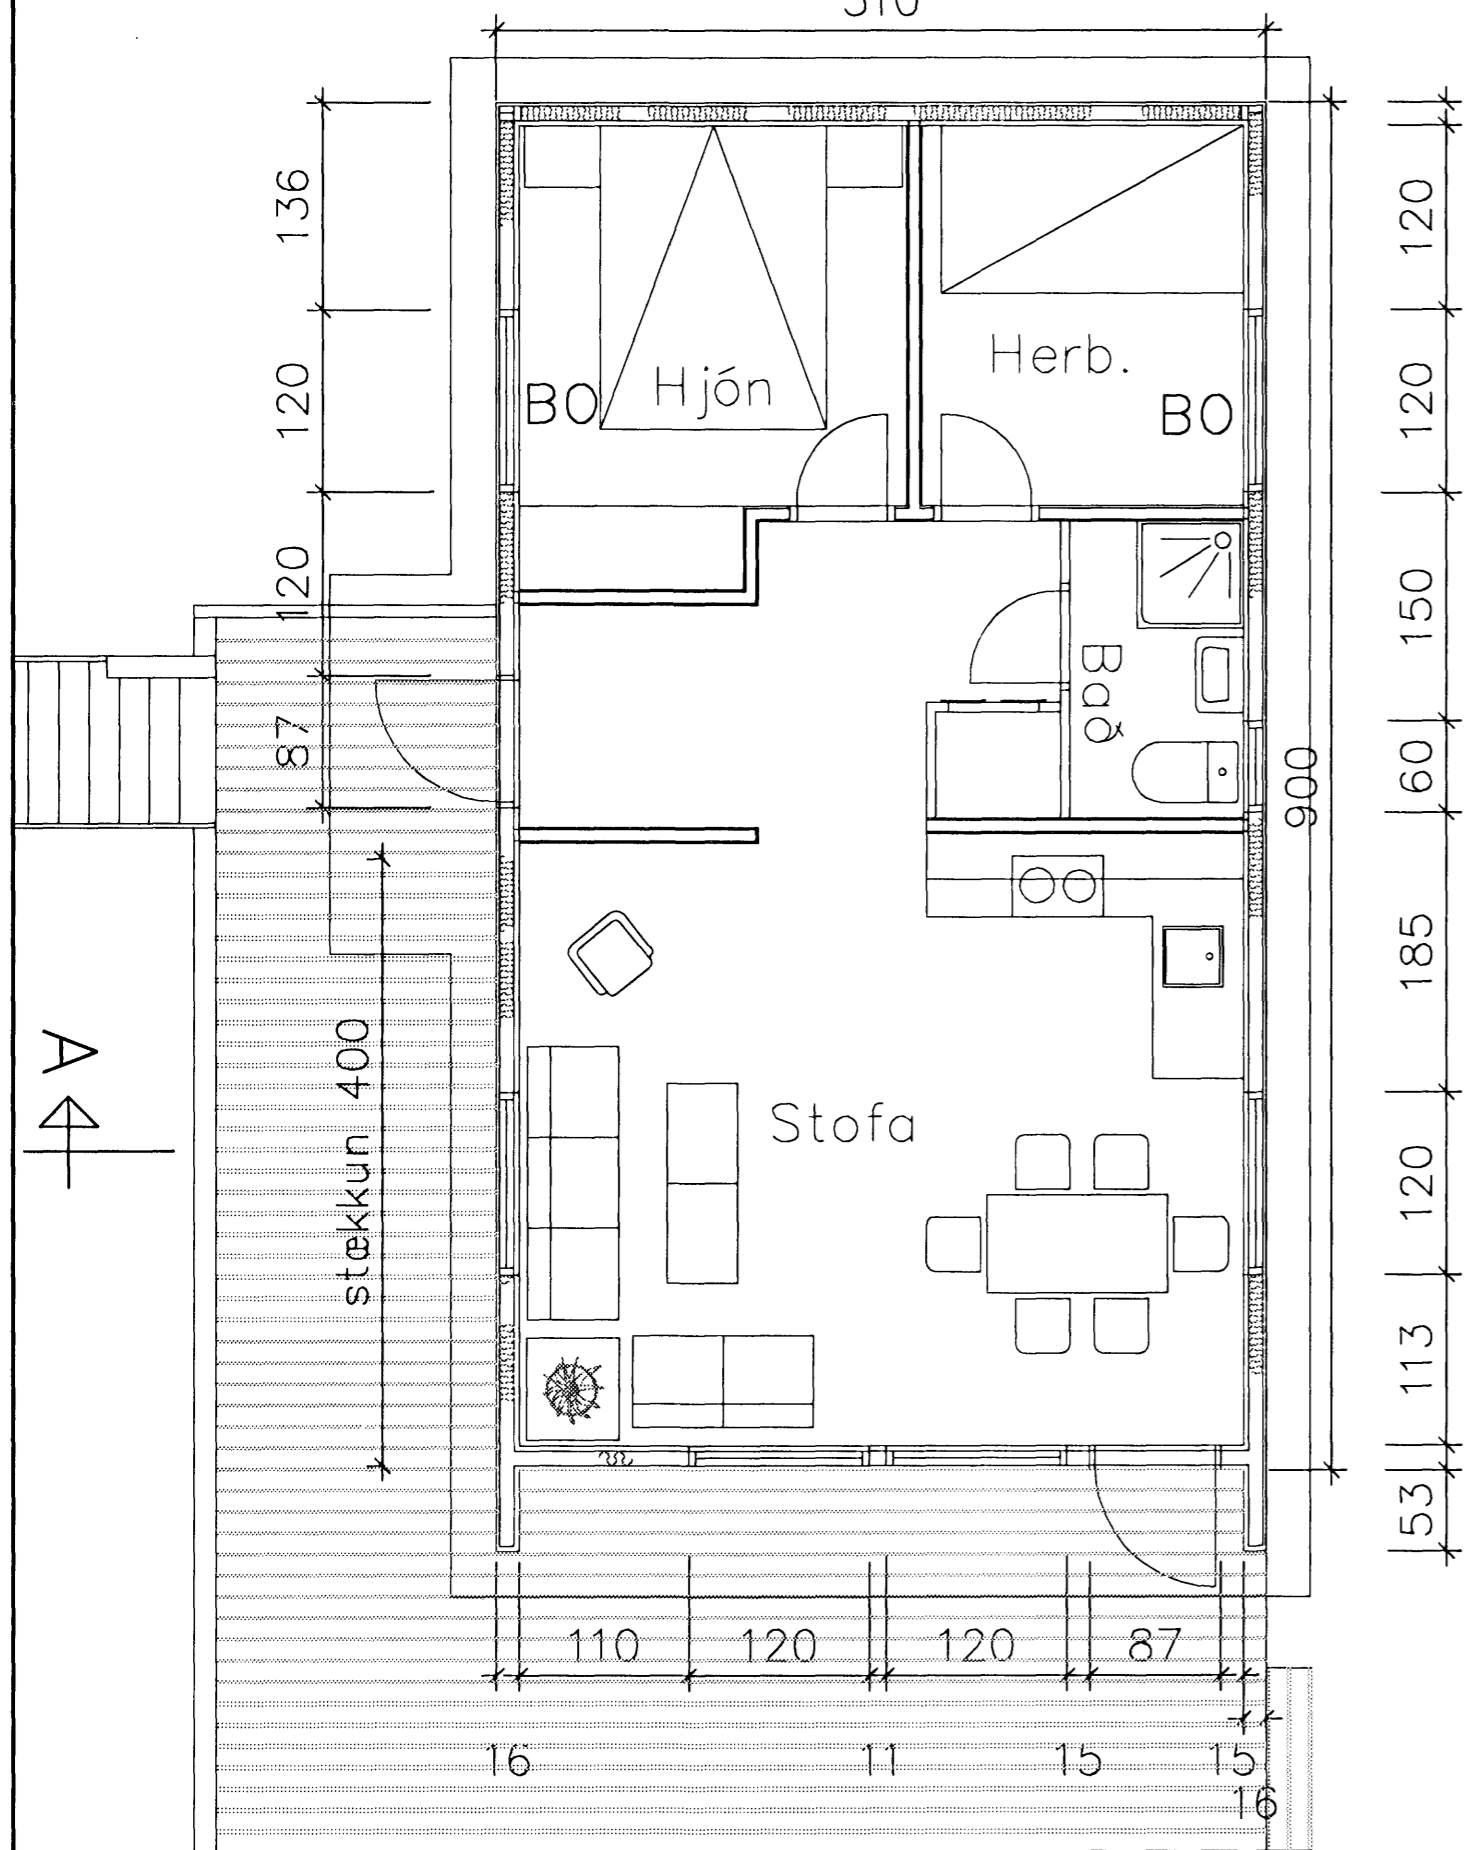

Sampylit þinn
 10 AUG 2011
 Byggingar- og húsnæðisráðgjafi
 Fh. Sigurður Steinarsson

Snið A-A 1:50

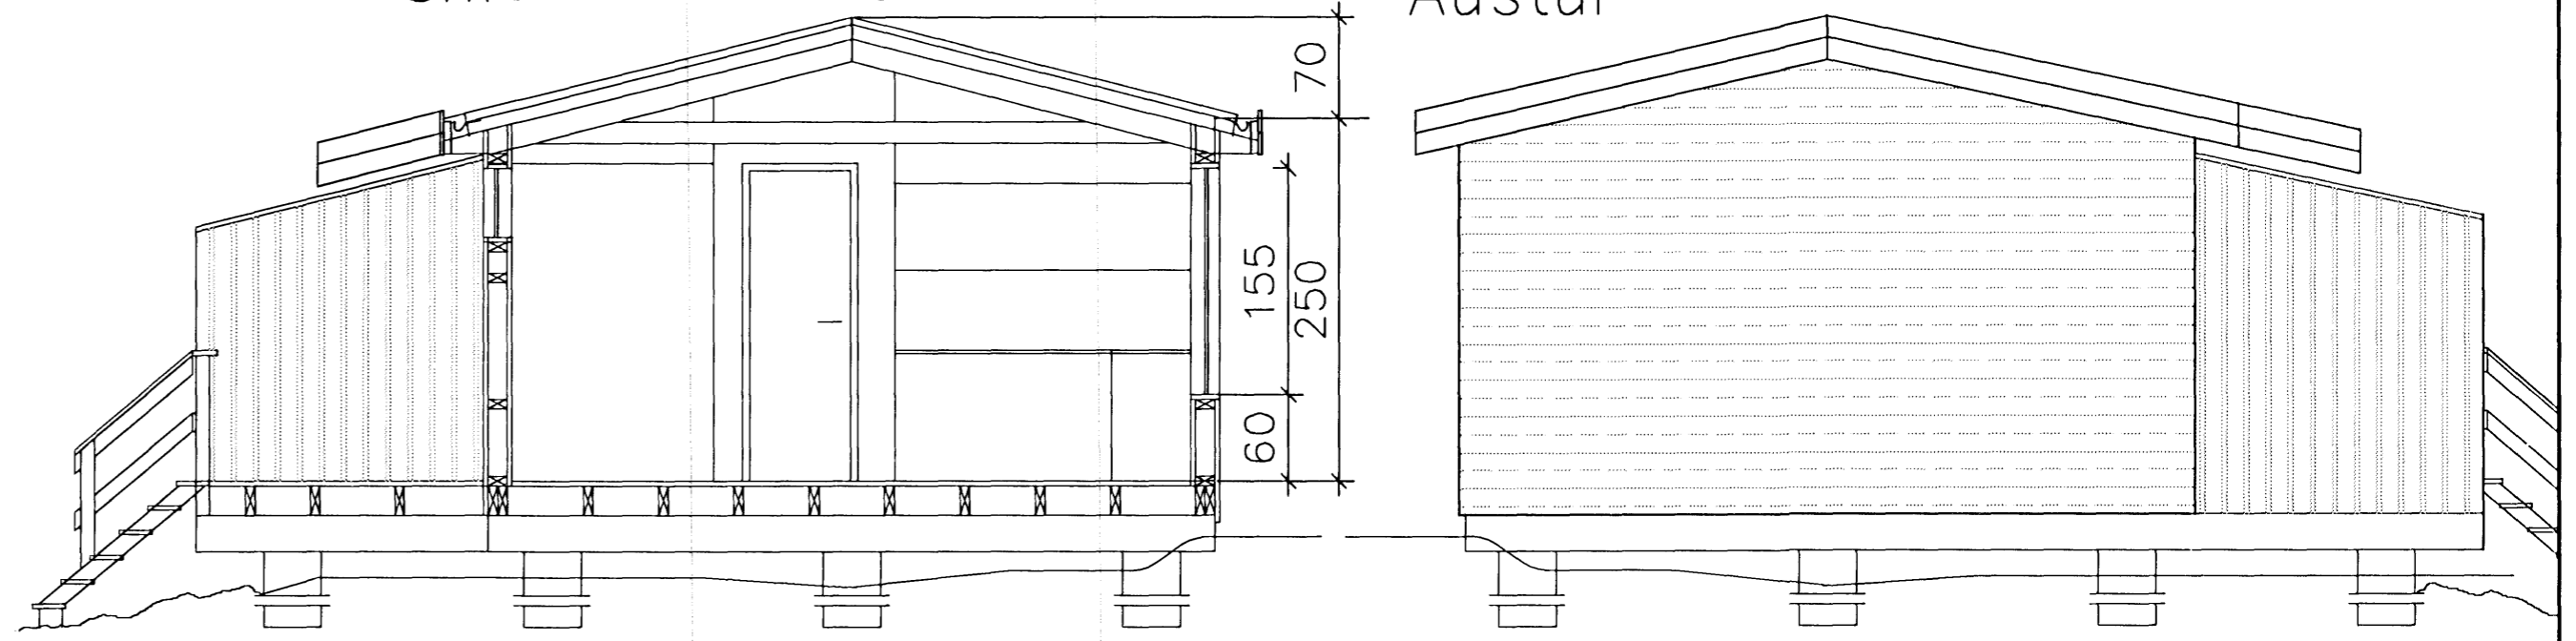


Norður



Suður



Vestur

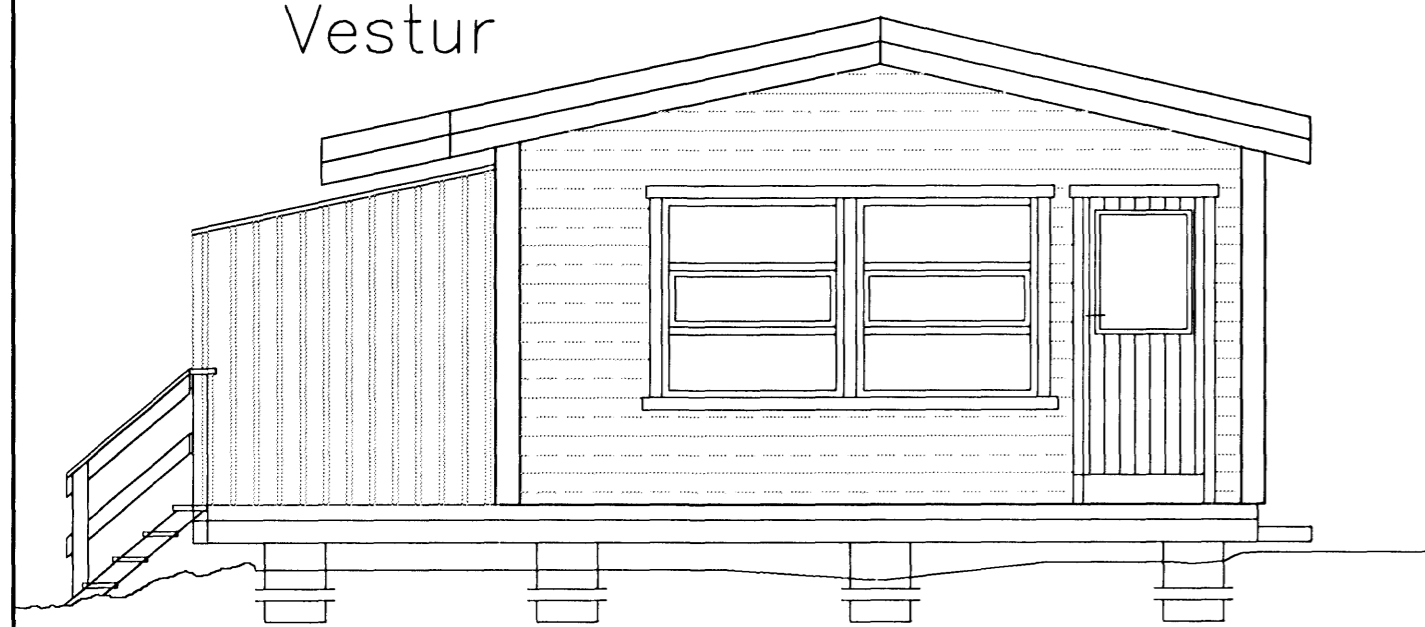

TÆKNIÞJÓNUSTAN SF
 Lögumla 5-108 Reykjavík
 sími 581 3844 fax 581 4740
 e-mail tth@tth.is

SUMARBÚSTAÐUR

Kaldárselsvegur
 Lóð K3 Hafnarfjörður
 Stökkun
 Grunnmynd, snið og útlit

Hannað.: VP Dags.: 03.10

Teikn.: Yfirfarið:

Kvarði.: 1:50

Nr.: 1002 Blað.: 1

Af.: 2

07.2011 Reyndartekning
 Br. Dags. Breyting

Sigurður Steinarsson