


Samþykkt bann

10 AUG 2011

Byggingaáráðgjafi
F.h. Sigurður Steinarson

Skráningartafla: Kaldárselsvegur K 3					Skrásetjari: Halldór Jónasson														
Landnúmer: 121321					Kennitala: 280348 2529														
Matshlutanúmer: 01					Útgáfa: 4.01b Daga: 18.3.2010														
Uppskipting og lýsing					Stærðir														
D0 Lokun	D1 Rými hæð-roð	D2 Notkun texti	D3 Höfuð-flokkun	D4 Eignar-hald	D5 Botnhöðun n ²	D5M Millihöðun m ²	D6 Stiggar m ²	D7 Op n ²	D8 Brúthöfnun m ²	D9 Brúthöfnun sh < 1,8	D10a Salarhæð mm	D10b Salarhæð max	D11 Brúthöfnun rúmmál m ³	D12 Netföfnun n ²	D16 Birt flatarmál n ²	Rekntala skiptarúmmáls	D17 Skiptarúmmál n ²		
Matshluti					45,9	0,0	0,0	0,0	45,9	0,0			140,0	39,3	45,9		154,505		
Botn													9,2						
1. hæð					45,9	0,0	0,0	0,0	45,9	0,0			130,8	39,3	45,9				
A	0101	Sumarbústaður	N	0101	45,9				45,9		2,50	3,20	130,8	39,3	45,9	2,85	112,005		
C	0102	Verönd	S	0101	42,5				42,5							1,00	42,500		
Athugasemdir																			
Samneignir sumra																			
Eignarhald																			
Eignar-hald	Notkun texti	Birt flatarmál m ²	Skiptarúmmál Séreign n ²	Séreign og sameign m ²															
0101	Sumarbústaður	45,9	154,505	154,505															
Alls					45,9				154,505									154,505	

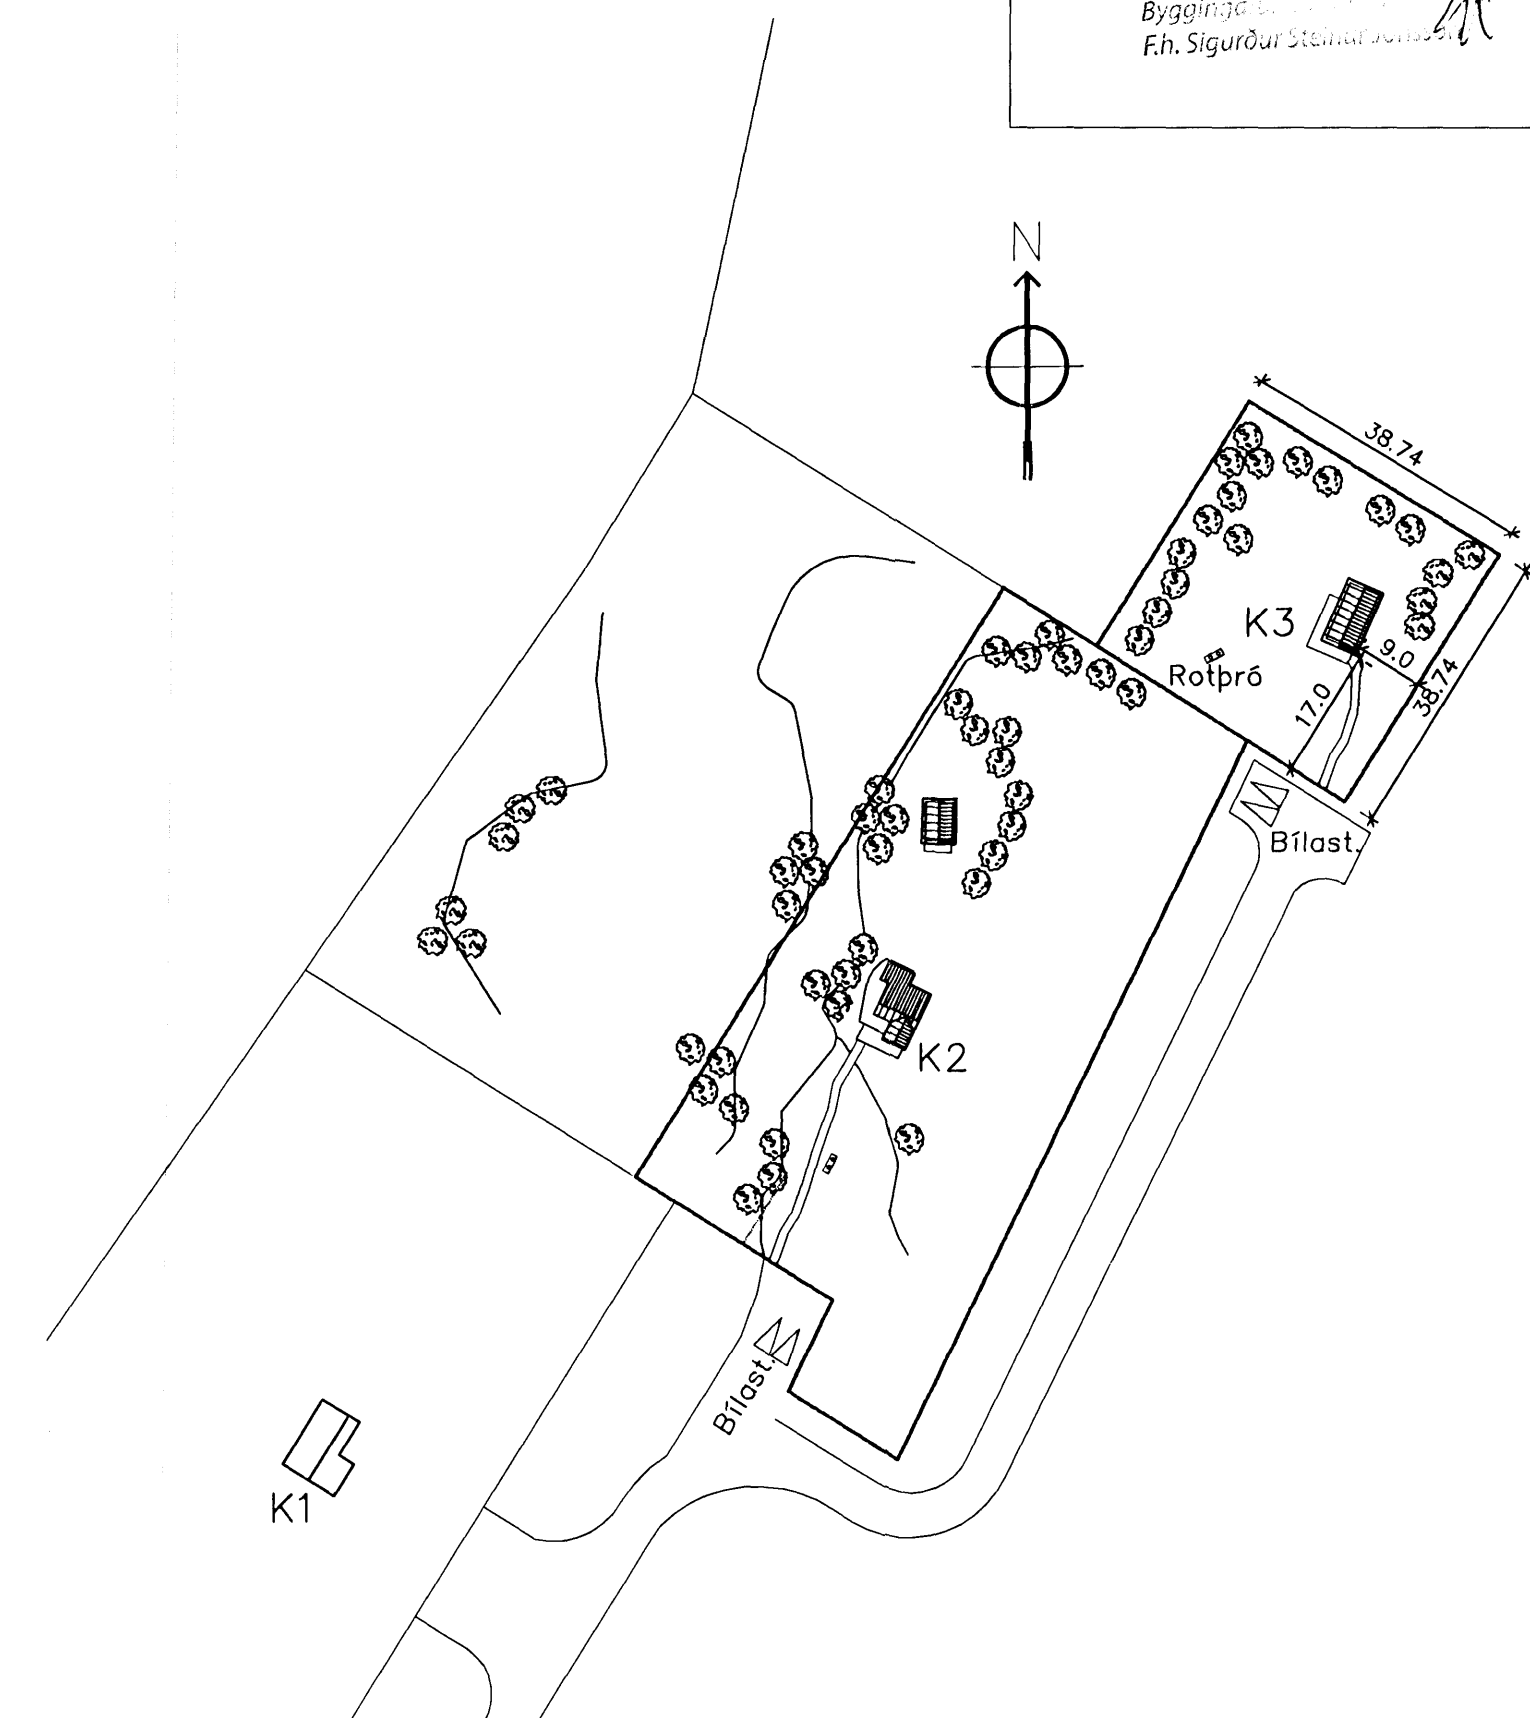

Afstöðumynd 1:1000

Núverandi bústaður 25.6m²
Stækkun 20.4m²
Samtals 46.0m²

Lýsing: Undirstöður: trébitar á steiptum súlum.
Burðarvirki: timbur, einangrun 10cm steinull.
Klæðning: bárujárn á þaki, lárétt borðaklæðning á veggjum.

			TÆKNIPJÓNUSTAN SF Lágmúla 5-108 Reykjavík sími 581 3844 fax 581 4740 e-mail tt@tt.is		SUMARBÚSTAÐUR Kaldárselsvegur Lóð K3 Hafnarfjörður Stækkun Afstöðumynd og skráningartafla		Hannad.: VP Dags.: 03.10 Teikn.: Yfirfarið: Kvarði.: 1:1000 Nr.: 1002	
o	07.2011	Reyndarteikning			Blað.: 2 Af.: 2			
Br	Dags	Breyting						