


G: 31.80

G: 32.30

G: 33.10

MATSHL 01

C B

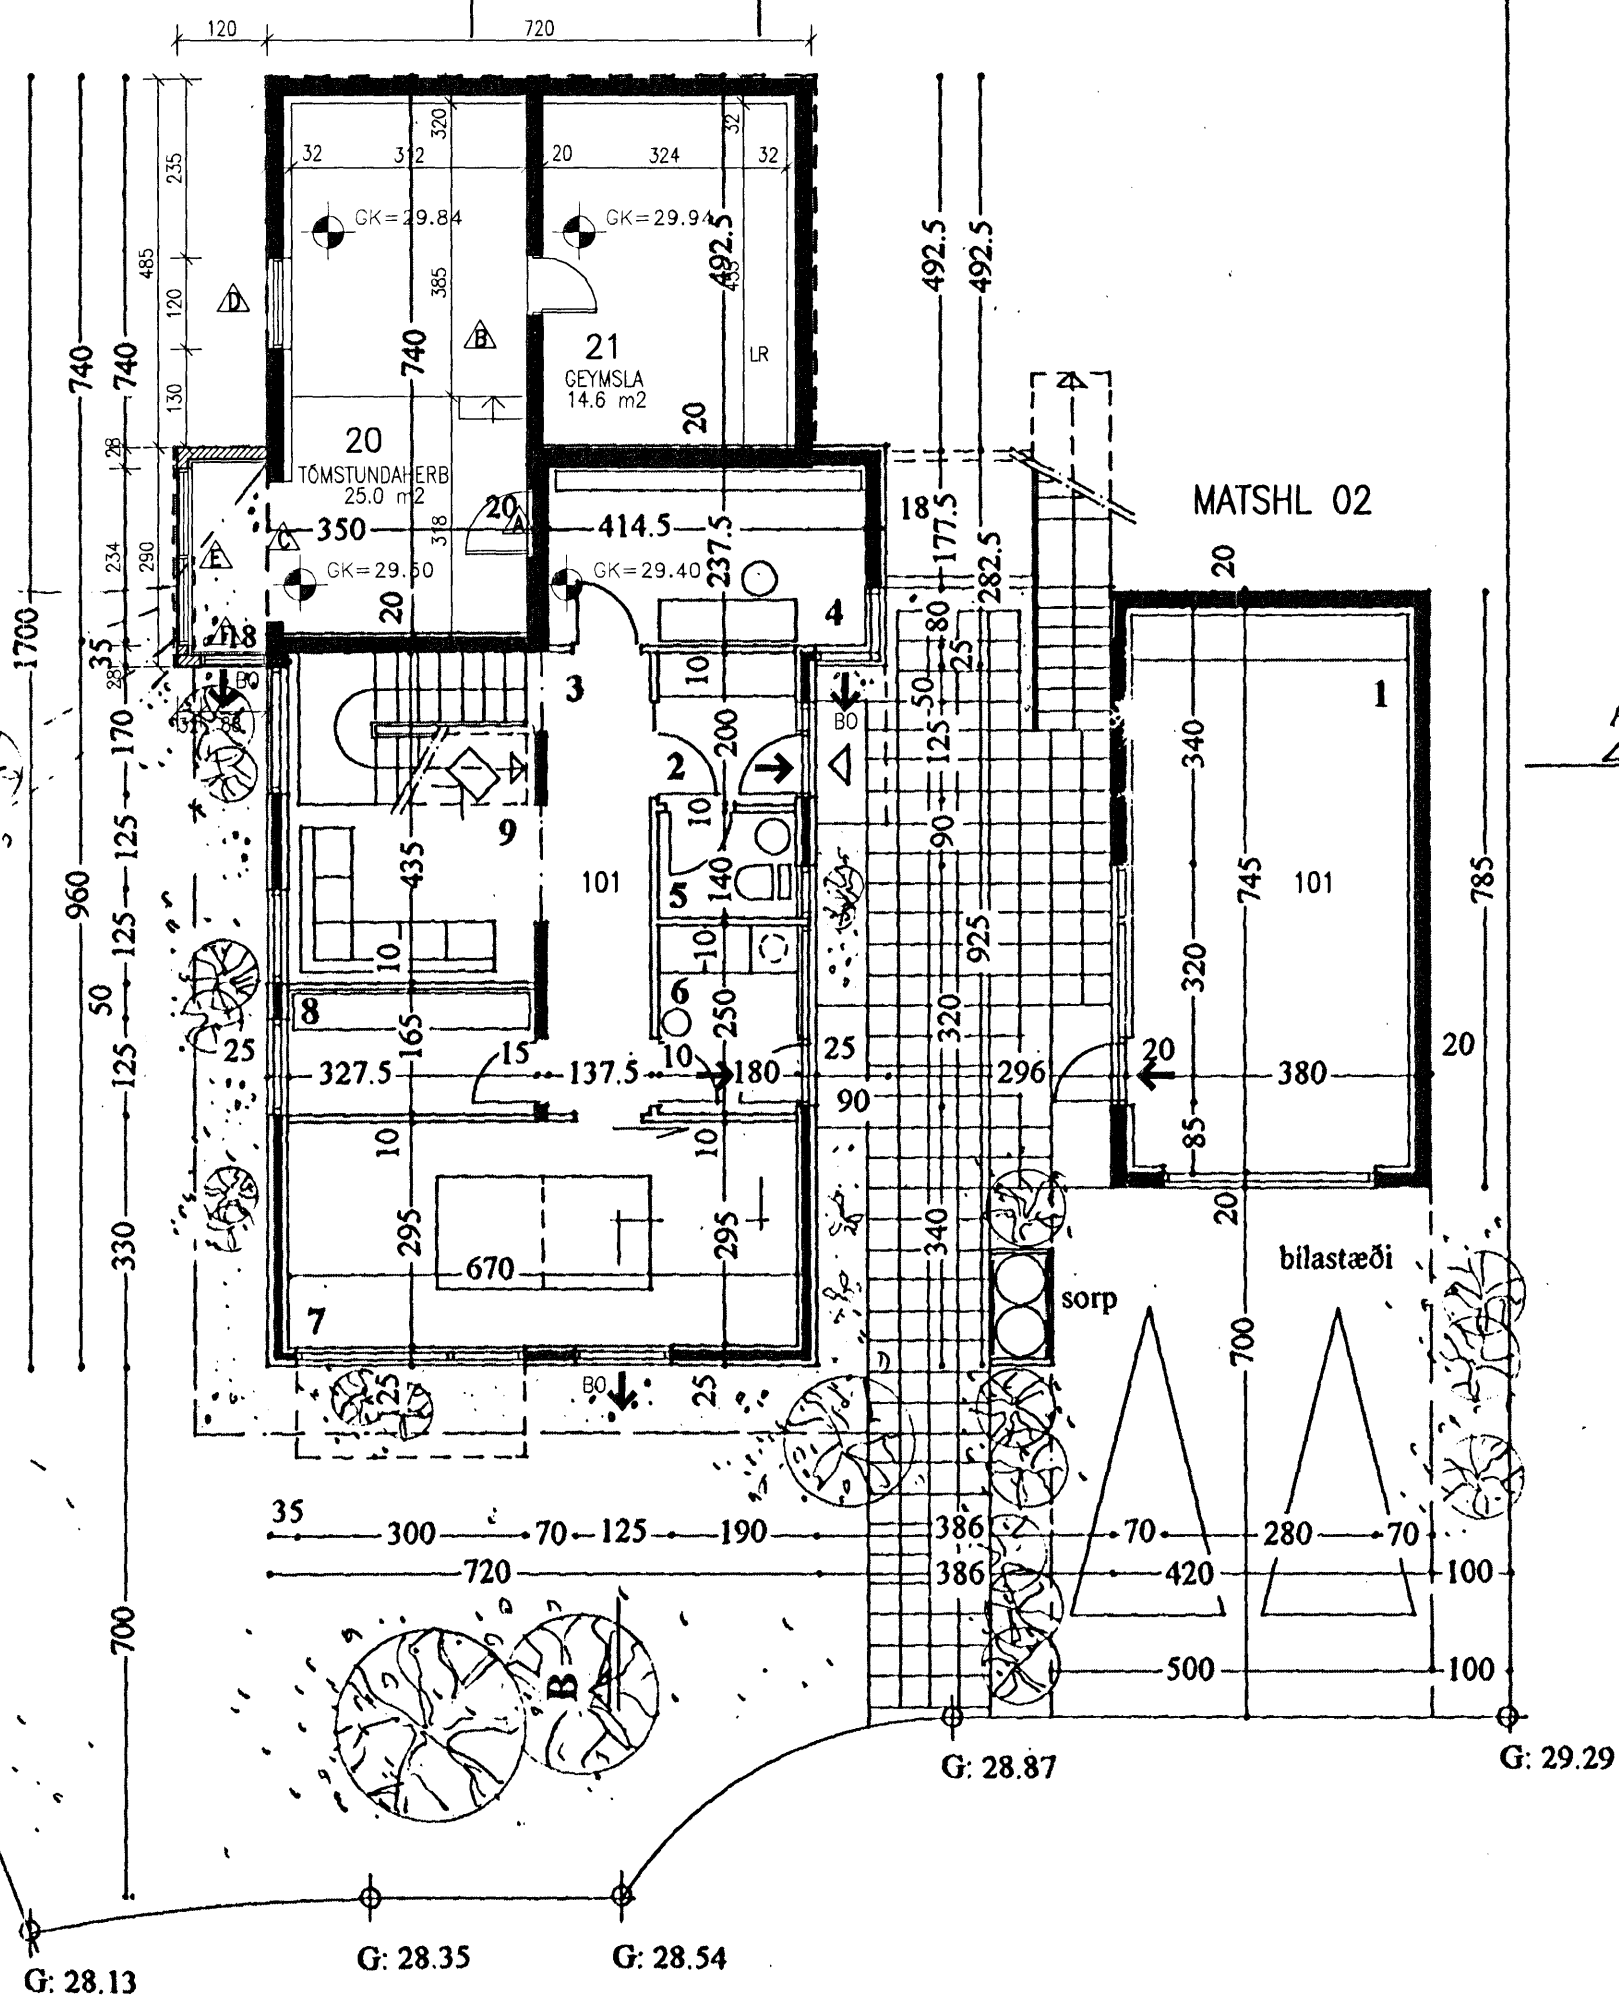

NETTÓSTÆRDIR 1. HÆÐAR:

1. bílageymsla, 26.1 m²
2. anddyri, 3.6 m²
3. forstofa, 8.4 m²
4. vinnuherbergi, 9.8 m²
5. snyrting, 2.5 m²
6. þvottur/geymsla, 4.5 m²
7. tómsundaherb., 19.8 m²
8. geymsla, 5.4 m²
9. sjónvarpsherb., 7.7 m²
20. geymsla 14.6 m²
21. tómsundaherbergi 25.0 m²

BYGGINGARLÝSING

FYRSTA HÆÐ HÓSSINS ER STÆKKUD MED ÞVI AD OPNA INN Í RÝMI SEM VORU TIL STADAR UNDIR SUDURHLUTA ANNARAR HÆÐAR. EINNIG ER FYRSTA HÆÐ STÆKKUD TIL AUSTURS MED ÞVI AD BYGGJA ÚTVEGGI ÓR TIMBRI UNDIR ÚTBYGGDAN HLUTA BÓKAHERBERGIS Á ANNARRI HÆÐ.

STÆKKUN UPPBYGGING BOTNPLÖTU :

GÓLFEFNI
ILÖGN
STEYPT PLATA
PLASTEINANGRUN
ÞJÖPPUD FÝLLING

STÆKKUN STEYPTIR ÚTVEGGIR :

MÓRHÓD
STEYPTUR VEGGUR 200 mm
EINANGRUN 100 mm
MÓRHÓD

STÆKKUN TIMBURÚTVEGGUR :

TIMBURKLEÐNING MÁLUD Í HÓSLIT
LOFTUNARGRIND
VINDPAPPI
VEGGGRIND/STEINULL 145 mm
RAKAVARNARLAG
GRIND
INNRI KLEÐNING

STÆRDIR

ÍBÓÐARHÚS matshl 01		
BOTN		25.7 m ³
ÍBÓÐARHÚS 1.hæð	128.5 m ²	329.3 m ³
ÍBÓÐARHÚS 2.hæð	123.9 m ²	430.0 m ³

STÆRD ALLS 252.4 m² 785.0 m³

ÞAR AF STÆKKUN NÚ :

BOTN		9.5 m ³
ÍBÓÐARHÚS 1.hæð	47.3 m ²	110.1 m ³

STÆKKUN ALLS 47.3 m² 119.6 m³

BÍLGEYMSLA matshl 02

BOTN		6.6 m ³
BÍLGEYMSLA	33.0 m ²	98.1 m ³

STÆRD ALLS 33.0 m² 104.7 m³

ALLS STÆRDIR Á LÓÐ 285.4 m² 889.7 m³

LÓÐARSTÆRD 786.1 m²
NÝTING Á LÓÐ 0.36

Samþykkt þann

17 AUG 2011

Byggingaáhlutunin í Hafnarfjarðar
Fh. Sigurður Steinar Jónsson

NR. DAGS. BREYTING

SKÝRINGAR

Breytingar á teikningum eru unnar ofan á teikningar fyrir Fjöluhlíð 17 gerðar af Halldóru Bragadóttur, sem samþykktar voru þann 21 apríl 1993.

Breytingar á teikningum nú :

- A: Sagð gat í steiptan vegg og sett hurð úr vinnuherbergi inn í tómsundaherbergi.
- B: Innréttað tómsundaherbergi og geymsla.
- C: Sagð gat í steiptan útvegg.
- D: Sagð gat í útvegg og settur nýr gluggi.
- E: Nýr timburútveggur og gluggi 234x168 sm.
- F: Nýr timburútveggur og gluggi 88x168 sm.

15/8/11
SÆMUNDUR EIRIKSSON 261249-2949

FJÓLUHLÍÐ 17

220 HAFNARFJÖRDUR



KLÖPP ARKITEKTAR-VERKFRÆÐINGAR EHF
NETHYL 2E, PÓSTHÓLF 10050, 130 REYKJAVÍK
SÍMI 577 2277, 699 7747 - klopp@simnet.is

HEITI TEIKN. GRUNNMYND 1. hæð

MÆLIKVARDI 1:100 DAGS. AGÚST 2011

TEIKNING A 001 VERK V 11-203

BREYTING YFIRFARID S.E.