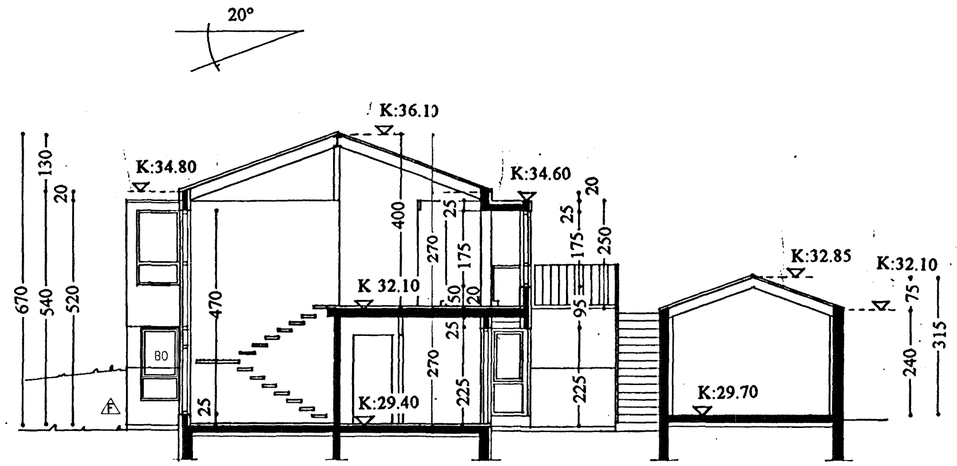

Sneið A-A

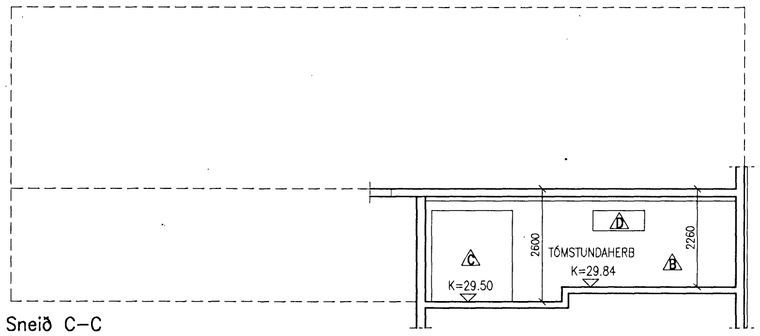

Sneið C–C

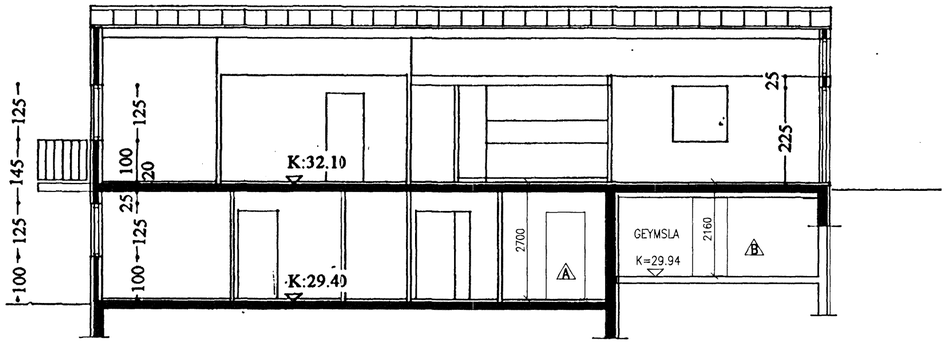

Sneið B-B

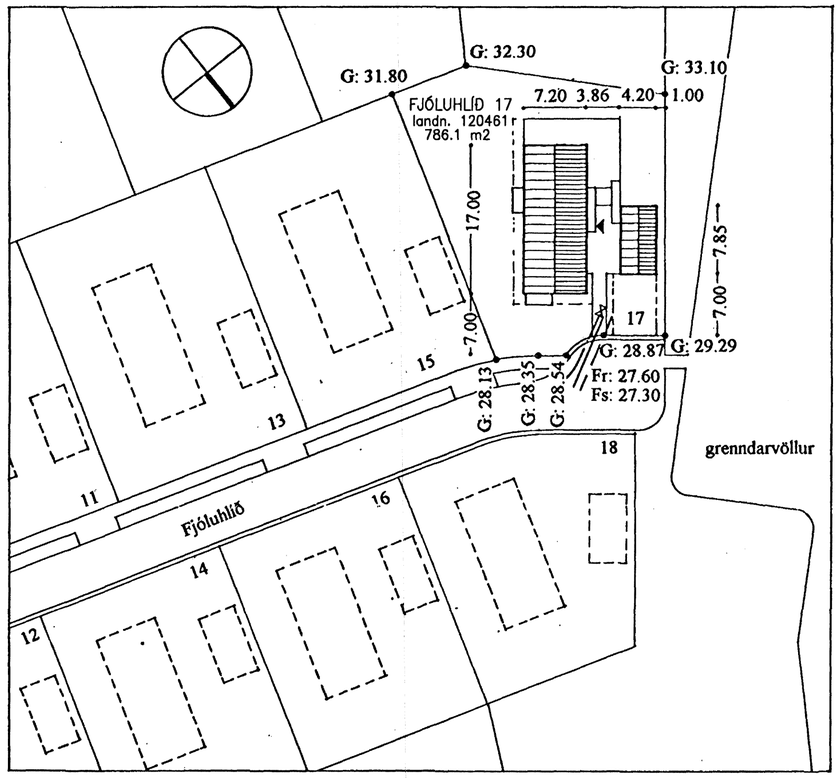

Afstöðumynd, m. 1:500

Samþykkt þann
17 AUG 2011
Byggingarfulltrúinn í Hafnarfirði
F.h. Sigurður Steinar Jónsson

NR.	DAGS.	BREYTING

SKÝRINGAR

Breytingar á teikningum eru unnar ofan á teikningar fyrir Fjóluhlíð 17 gerðar af Halldóru Bragadóttur, sem samþykktar voru þann 21 apríl 1993.

Breytingar á teikningum nú :
- A: Sagað gat í steyptan vegg og sett hurð úr vinnuherbergi inn í tómstundaherbergi.
- B: Innréttað tómstundaherbergi og geymsla.
- C: Sagað gat í steyptan útvegg.
- D: Sagað gat í útvegg og settur nýr gluggi.
- E: Nýr timburútveggur og gluggi 234x168 sm.
- F: Nýr timburútveggur og gluggi 88x168 sm.

15/8 '11
SÆMUNDUR EIRÍKSSON 261249-2949

FJÓLUHLÍÐ 17

220 HAFNARFJÖRÐUR

KLÖPP
KLÖPP ARKITEKTAR–VERKFRÆÐINGAR EHF
NETHYL 2E, PÓSTHÓLF 10050, 130 REYKJAVÍK
SÍMI 577 2277, 699 7747 – klopp@simnet.is

HEITI TEIKN.	AFSTÖÐUMYND OG SNIÐ		
MÆLIKVARÐI	1:100	DAGS.	ÁGÚST 2011
TEIKNING	A 003	VERK	V 11-203
BREYTING		YFIRFARIÐ	S.E.