



Upprunalegur höfundur: Kjartan Sveinsson

**BRUNATÁKN OG SKÝRINGAR:**


- > Rýmingarleið
- BO Björgunarpop
- [R] Reykskynjarí
- REI-60--- Brunahólfun
- EICS-30 Eldvamarrafa hurða
  
- GN Gólfniðurfali
- PN Pakniðurfali
- LR Lofttræst rými
- RV Ræstivaskur
- RV / S Inntak rafveitu og síma
- HV / VV Inntak hitaveitu og vatnsveitu
- Reiknuð hæð á yfirborði gólfa
- K: 12,24 Hæðarkótar

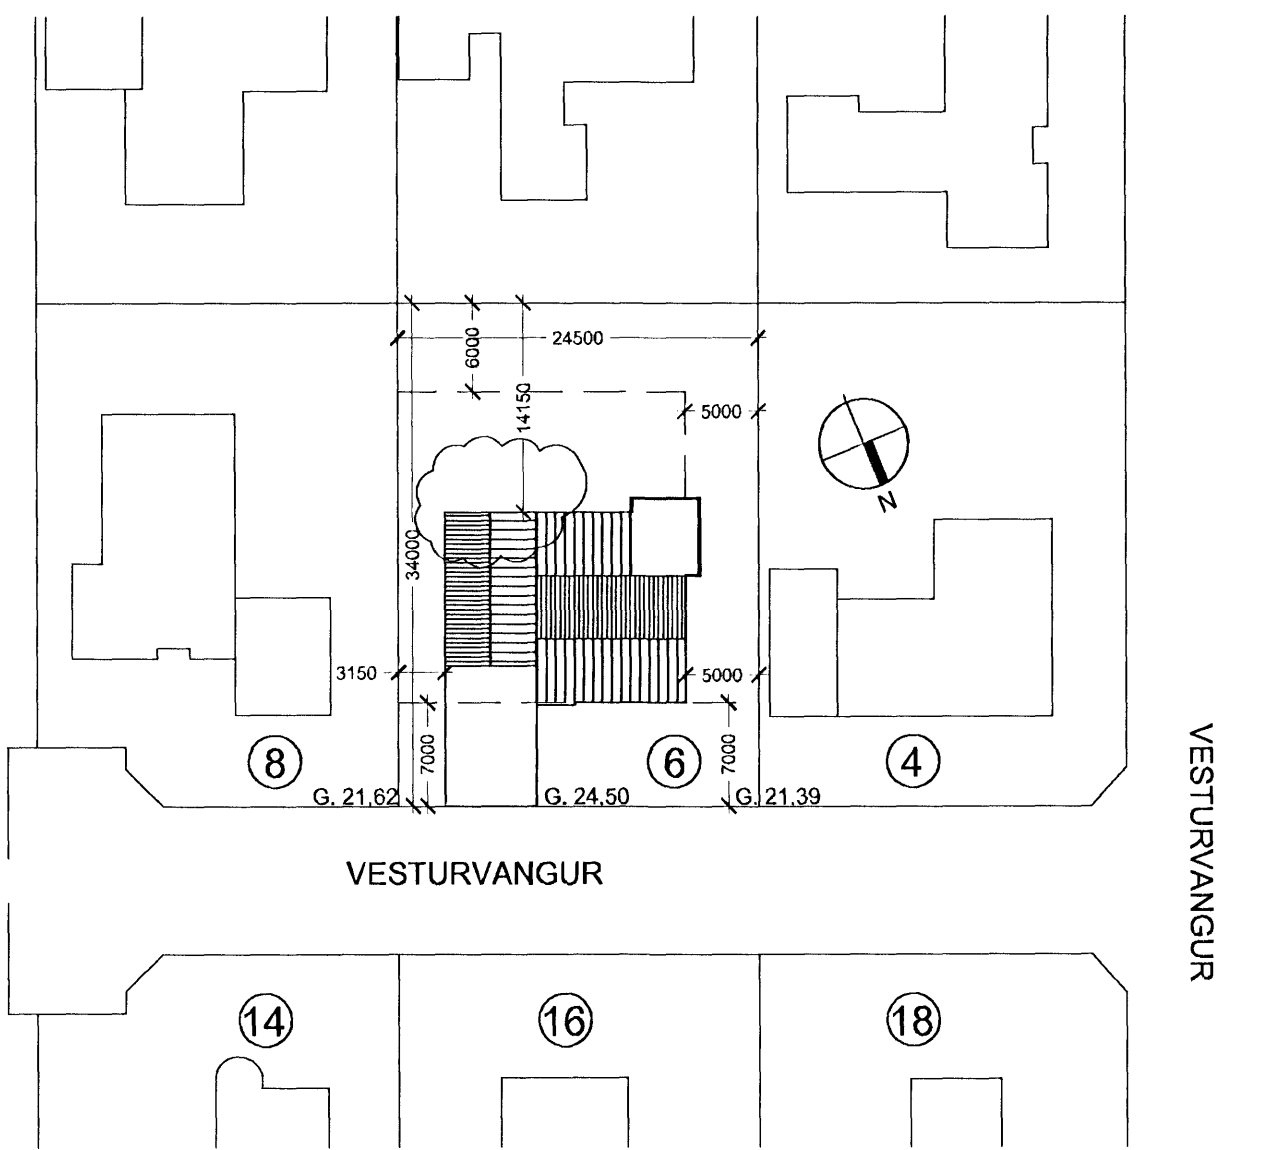

Afstöðumynd í mkv. 1:500

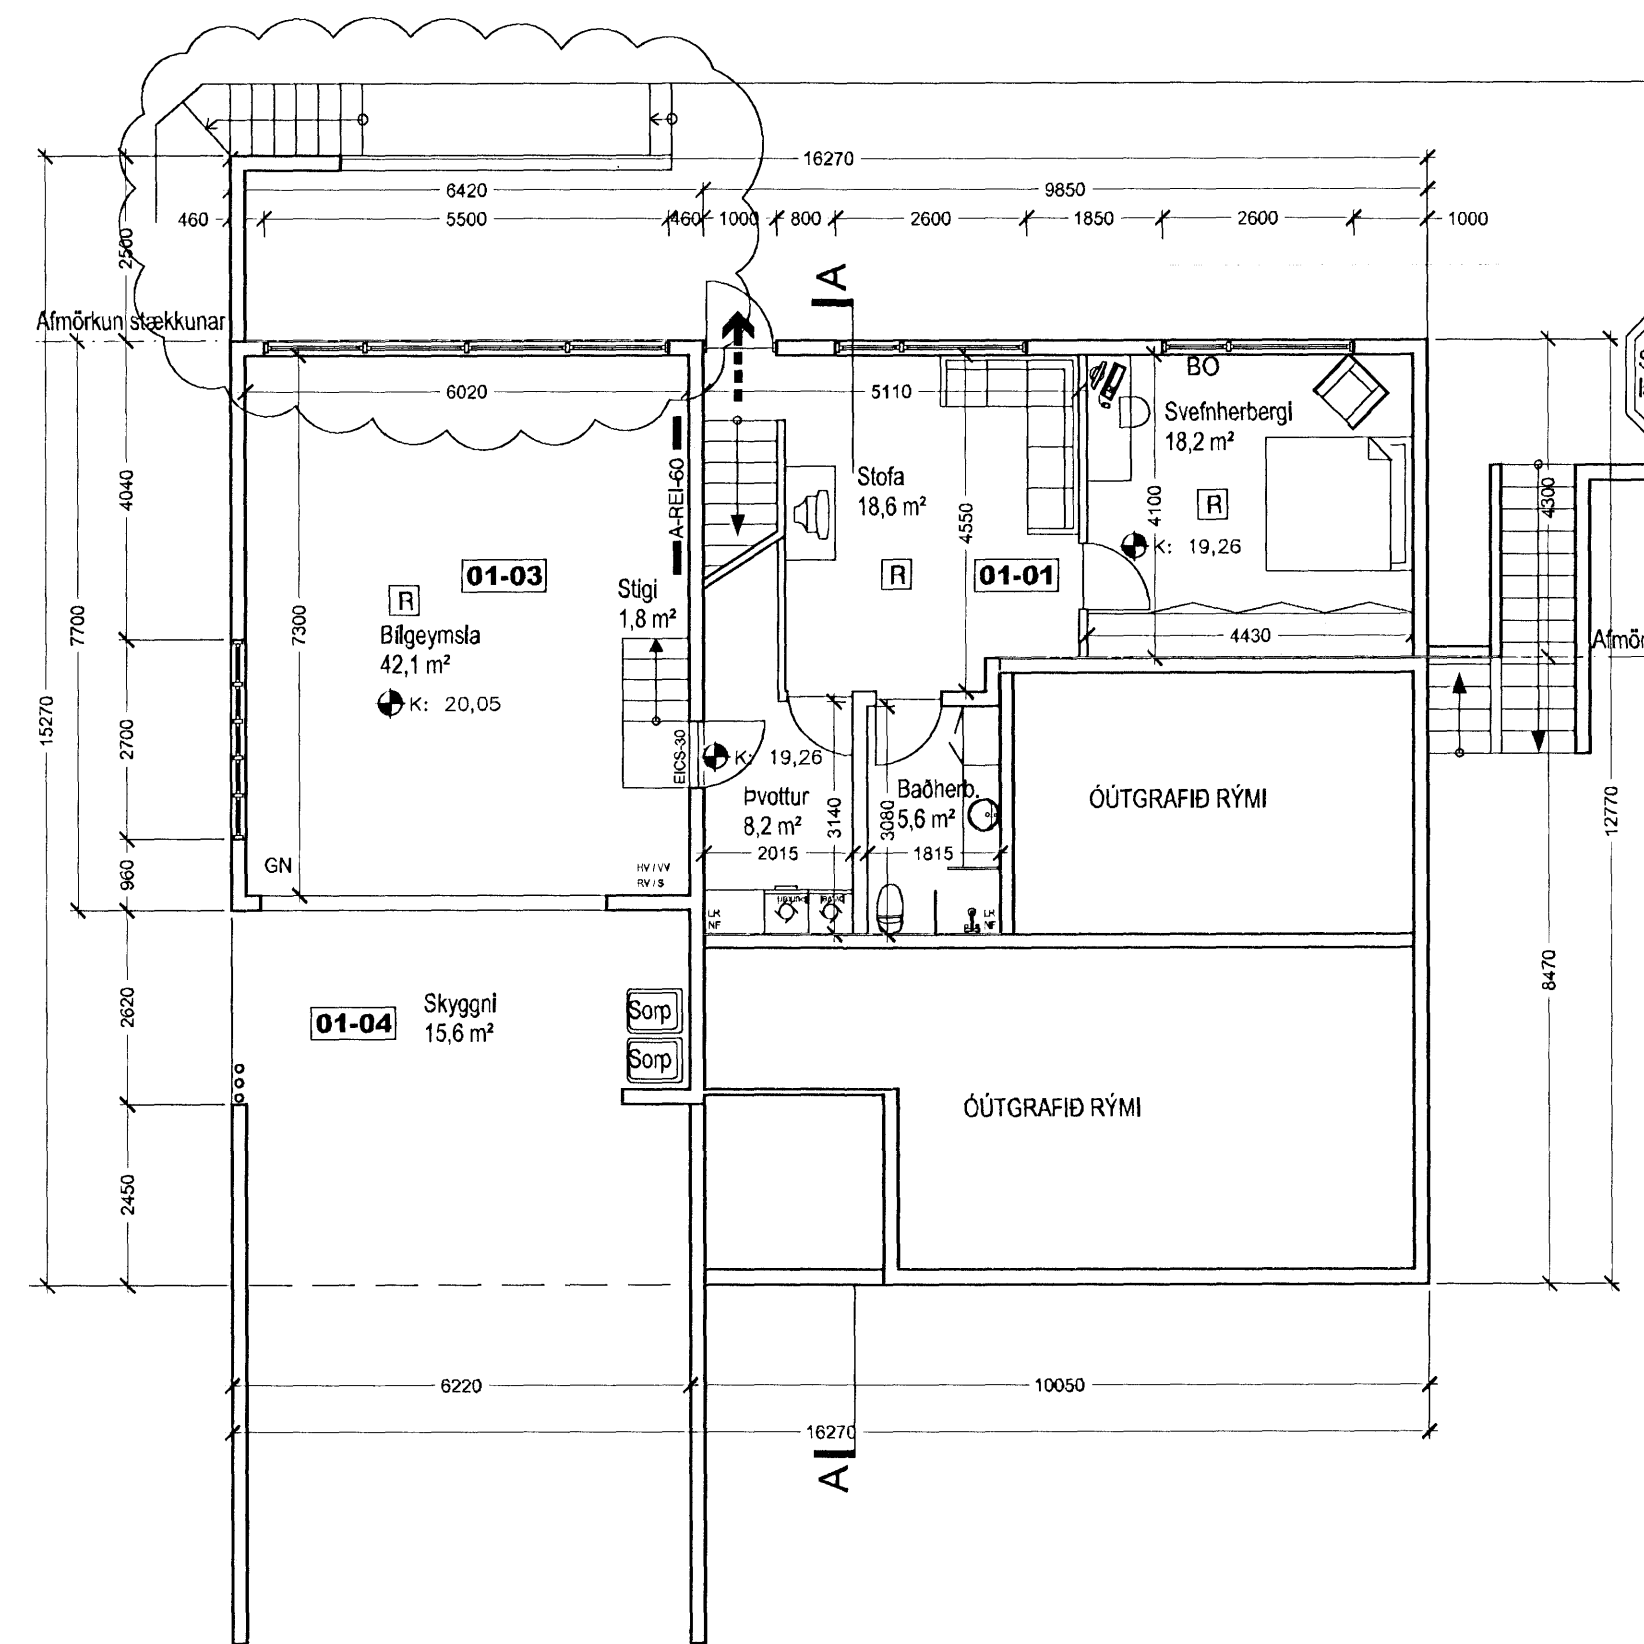

Grunnmynd 1. hæðar

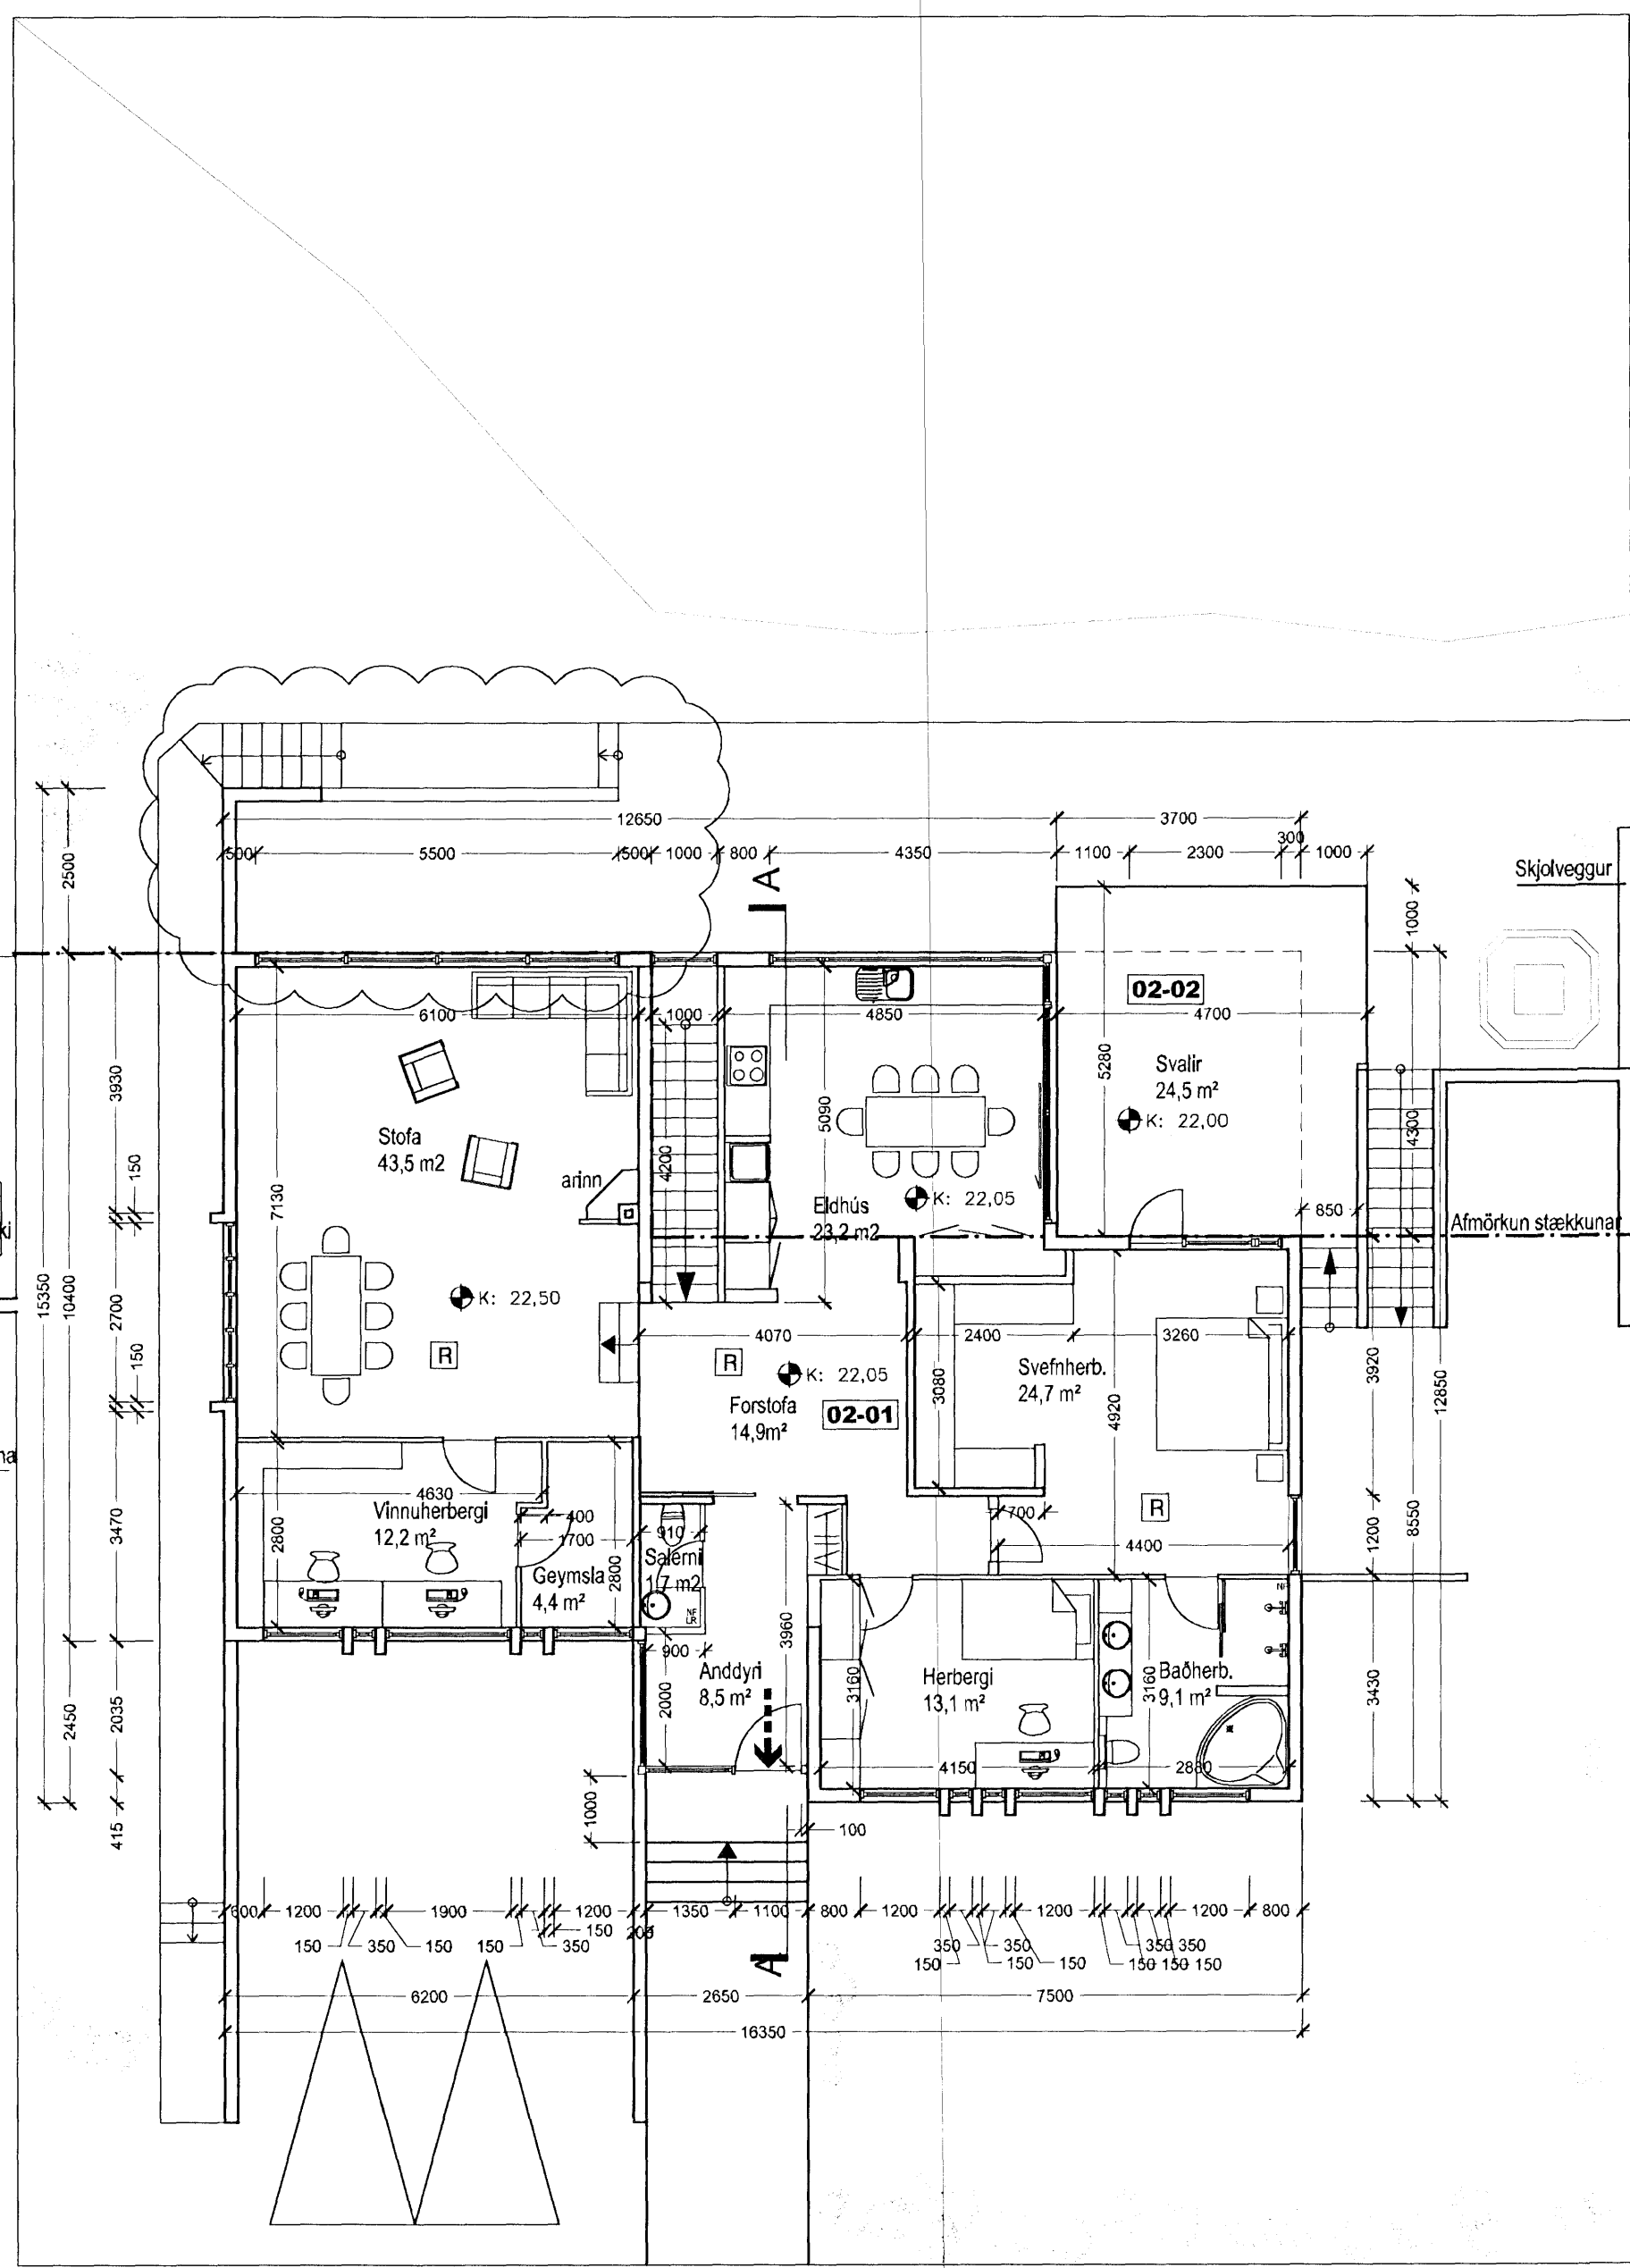

Grunnmynd 2. hæðar

B - 12.07.2011 - JB - GARÐSKÁLI FJARÐLÆGÐUR  
A - 12.03.2010 - SE - GLUGGAR, HERB. STÆRÐIR  
Útgáfa / Dagsetning / Telkni / Breyting

Ólafur og Helga  
**EINBYLISHÚS/stækkun**  
VESTURVANGUR 6, HFJ. **0430**  
Landnúmer: 122891  
9320060

**AÐALUPPDRÁTTUR**  
Grunnmynd og afstöðumynd  
MKV.: 1:100, 1:500  
DAGS: 22.05.2007  
TEIKNAD: SE, SBJ  
SKRÁ: 0430 (99)2.03  
**0430.(99).A.302**  
**B**

**BATTERIÐ**  
ARKITEKTAR  
Jón Ólafur Ólafsson FAJ  
kt: 090658-1099  
Sigurður Eljársson FAJ  
kt: 110457-2789  
S: 54 54 700 F: 54 54 701  
Netfang: batteri@arkitekt.is  
Helmasíða: www.arkitekt.is